


GRUNNMYND PLÖTU YFIR KJALLARA 1:50

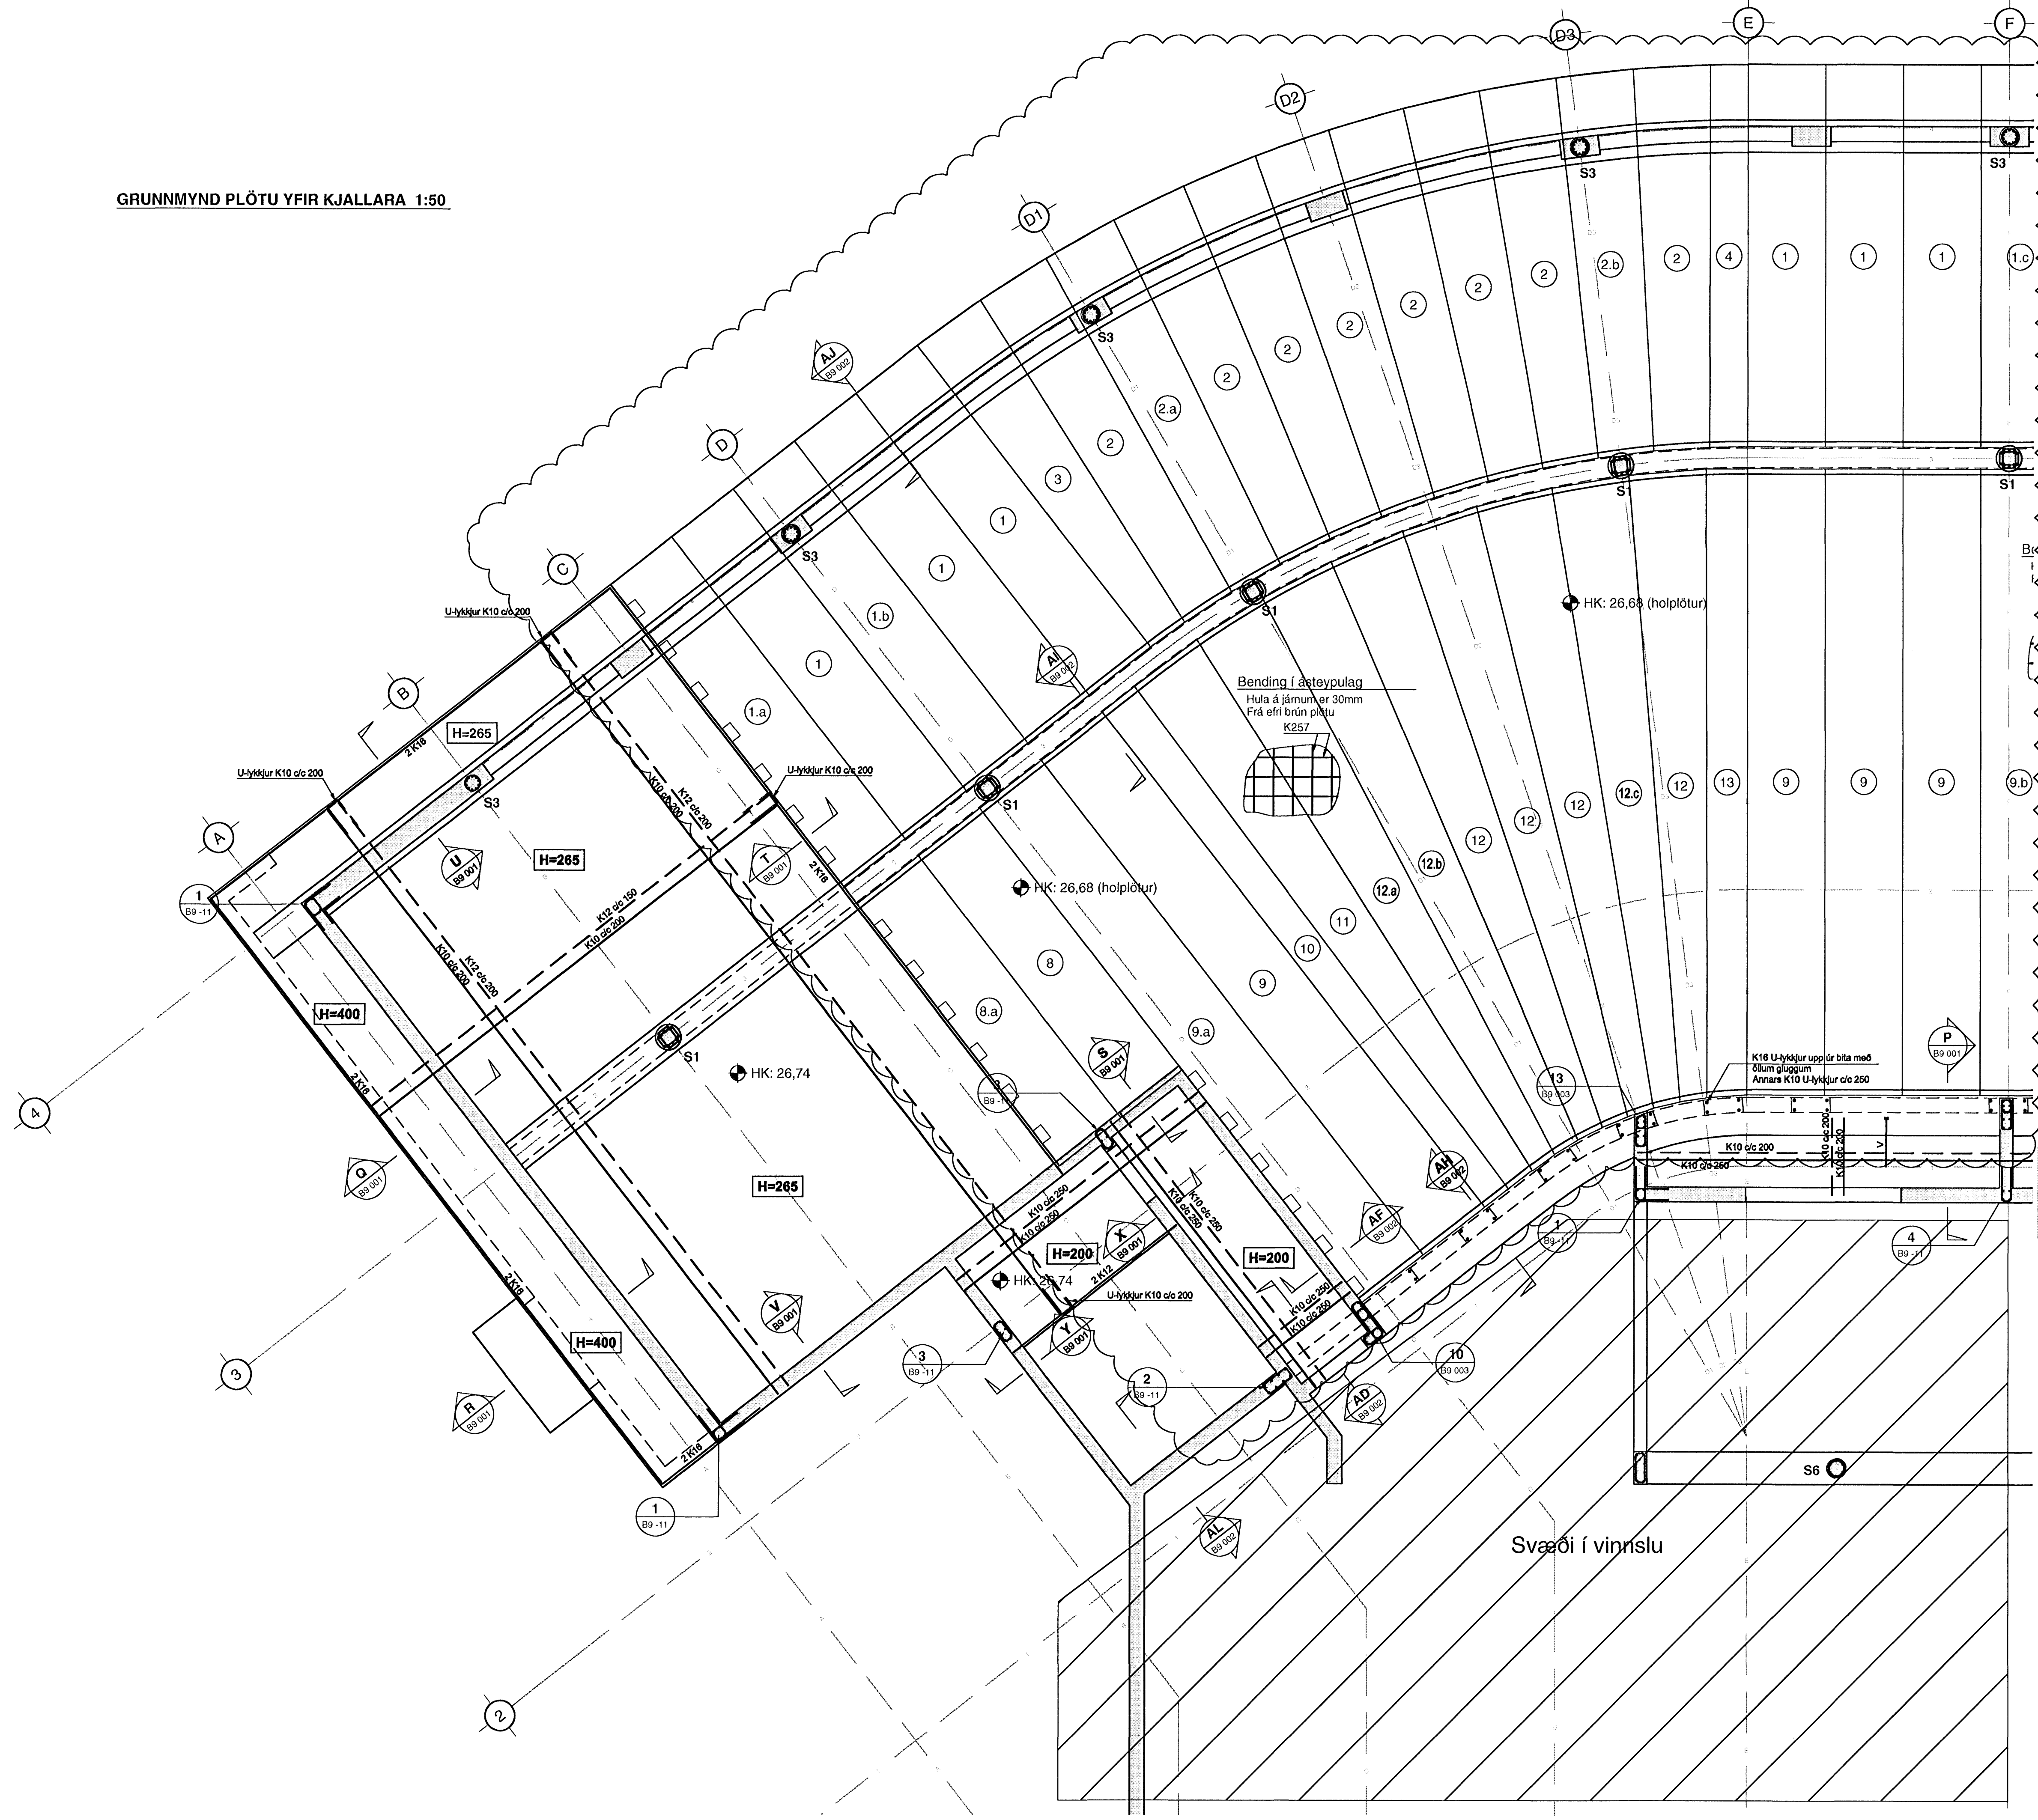

Samþykkt þann
31 MARS 2008
Byggingarfulltrúinn í Hafnarfirði
F.h. Hrólfur S. Gunnlaugsson

SKÝRINGAR

Punktalína táknar veggir fyrir ofan plötu.
Málsetningar á hurðum og veggjum sjá teikningar arkitekts.

BENDING:
Almennt skal bending útvegga vera tvöföld grind, lóðrétt K10c/c250 og lárétt K10c/c200 nema annað sé tekið fram.

Almennt skal bending innvegga vera tvöföld grind, lóðrétt K10c/c300 og lárétt K10c/c200 nema annað sé tekið fram.

Almennt skal tengibending útveggjar og steyptra plata vera tvöfalda tengjasmáskúfur með K10 c/c200 og 2 K12 í lykkjum tengjarna.

Tengjarn upp í veggir efri hæðar standa minnst skeytilengd upp úr plötu

Í alla 200mm og stæri veggenda og kringum öll op komi 2 K16 bundinn í lykkjur, nema að annað sé tekið fram í minni veggenda og kringum öll op komi 2 K12 bundinn í lykkjur, nema að annað sé tekið fram.
Lykkjur K10 c/c 200, nema annað sé tekið fram

Vinklar úr úbrún veggja og bita í efri brún plötu.
Lengd = 700 x 600

HK = Steypukóti

TILVÍSANIR:
Almennar skýringar: sjá bl.nr.07244-B0 000

Málsetningar á veggjum: Teikning arkitekts



Göt í plötum og veggjum: sjá teikningu lagnahönnuða

S1-S5 : Sjá B9 003

Bitar í línu 1, 3 og 4: sjá á teikn B9 001- B9 002

Holplötur : Sjá teikn. B3 001 - B3 002

BROTPOLSFLOKKUR STEYPUR C30

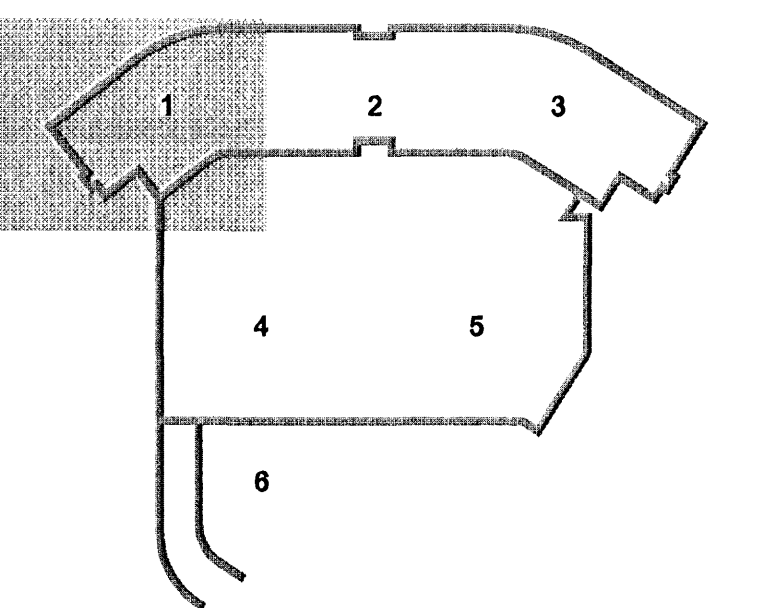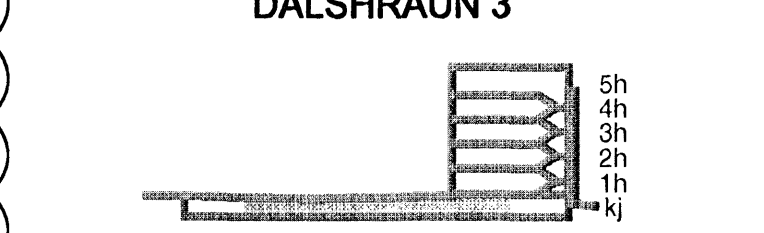

B 22.02.08 Holplöturöðun uppfærð SJ/HÓJ
A 20.02.08 Lagfæringar og bætt við sniðum og delum SJ/H
Útg. Daga. Skýring Hanna/ÞYfirand

VSB
VERKFRÆDISTOFA

B/ÆJARHRAUN 20 • 220 HAFNARFJÖRDUR • KENNIT. 710796-2899
vsb@vsb.is • Sími 585 8600 • Fax 585 8610 • www.vsb.is

Áritun sérhönnuðar
Björn Guðafsson
Kt. 180550 4889 • bjorn@vsb.is
Verkefni
DALSHRAUN 3
HAFNARFIRÐI

Verkefni
Burðarvirki
Plata yfir og veggir í kjallara
Grunnmynd, yfirlitsmynd

Hannað	Teiknað	Yfirfarið	Kvarði	Síða
SJ	SJ		1:100	/ A1
Daga.	Verkefni	Teikning	Útgáta	
11.02.2008	07244	B2 -01	B	