

SKÝRINGAR

Undirstöður standa þjappaðri fylling: Mesta álag á fylling = 0,5 MN/m²

Fjarlægja skal allan lífrænan jarðveg.

Undir botnplötu skal fylla með malarfylling og þjappa þannig að þjöppun verði samræmig við 98% standard þrotkur.

Skyggð svæði tákna veggj fyrir ofan botnplötu.

Málsetningar á hurðum og veggjum sjá teikningar arkitekts.


BENDING:

Bending botnplötu skal vera bendinet K 257 eða K10 c/c250 í báðar áttir.

Tengjám upp í veggj skulu standa minnst skeytlend upp úr undirstöðuklossa eða botnplötu, sjá nánar sniðmyndir.

Í alla veggenda og krúgum op í 200mm vegg eða stærri komi 2 K16 bundinn í lykjur nema annað sé tekið fram. Í alla veggenda og krúgum op veggja minni en 200mm komi 2 K12 bundinn í lykjur nema annað sé tekið fram.

Lykjur K10 c/c 200 nema að annað sé tekið fram.

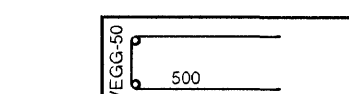

Kótar - Sjá teikningu arkitekts
HK - Steypur gólfkóti

EINANGRUN:

Einangra skal undirstöður og botnplötur með 75mm einangrunarplasti með rúmpýng = 25kg/m². Einangrun á undirstöðum skal ná 500 mm niður fyrir botnplötu.

TILVÍSANIR:

Almennar skýringar: Sjá teikningu Nr. 07244-B0 000

Málsetningar á veggjum: Sjá teikningar arkitekts



Göt í undirstöðu veggjum: Sjá teikningar lagnahönnuða

U1 - U15: Sjá teikningar nr. 07244-B9 -11, -12 og -13

BROTÞOLFLOKKUR STEYPU C-25

Sjá almennar skýringar teikn. nr. 07244-B0 000.

DALSHRAUN 3

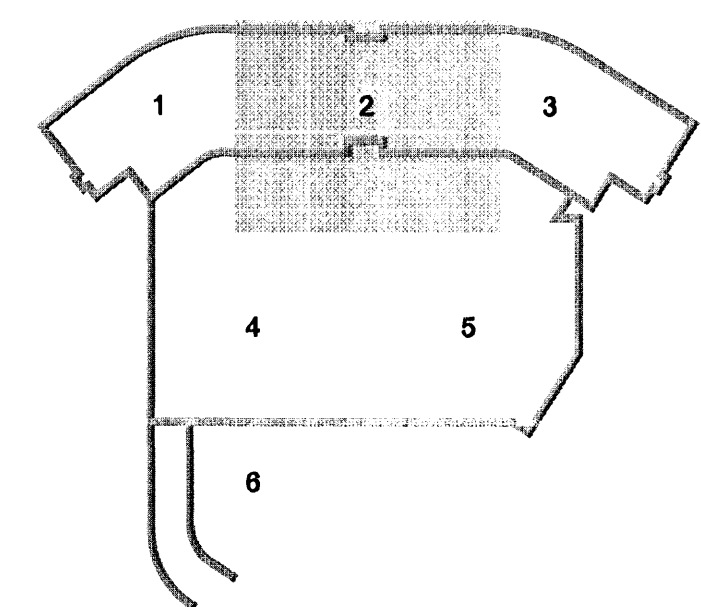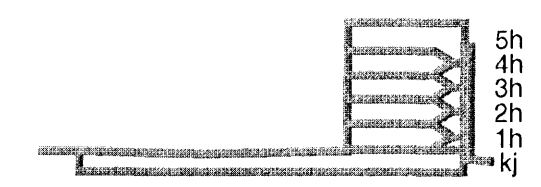

C	20.02.08	Undirstaða styt	SJ/HJ
B	11.02.08	Undirstaða færirt frá línu M í línu L	SJ/BG
A	30.01.08	Veggþykktir og breytingar á tæknirímum, sjá ský	SJ/BG
Útg.	Dags.	Skýring	Hannað/Yfirfarið



VERKFRÆÐISTOFA

BÆJARHRAUN 20 • 220 HAFNARFJÖRÐUR • KENNIT. 710796-2899
vsb@vsb.is • Sími 585 8600 • Fax 585 8610 • www.vsb.is

Aritun séðhönnuðar
Björn Guðafsson Kt: 160520 3889

Verkefni
DALSHRAUN 3
HAFNARFIRÐI

Verkefni
Burðarvirki
Undirstöður
Grunnmynd 2

Hannað
SJ

Teknað
SJ/JJR

Yfirfarið
BG

Kvæði
1:50

Síða
/ A1

Dags.
16.01.2007


Verkefni
07244

Teikning
B2 -12

Útgáfa
C



ÚTI
ARKITEKTAR
Jón Þór Þorvaldsson AÍ, FSSA
Kt. 021256 7579

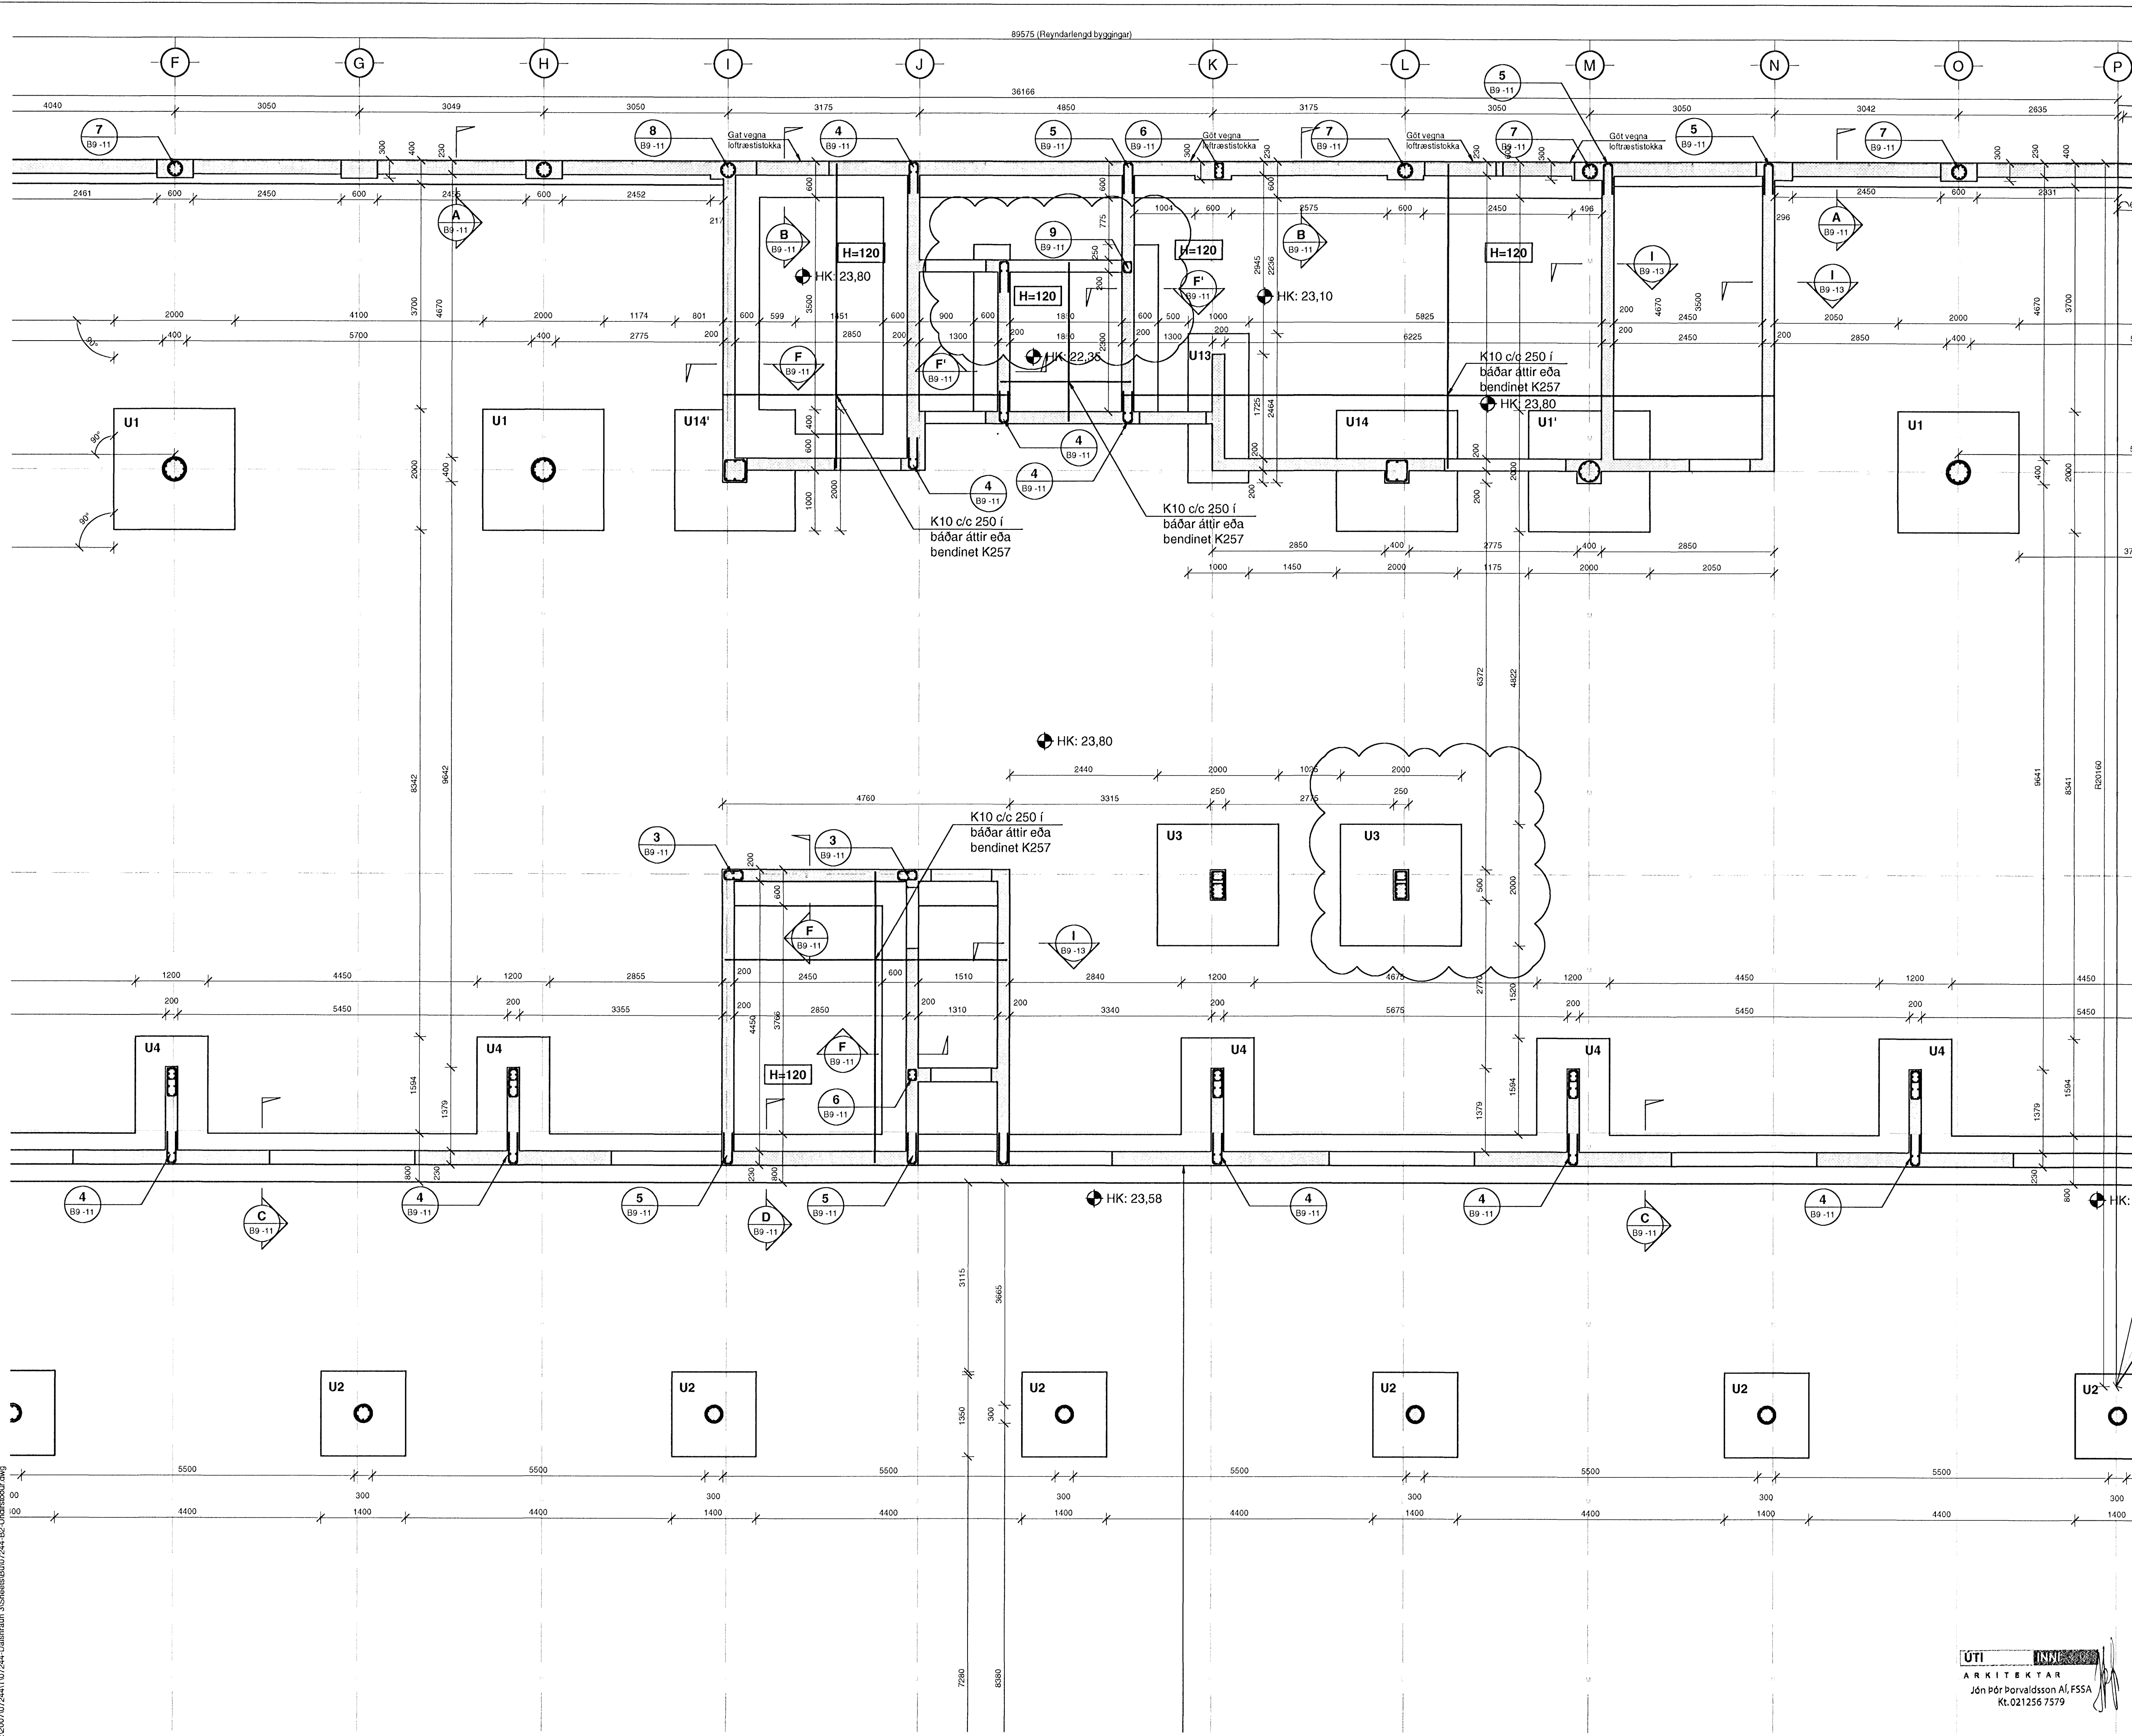

V:\2007\07244\1\07244-Dalshraun_3\Sheets\B\07244-B2-Undirstöður.dwg