

Samþykkt þann
31 MARS 2008
Byggingarfulltrúinn í Hafnarfirði
F.h. Hröifur S. Gunnlaugsson

SKÝRINGAR

Undirstöður standa þjappaðri fyllingu:
Mesta álag á fyllingu = 0,5 MN/m²

Fjarlægja skal allan lifrænan jarðveg.

Undir botnplötu skal fylla með málarfyllingu og þjappa þannig að þjöppun verði samræmig við 98% standard próktor.

Skyggð svæði tákna veggj fyrir ofan botnplötu.

Málsetningar á hurðum og veggjum sjá teikningar arkitekts.


BENDING:

Bending botnplötu skal vera bendinet K 257 eða K10 c/c250 í báðar áttir.

Tengjám upp í veggj skulu standa minnst skeytlignd upp úr undirstöðuklossa eða botnplötu, sjá nánar sniðmyndir.

Í alla veggenda og kringum op í 200mm vegg eða stærri komi 2 K16 bundinn í lykkjur nema annað sé tekið fram. Í alla veggenda og kringum op veggja minni en 200mm komi 2 K12 bundinn í lykkjur nema annað sé tekið fram.

Lykkjur K10 c/c 200 nema að annað sé tekið fram.

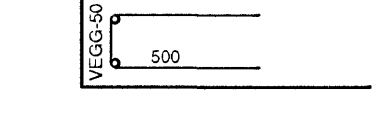

Kótar - Sjá teikningu arkitekts
HK - Steyptur gólfkoti

EINANGRUN:

Einangra skal undurstöður og botnplötur með 75mm einangrunarplasti með rúmþyng = 25kg/m².
Einangrun á undirstöðum skal ná 500 mm niður fyrir botnplötu.

TILVÍSANIR:

Almennar skýringar: Sjá teikningu Nr. 07244-B0 000


Málsetningar á veggjum: Sjá teikningar arkitekts

Göt í undirstöðu veggjum: Sjá teikningar lagnahönnuða

U1 - U15: Sjá teikningar nr. 07244-B9 -11, -12 og -13

BROTPOLSFLOKKUR STEYPU C-25
Sjá almennar skýringar teikn. nr. 07244-B0 000.

DALSHRAUN 3

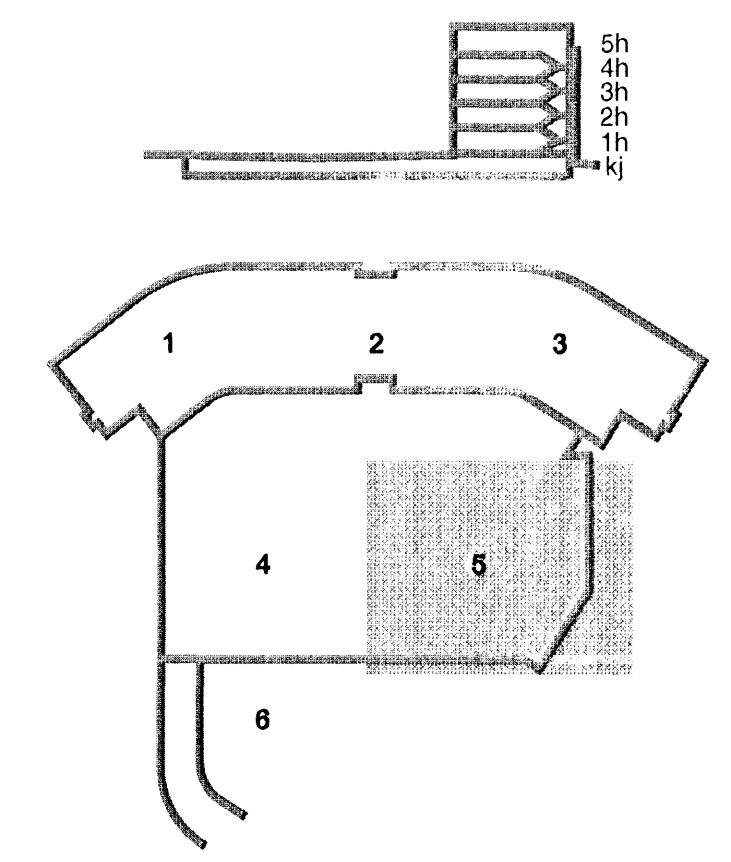

B. 29.02.08. Nýtt snið SJ/HJ
A. 30.01.08. Breyttar undirstöður, sjá skýr SJ/BG
Útg. Dags. Skýring Hannad/Yfirtunð



VERKFRÆÐISTOFA


BÆJARHRAUN 20 • 220 HAFNARFJÖRÐUR • KENNIT. 710796-2899
vsb@vsb.is • Sími 585 8600 • Fax 585 8610 • www.vsb.is

Arftun sérhönnuðar
Eljón Guðafatasson Kt: 180550 4889
Verkeið
DALSHRAUN 3
HAFNARFIRDI

Verkeið
Burdarvirki
Undirstöður
Grunnmynd 5

ÚTI INNI
ARKITEKTAR
Jón Þór Þorvaldsson AJ, FSSA
Kt. 021256 7579

Hannad	Teiknað	Yfirfand	Kvarð	Síða
SJ	SJ/JJR	BG	1:50	/ A1
Dags.	Verkeiði	Teikning	Útgáfa	
16.01.2007	07244	B2 -15	B	

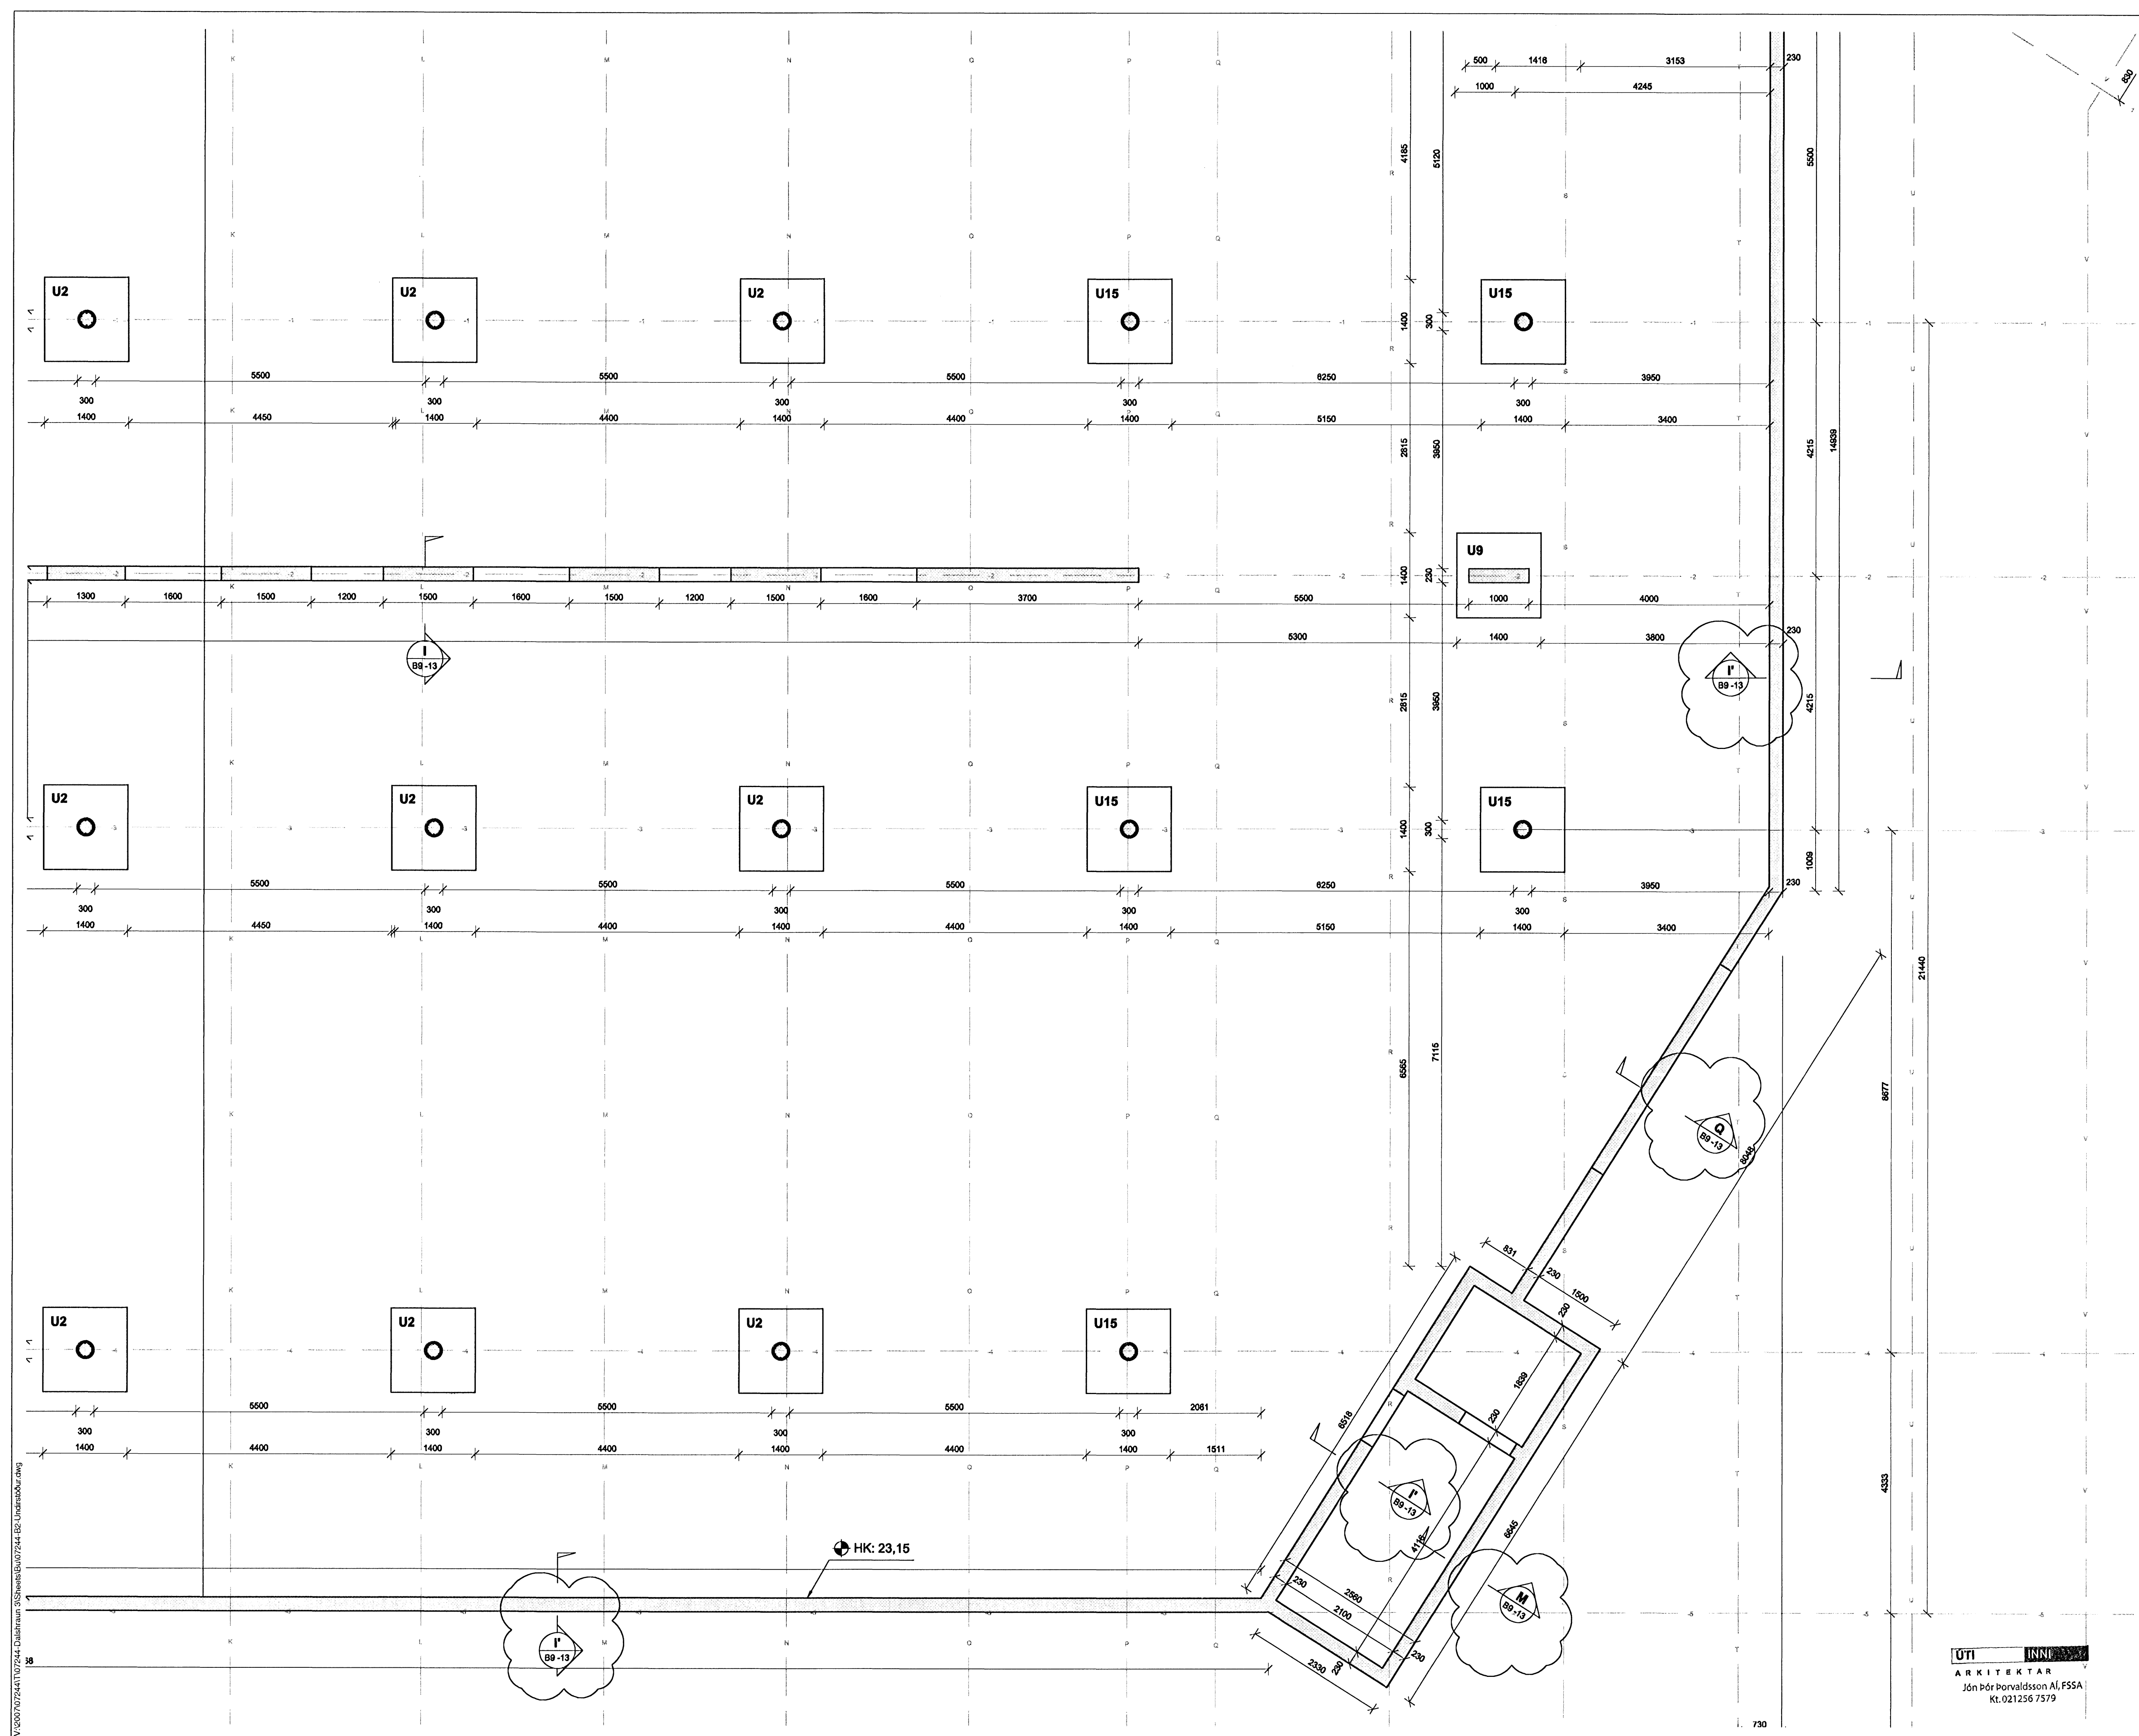

V:\000\07244\07244\07244_Dalshraun_3\Shraun\07244-B2_Undirstoer.dwg