

Samþykkt þann
15 APR. 2008
Byggingarvilturinn í Hafnarfirði
F.H. Hrólfur S. Gunnlaugsson

SKÝRINGAR

Punktalína táknar veggir fyrir ofan plötu.
Málsetningar á hurðum og veggjum sjá teikningar arkitekts.


BENDING:
Almennt skal bending útteggja vera tvöföld grind, lóðrétt K10c/c250 og lárétt K10c/c200 nema annað sé tekið fram.

Almennt skal bending innveggja vera tvöföld grind, lóðrétt K10c/c300 og lárétt K10c/c200 nema annað sé tekið fram.

Almennt skal tengibending útteggjar og steyptra plata vera yvofaldar tengjasmáttur með K10 c/c200 og 2 K12 í lykkjum tengjasmáttur.

Tengjasmáttur í vegg efri hæðar standa minnst skýlengt upp úr plötu

Í alla 200mm og stærri veggenda og kringum öll op komi 2 K16 bundinn í lykkjur, nema að annað sé tekið fram. Í minni veggenda og kringum öll op komi 2 K12 bundinn í lykkjur, nema að annað sé tekið fram. Lykkjur K10 c/c 200, nema annað sé tekið fram.

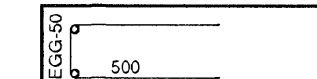

V Vinklar úr útbrún veggja og bita í efri brún plötu.
Lengd = 700 x 600

HK = Steypukóti

TILVÍSANIR:

Almennar skýringar: sjá bl.nr.07244-B0 000

Málsetningar á veggjum: Teikning arkitekts



Göt í plötum og veggjum: sjá teikningu lagnahönnuða

S1-S5 : Sjá teikn. B9 003
S6-S11 : Sjá teikn. B9 004
Bitar í línu 1, 3 og 4: sjá á teikn. B9 001-B9 002

Holplötur : Sjá teikn. B3 001 - B3 002

BROTPOLSFLOKKUR STEYPU C30

DALSHRAUN 3

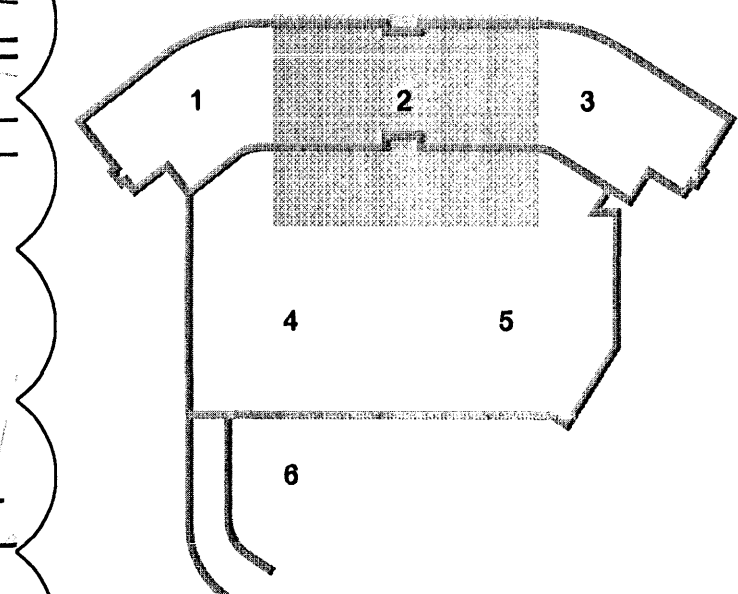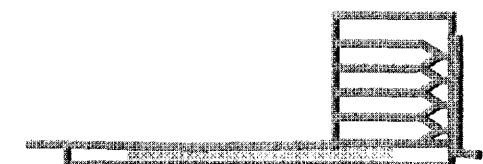

C 28.03.08 Braytt holplötunúmer, bilakjallari og ný snú SJHÓJ
B 22.02.08 Holplöturóðun uppfærð SJHÓJ
D 20.02.08 Lagfæringar og bætt við snúðum og deilum SJHÓJ
Hj. Dags. Skýring Hannaðýrfrán

VS

VERKFRÆÐISTOFA

BÆJARHRAUN 20 • 220 HAFNARFJÖRÐUR • KENNIT. 710796-2899
vsb@vsb.is • Sími 585 8600 • Sími 585 8610 • Fax 585 8610 • www.vsb.is

Aritun sérhönnuðar
Björn Guðafsson
Kt: 180550 4889 • bjorn@vsb.is *Björn Guðafsson*

DALSHRAUN 3
HAFNARFIRÐI

Verkhúsi
Burðanvirki
Plata yfir og veggir í kjallara
Grunnmynd 1

Hannað	SJ	Teiknað	SJ	Yfirfarið	Hannað	1:50	Síða	-
Dags.	11.02.2008	Verkefni	07244	Teikning	B2-02	Utgáfa	C	

UTI
ARKITECTAR
Jón Þór Þorvaldsson AJ, FSSA
Kt. 021256 7579

