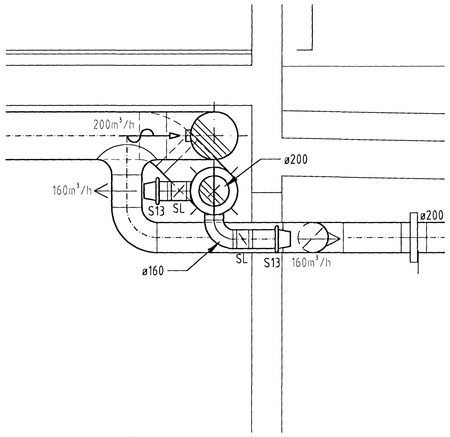

4 / 202402 Snið
Mkv. 1: 20

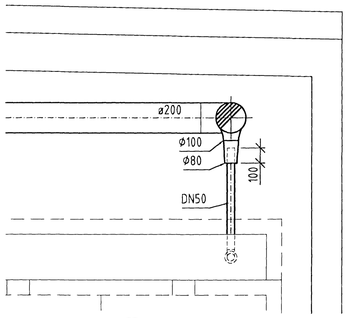

8 / 202402 Snið
Mkv. 1: 20

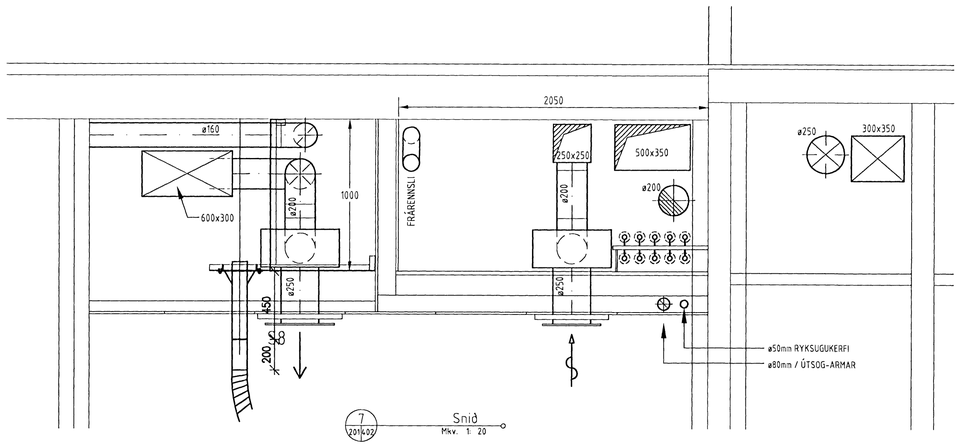

7 / 201402 Snið
Mkv. 1: 20

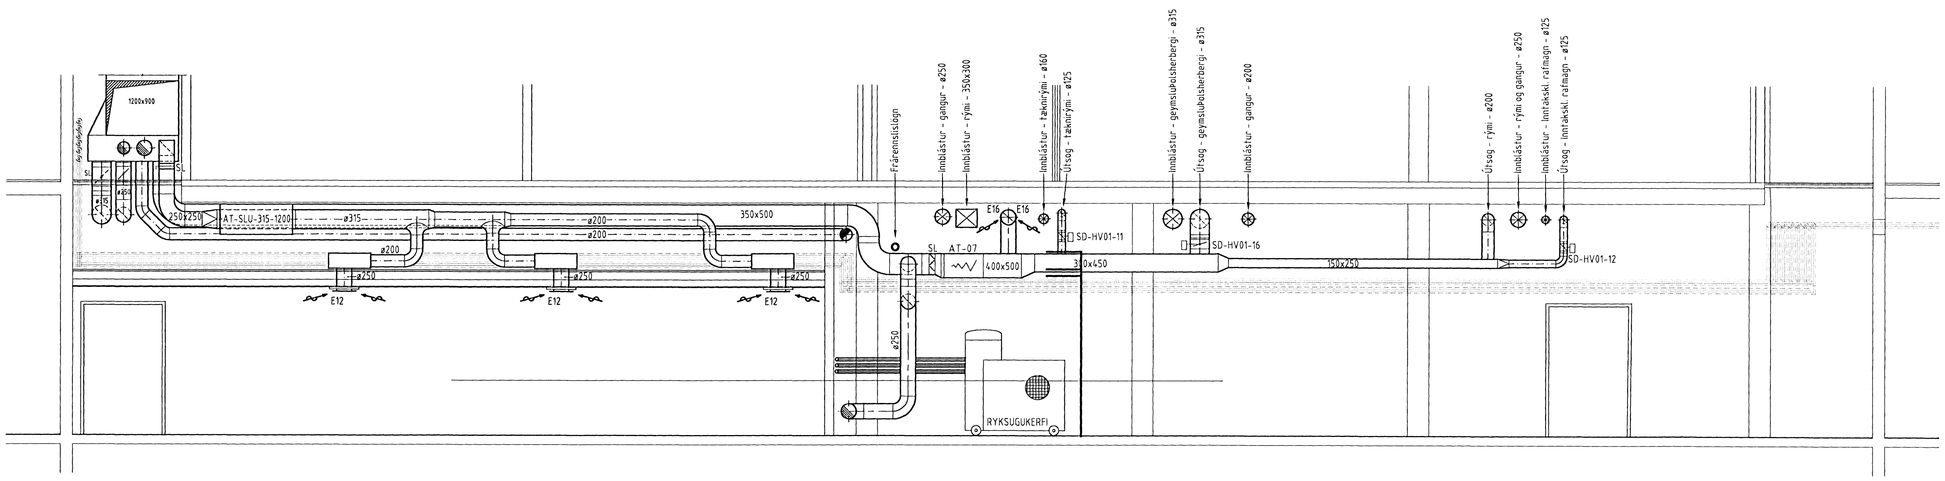

6 / 201402 / 202 Snið
Mkv. 1: 50

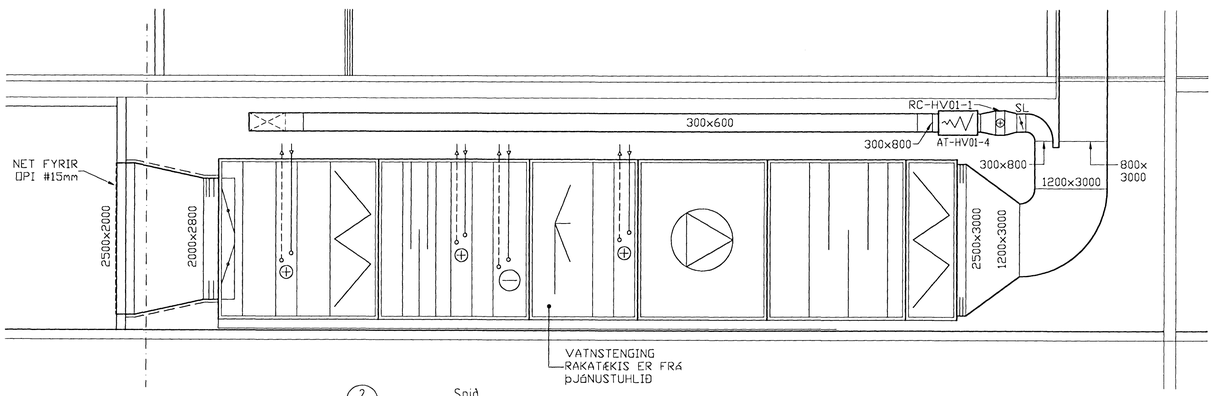

2 / 202402 Snið
Mkv. 1: 50

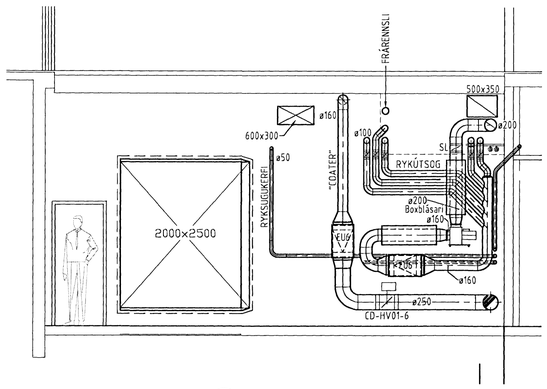

1 / 202402 Snið
Mkv. 1: 50

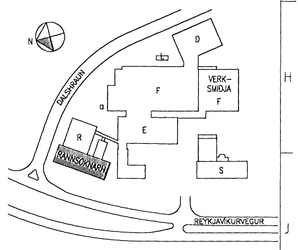

AFSTÖÐUMYND

Undirritun samræmingarhönnuðar:

ÚTI
ARKITEKTAR
Jón Þór Þorvaldsson Af, FSSA
Kt. 021250 7579

Nr.	Lýsing á breytingu	Dags
B	Snið 4 uppfært og snið 8 bætt við	11.10.2006
A	Leiðréttur kvarði á snið 4 og 7	15.11.2005

actavis

Reykjavíkurvegur 80, Hafnarfirði
R-Rannsóknarhús – Nýbygging
Loftræstikerfi
Sneiðmyndir – kjallari

Teikning nr.: IS1R-M01-00-402B

Dags: 28.09.2005 | Kvarði: 1:50 @ A1 | Verk nr.: 375

Skjalaheiti: 375-Loftræstikerfi-hellddwg

LAGNATÆKNI
Hönnunar- og ráðgjafarstofa /FRV
Hamraborg 12, 200 Kópavogur, Ísland
sími+354-564 5252 fax+354-564 5251
lt@lagnatak.is http://www.lagnatak.is

Hannað: FSK/KHK
Teiknað: KHK/Sp
Yfirfarið:

Samþ.: Friðrik S. Friðriksson

Kennitala: 300346-3409

RAUNTEIKNING

18.09.2007 FSK

Dags. Samþ.

0 1 2 3 Mkv. 1:50