


Undirritun samráðingarráðgjafar

17. FEB 2008

VPS

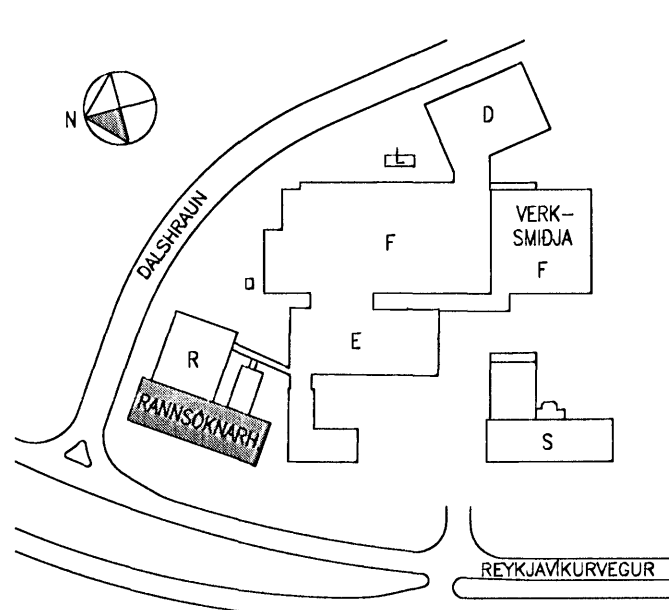

AFSTÖÐUMYND

B	Vörðslu- og útsögj frá skápum á rannsóknarstofum (Snið 2-4, 8, 15-18)	03.02.2008
A	Vörðslu- og útsögj á 1. hæð (Snið 11, 12)	08.02.2008
Nr.	Lýsing & breytingu	Dagur
<p>actavis</p> <p>Reykjavíkurborg 80, Hafnarfirði R-Rannsóknarhús - Nybygging Loffræstikerfi Sneiðmyndir - 1. og 2. Hæð</p> <p>Tekningur: IS1R-M01-04-404B</p> <p>Dagur: 17.01.2008 Kvöld: 110 og 150 @ A1 Vörðslu: 375</p> <p>Stjóri: 315-Loffræstikerfi-heild dagur Hannad: FSK/KHK Teiknad: KOS Yfirfærð:</p> <p>LAGNATÆKNI Hönnunar- og ráðgjafarstofa /FRV Hönnunargötu 12, 200 Kópavogur, Ísland Sími: 354-564 5252 Fax: 354-564 5251 E-mail: l@lagnataekni.is http://www.lagnataekni.is</p> <p>Samb.: <i>Frithild S. Thorsdóttir</i> Kennitala: 300346-3409</p>		

011

ARKITEKTAR

Jón Þór Þorvaldsson AÍ, FSSA
Kp.021256 7579

Frithild S. Thorsdóttir

RAUNTEIKNING

18.09.2007

Dags.

FSC

Samb.

