


Göt í sökkulveggi (300*300) skulu vera í kóta sem er 10 cm neðar en rennisliskótar.

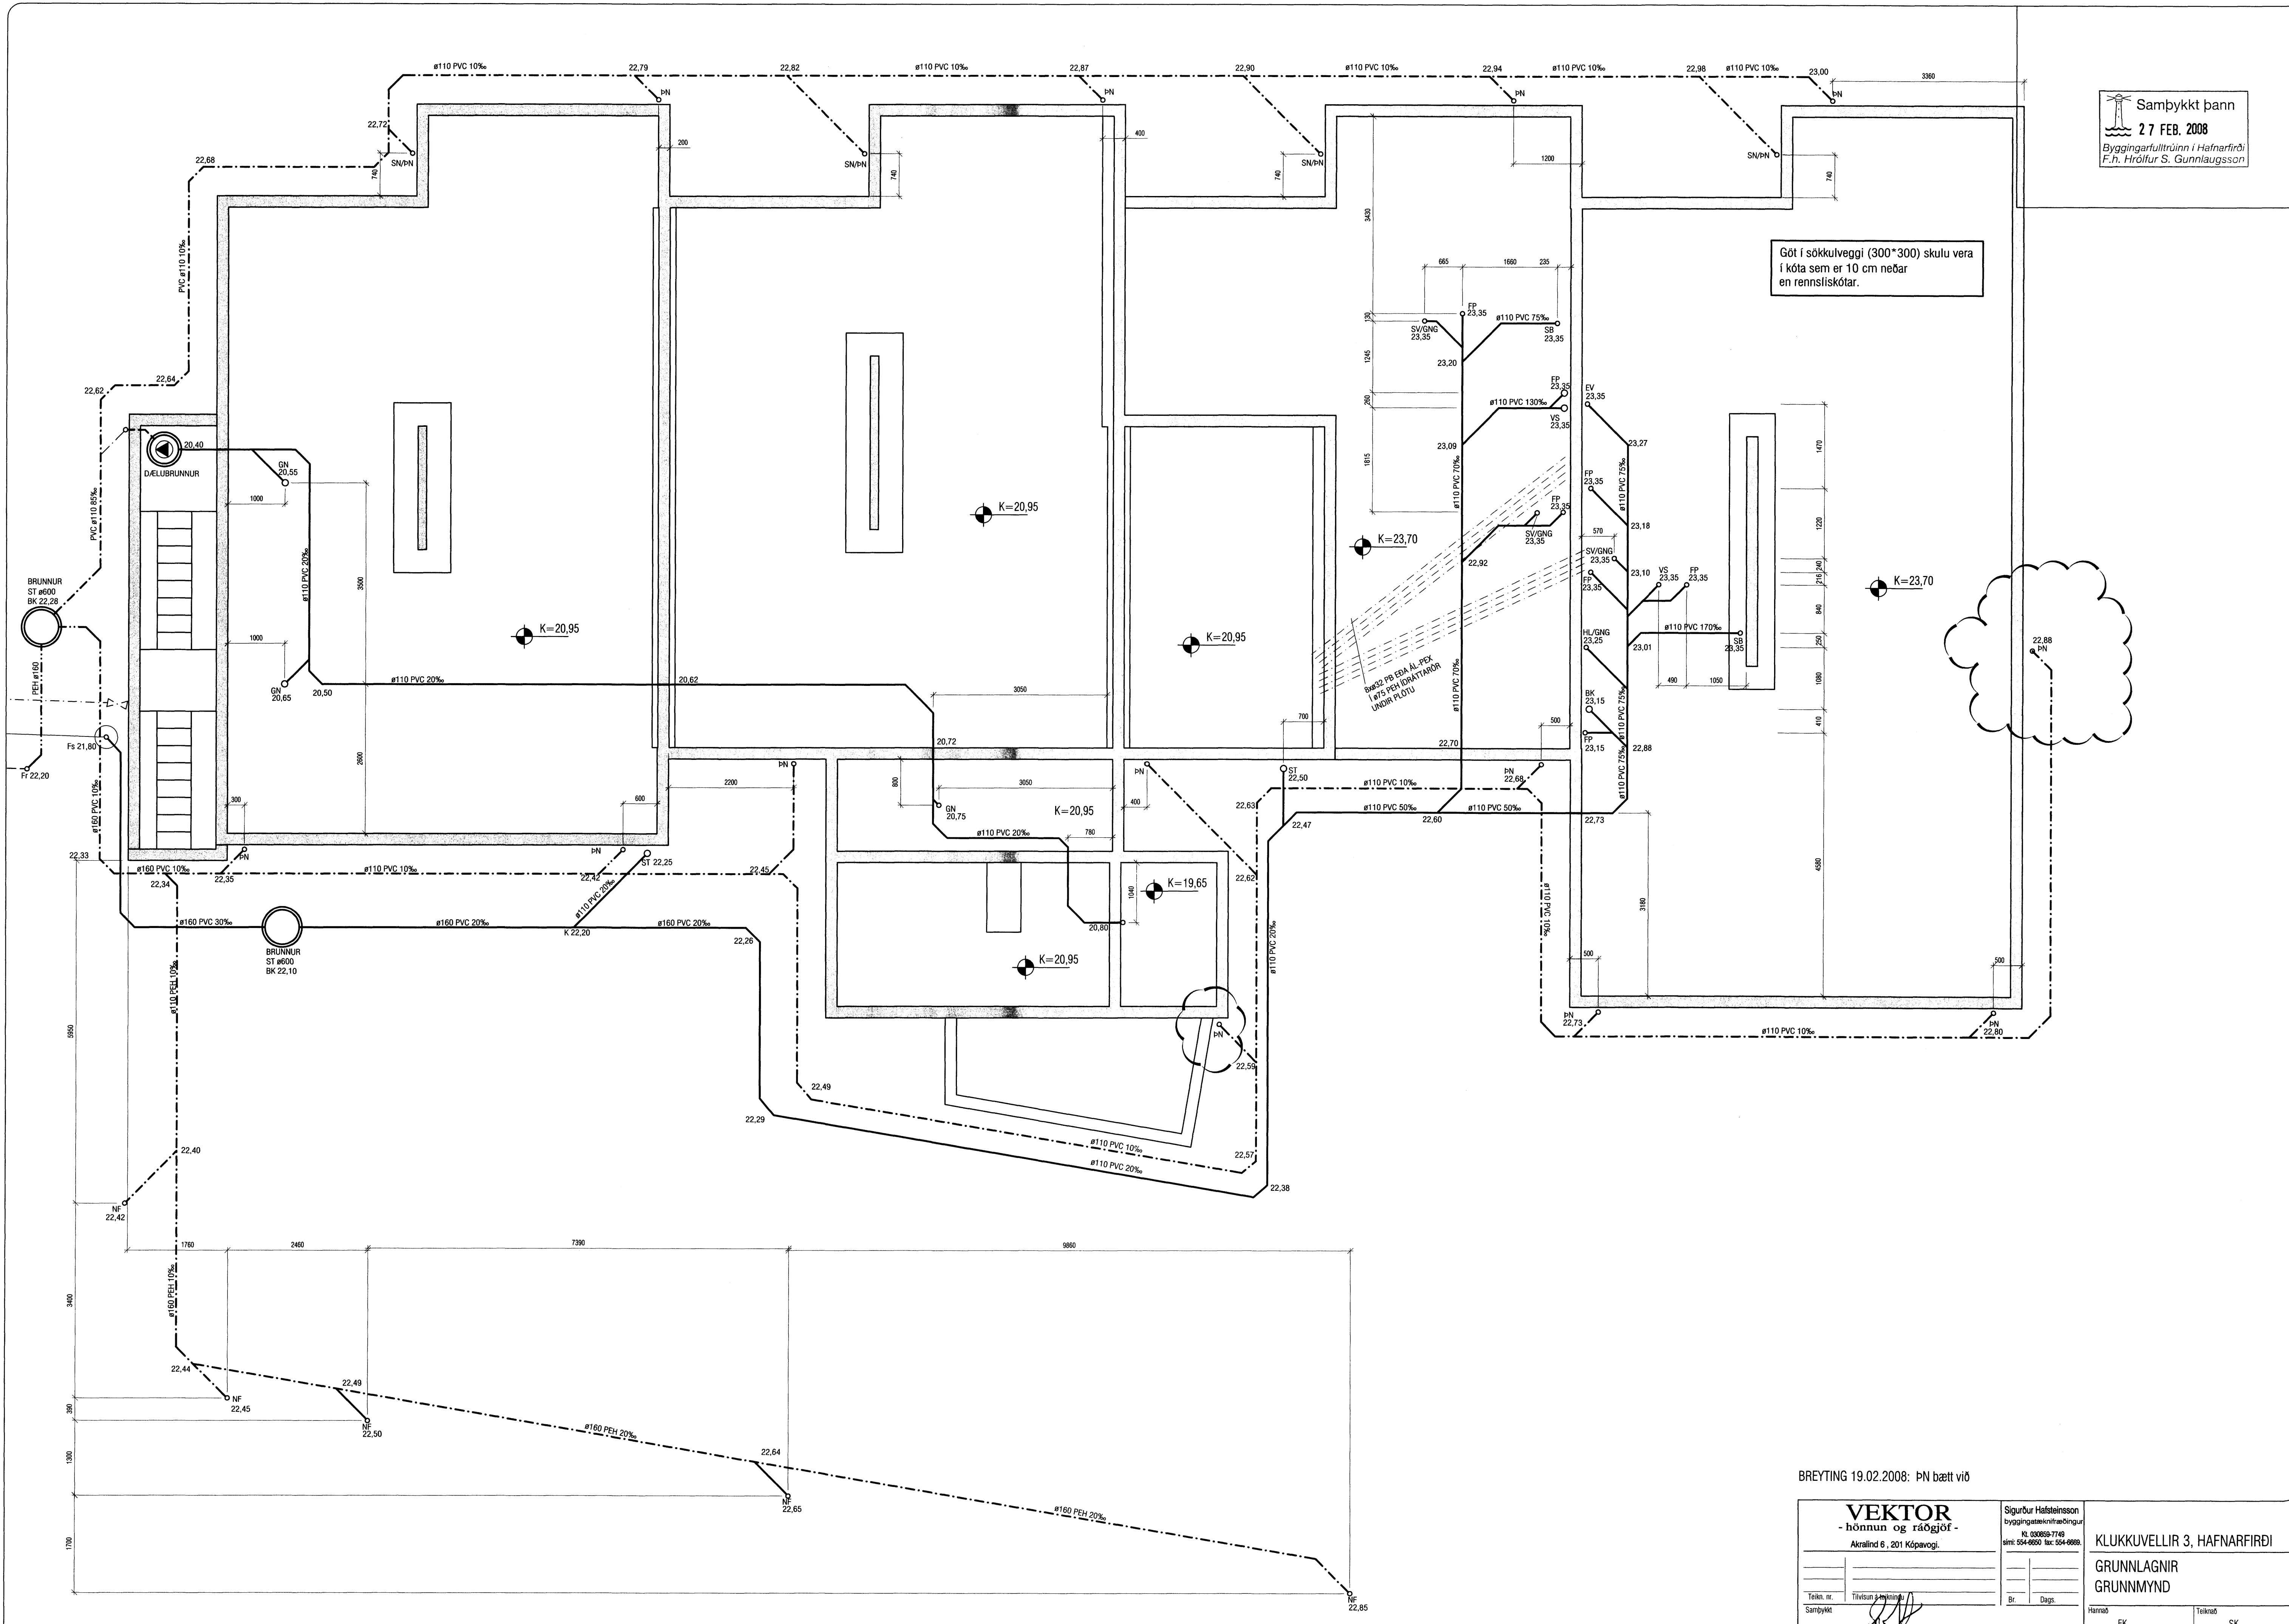

BREYTING 19.02.2008: PN bætt við

| | | | |
|---|----------------------|---|---|
| VEKTOR - hönnun og ráðgjöf - Akralind 6, 201 Kópavogi. | | Sigurður Halsteinnsson byggingateknifráðgjafi KÍ 030669-7749 sími: 554-8650 fax: 554-8669. | |
| Tekni. nr. Samþykkt | Tívisun Samþykkt | Br. Dags. | Klukkuvellir 3, Hafnarfirði GRUNNLAGNIR GRUNNMYND |
| Eigning 15.05.07 | Verki. A-06-12-62 | Málkvarði 1:50 | Tekni. nr. L-02 |