



Bygginguáttíðni Hámarfjarðar
Algeirir þann
15 FEB 2008
JHS

A
19L-59
bl.3
**LOFTSTOKKUR NR.4
FRÁGANGUR Í JÖRD**
1:20

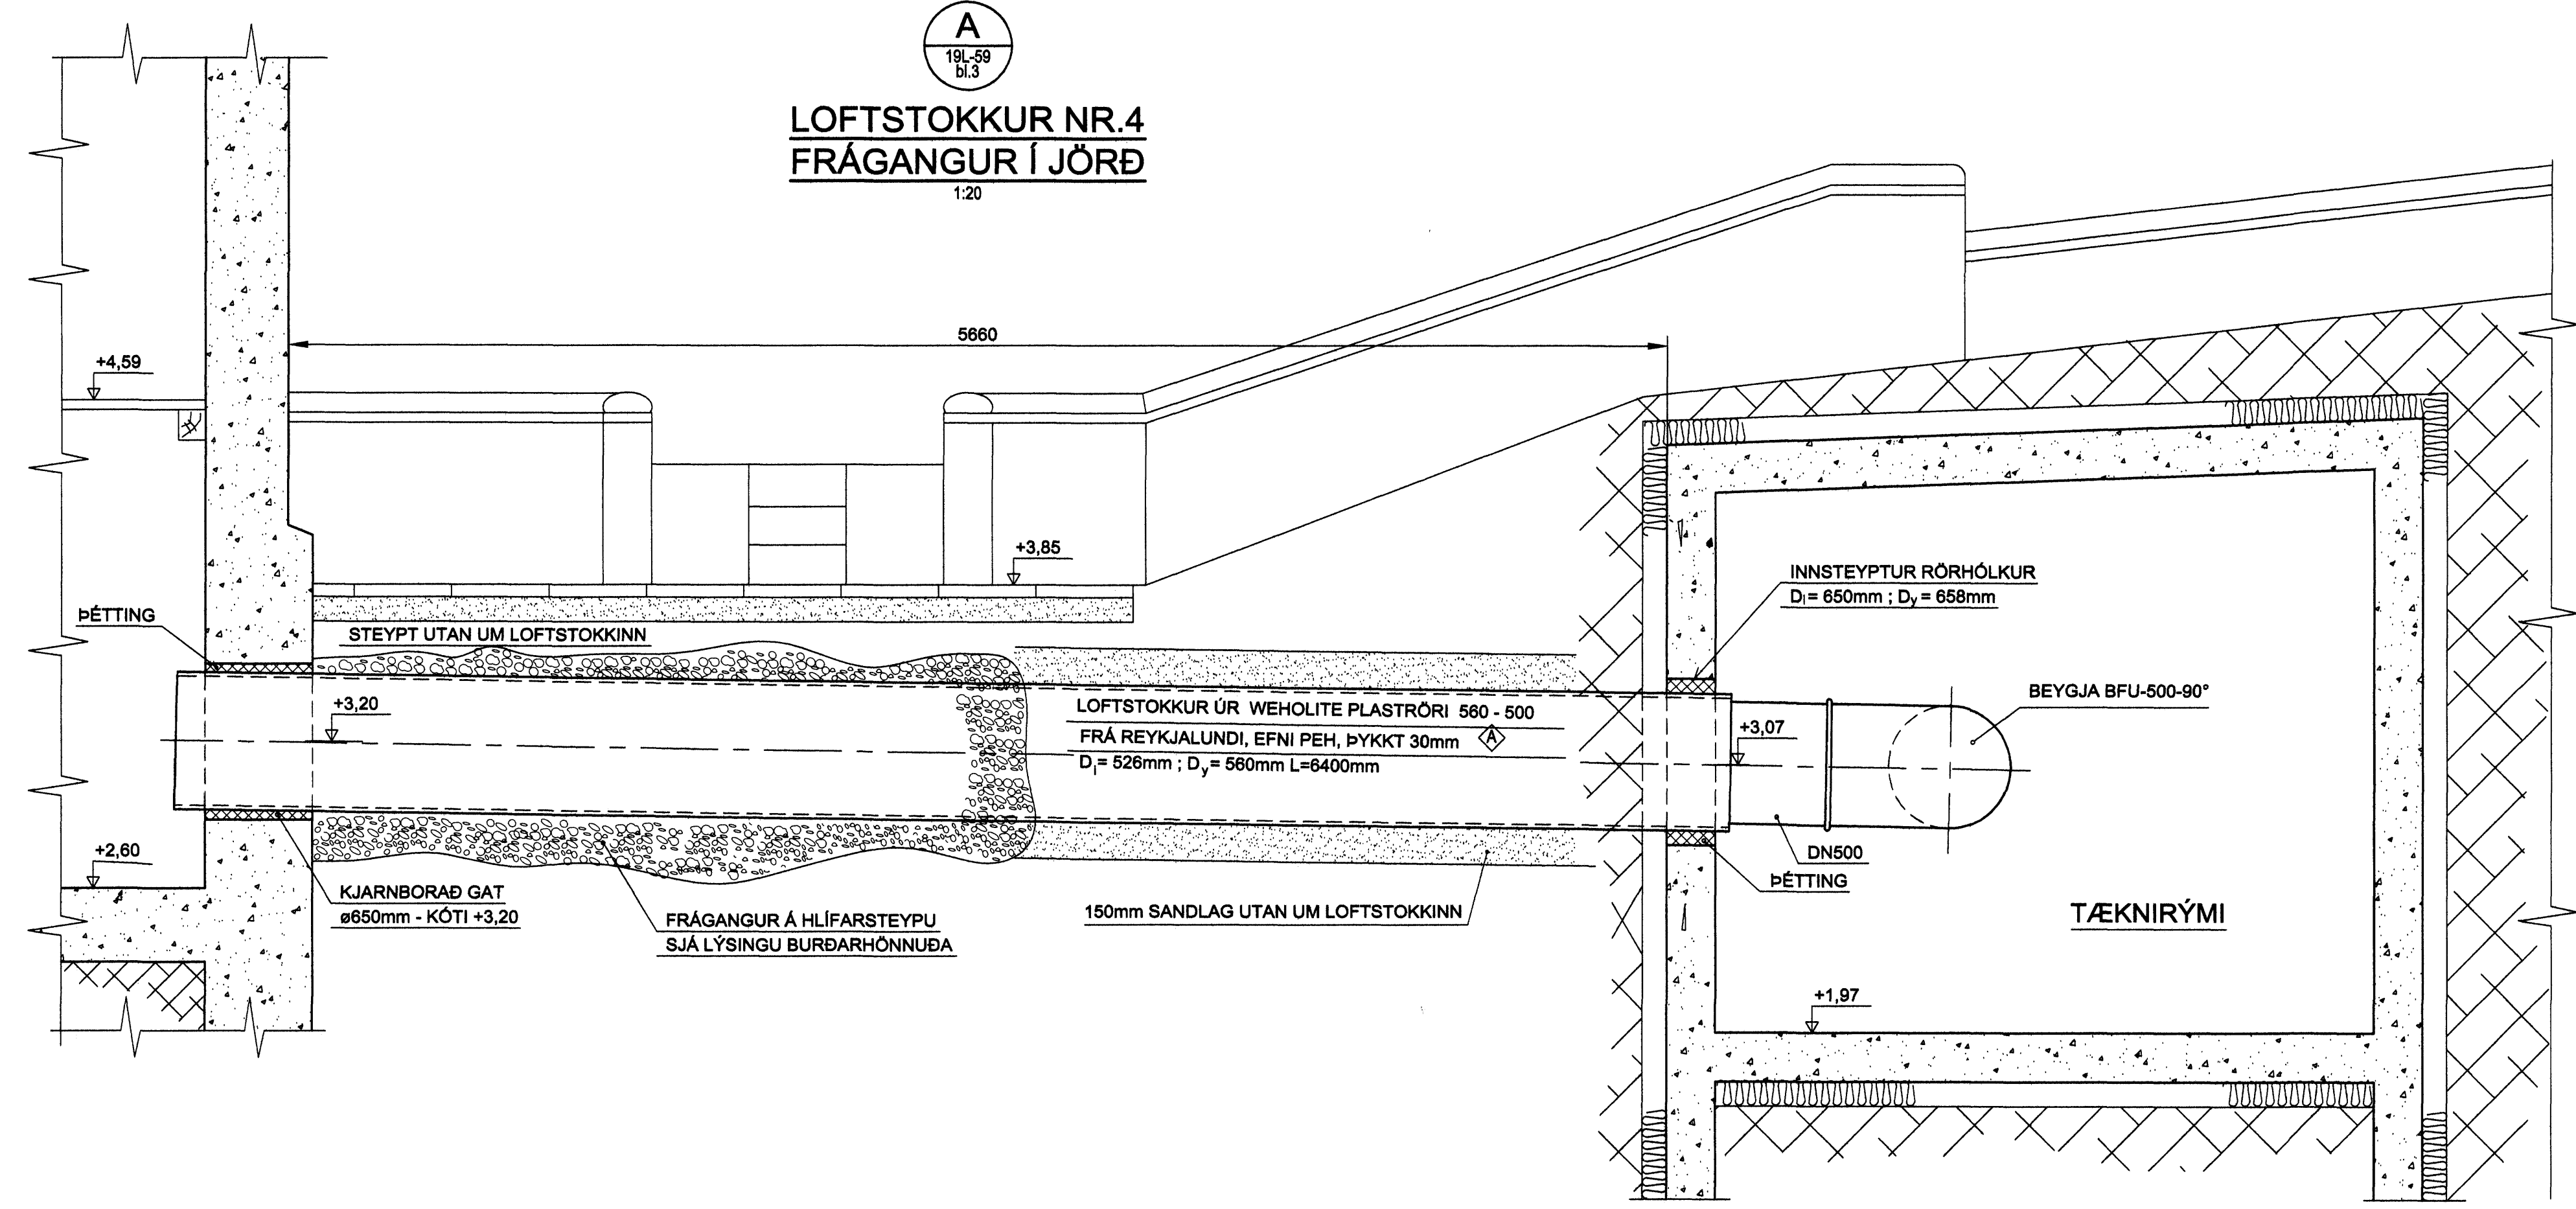

B
19L-59
bl.3
**LOFTSTOKKUR NR.2
FRÁGANGUR Í JÖRD**
1:20

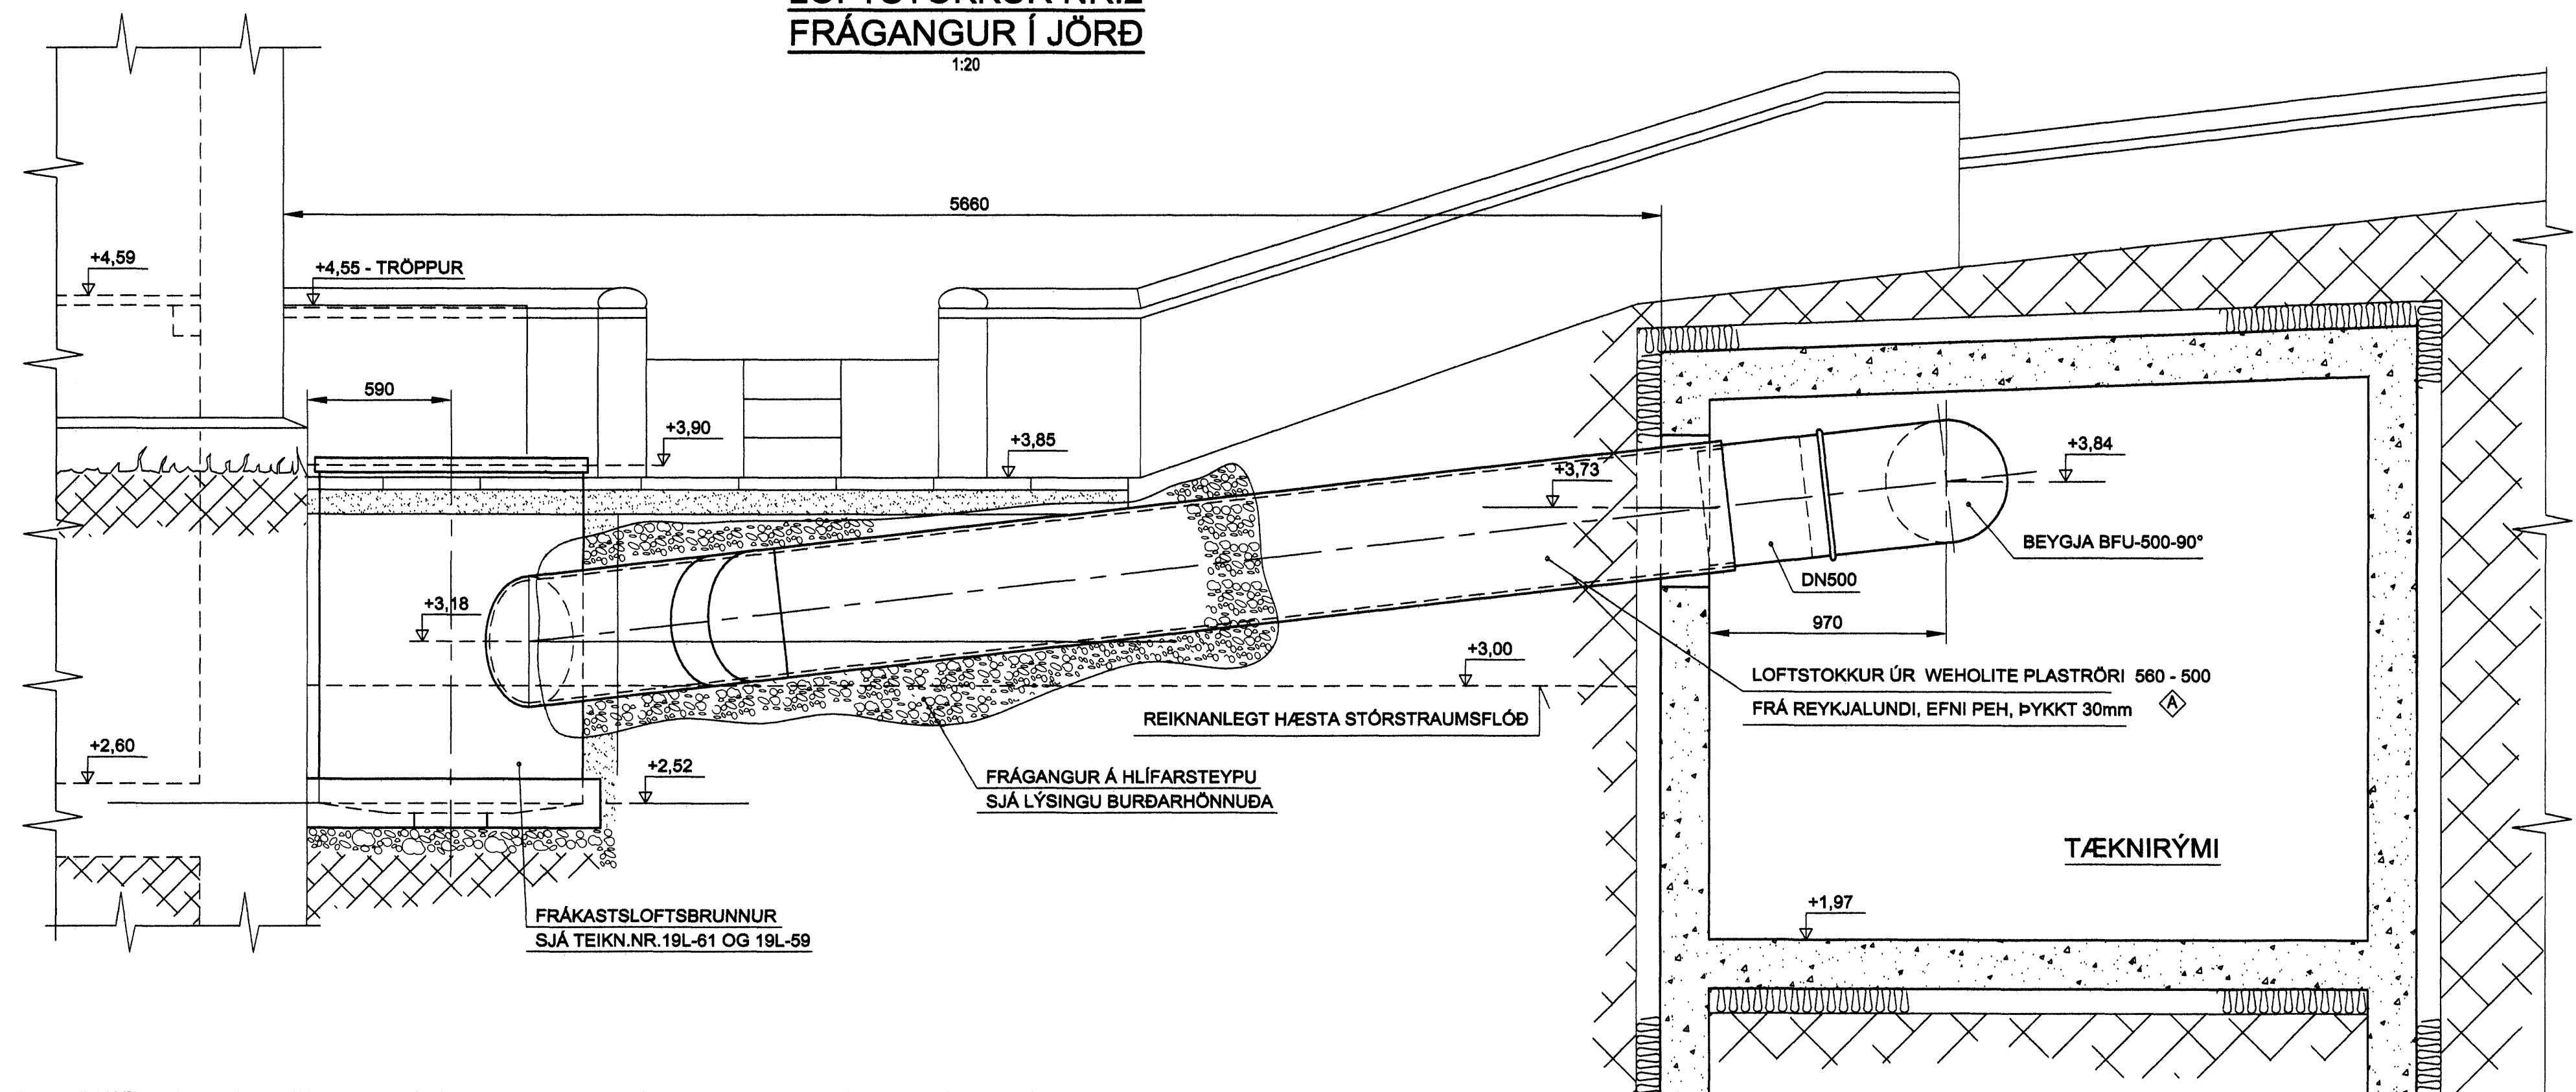

Hafnarfjarðarkirkja - 1.verkfangi
Jarðhús og lagdir í jörð

Dagsetning: 15. Júlí 2007
Arkitekt: *Josta Gunnar*
Kt. 181240 - 3429
Lagnahönnuður: *Andri Snorri Gunnarsson*
Kt. 236627 - 3466

Teikning nr.	Tilvisun á teikningu	Br.	Dags.	Eðli breytingar	Br.	Yf.	Samp.
A	15.08.07	PLASTRÖR PEH WHOLITE 580 - 500	KFL				

Mkv. 1:20
Vörpun

VGK HÖNNUN
VERKFRÆÐISTOFA
Grenselávogi 1 108 Reykjavík / Laugavegi 178 105 Reykjavík
Sími: 422 3000 www.vgkhonnun.is

Strandgata 51
SNID A - SNID B
LAGDIR Í JÖRD
LOFTSTOKKAR MILLI KIRKJU OG TÆKNIRÝMIS

Teikn. nr. **03P-81A** Verk nr. 3.040.297
Blað nr. 14

Þessa teikningu má hvarki fjálfánda né dreifa til þriðja aðila án aukar samþykkingar. Brot á höfundarrétti varðar við lög.