



SNYRTING
Í SV-ENDA FRAMKIRKJUNNAR
FYRIR BREYTINGU
1:10

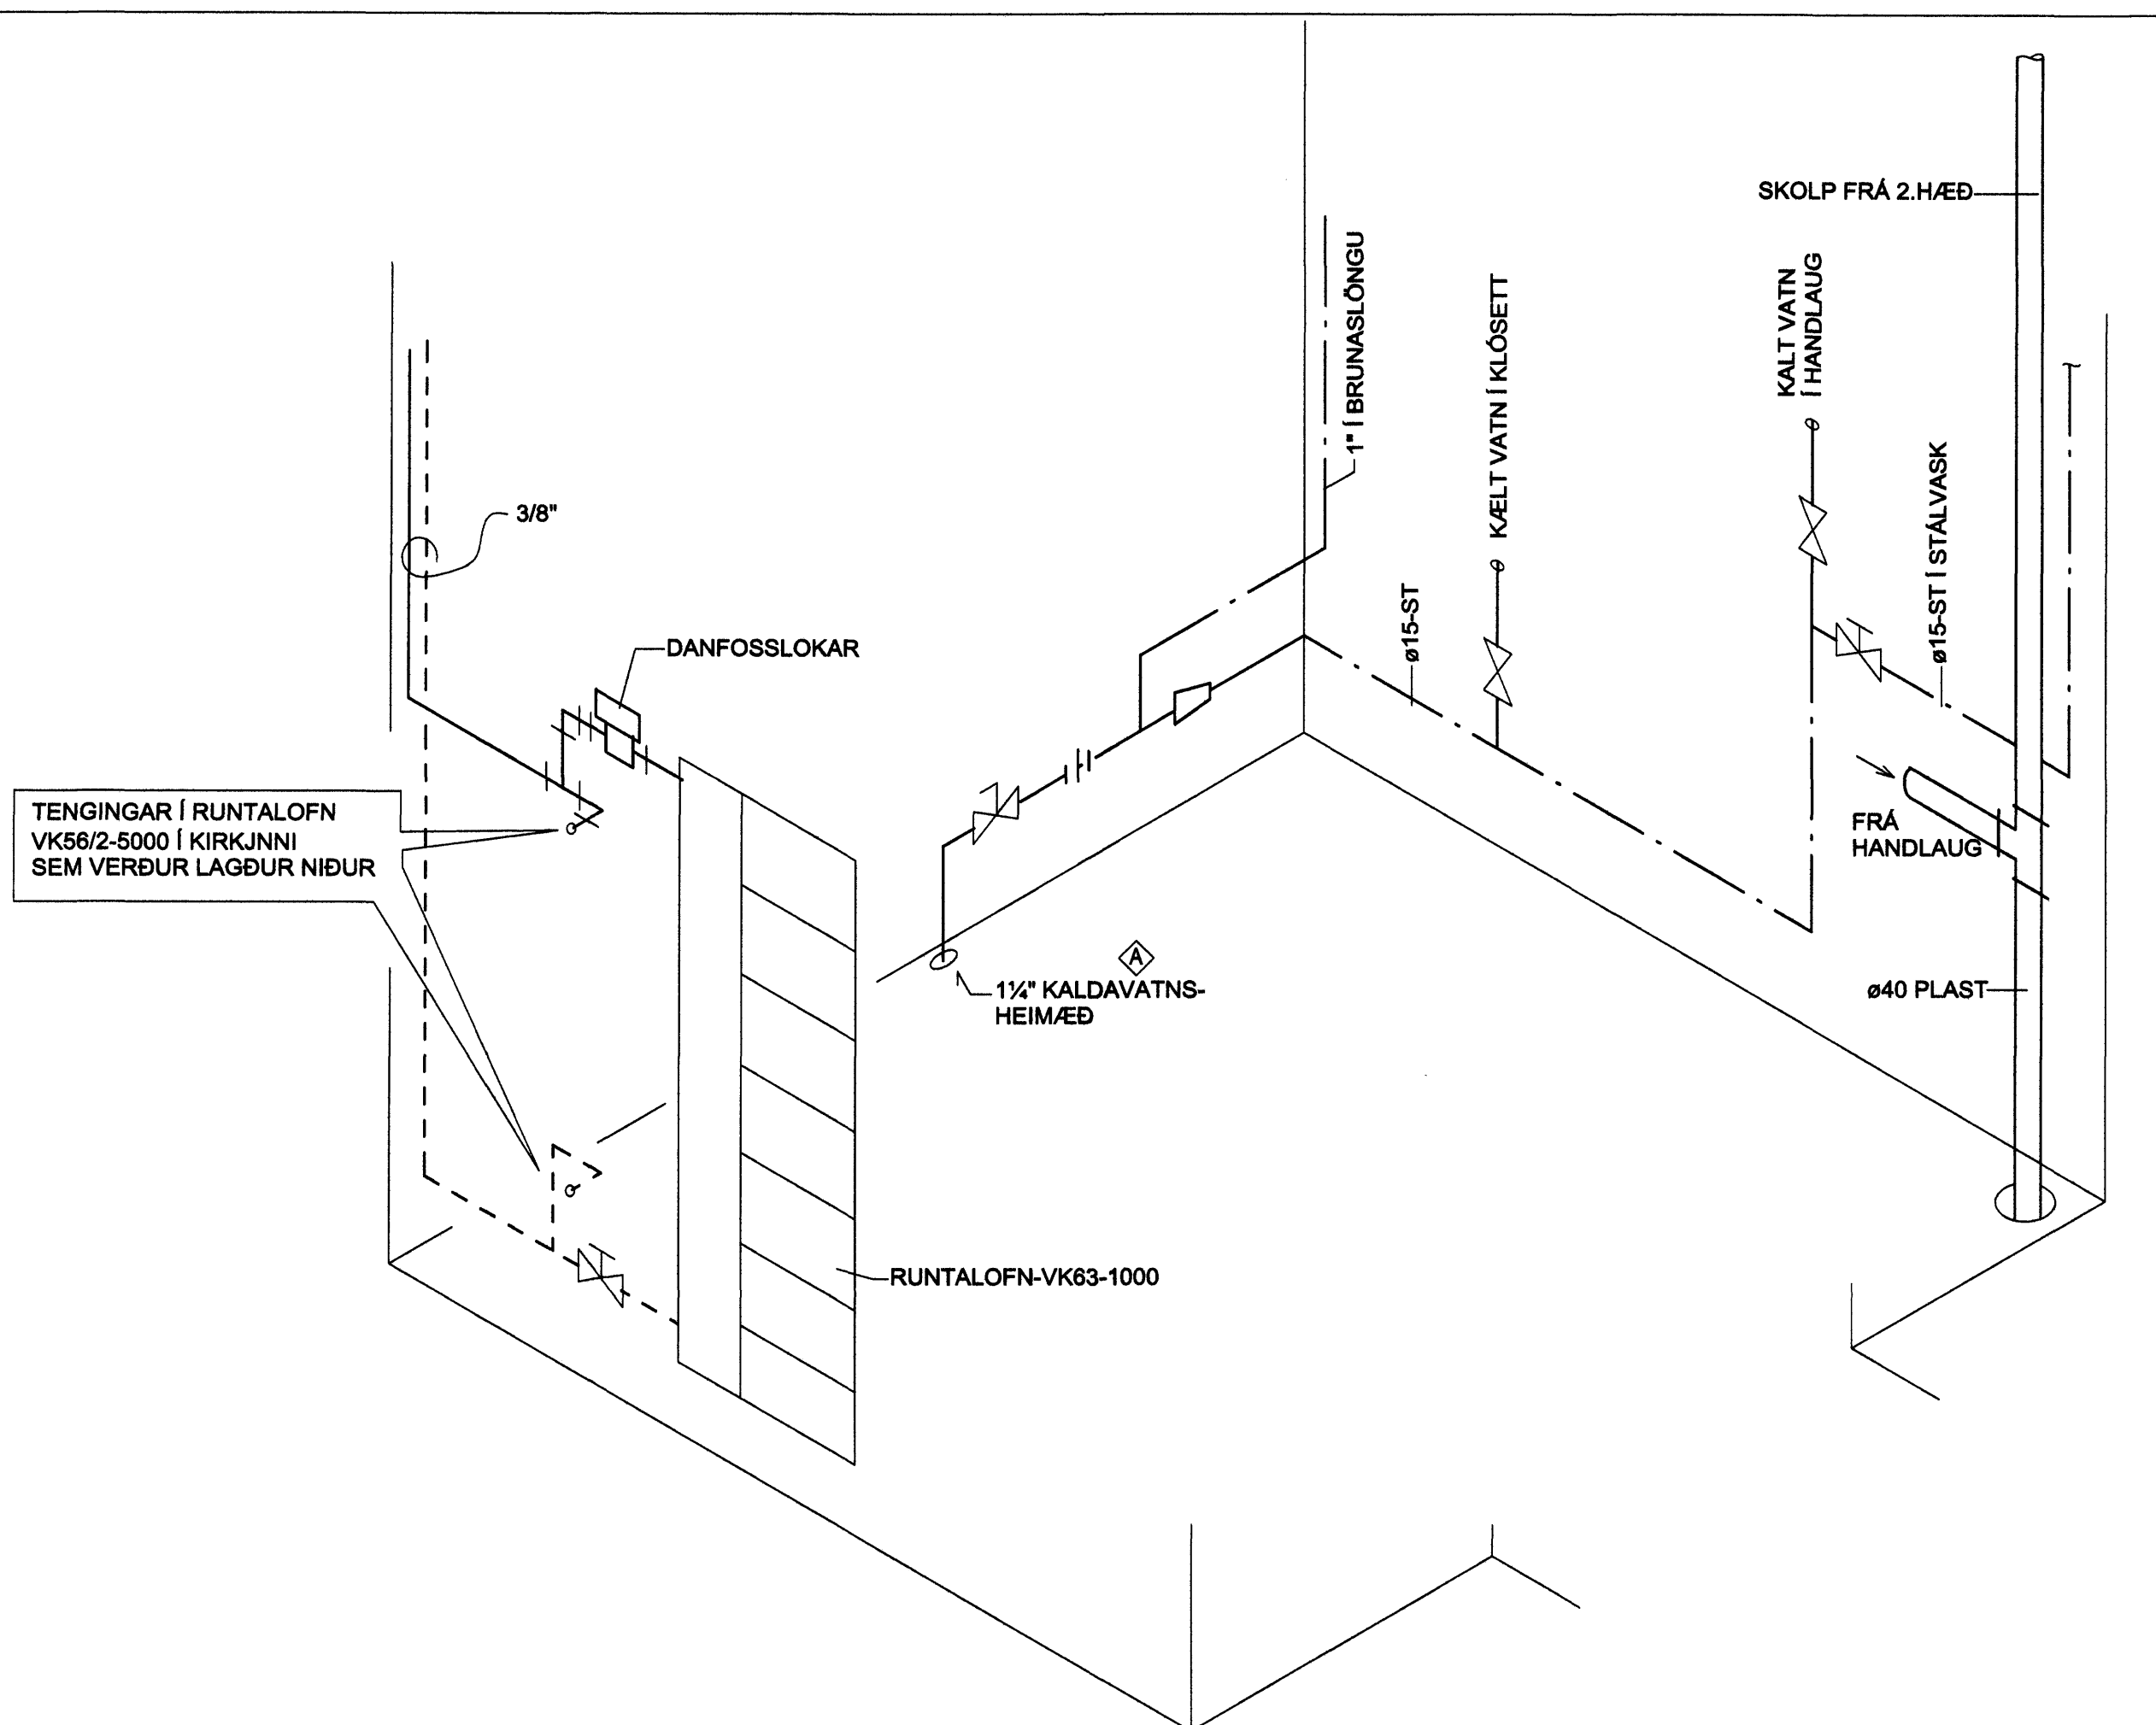


SNYRTING
Í SV-ENDA FRAMKIRKJUNNAR
EFTIR BREYTINGU
1:10

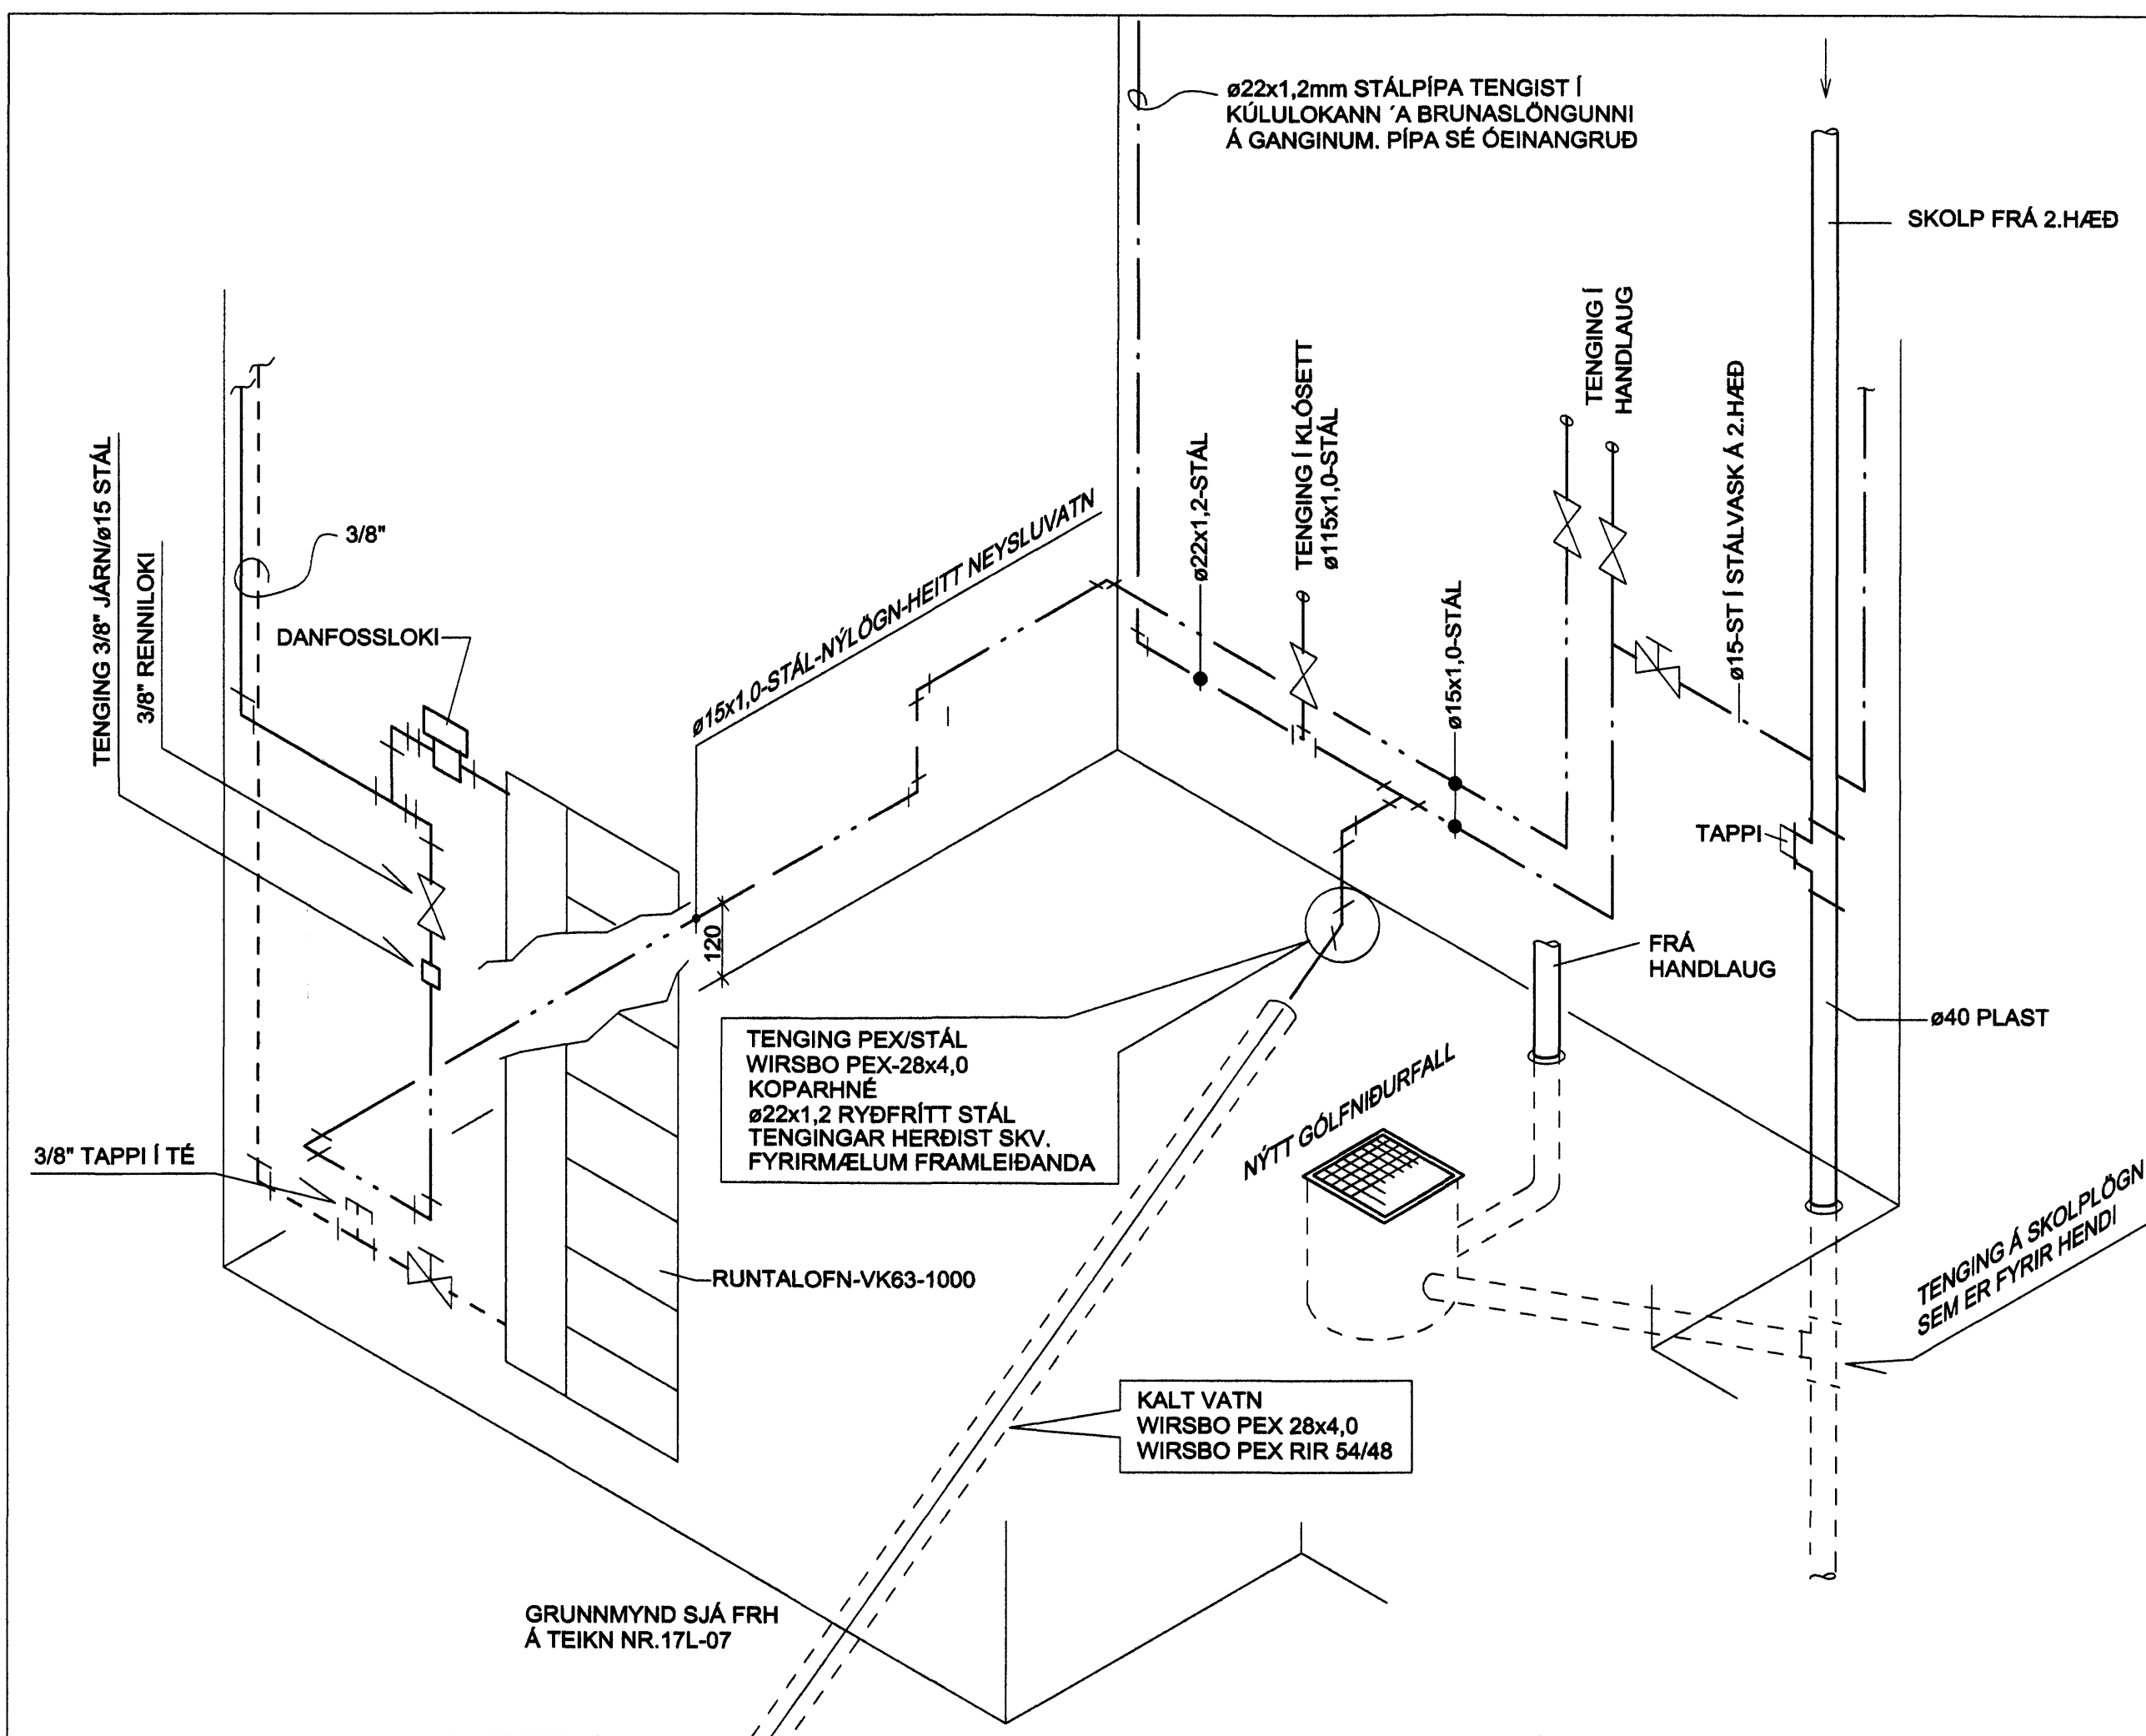


Þróun og hönnun
19 FEB 2008
VSK


SNID A-A
1:10

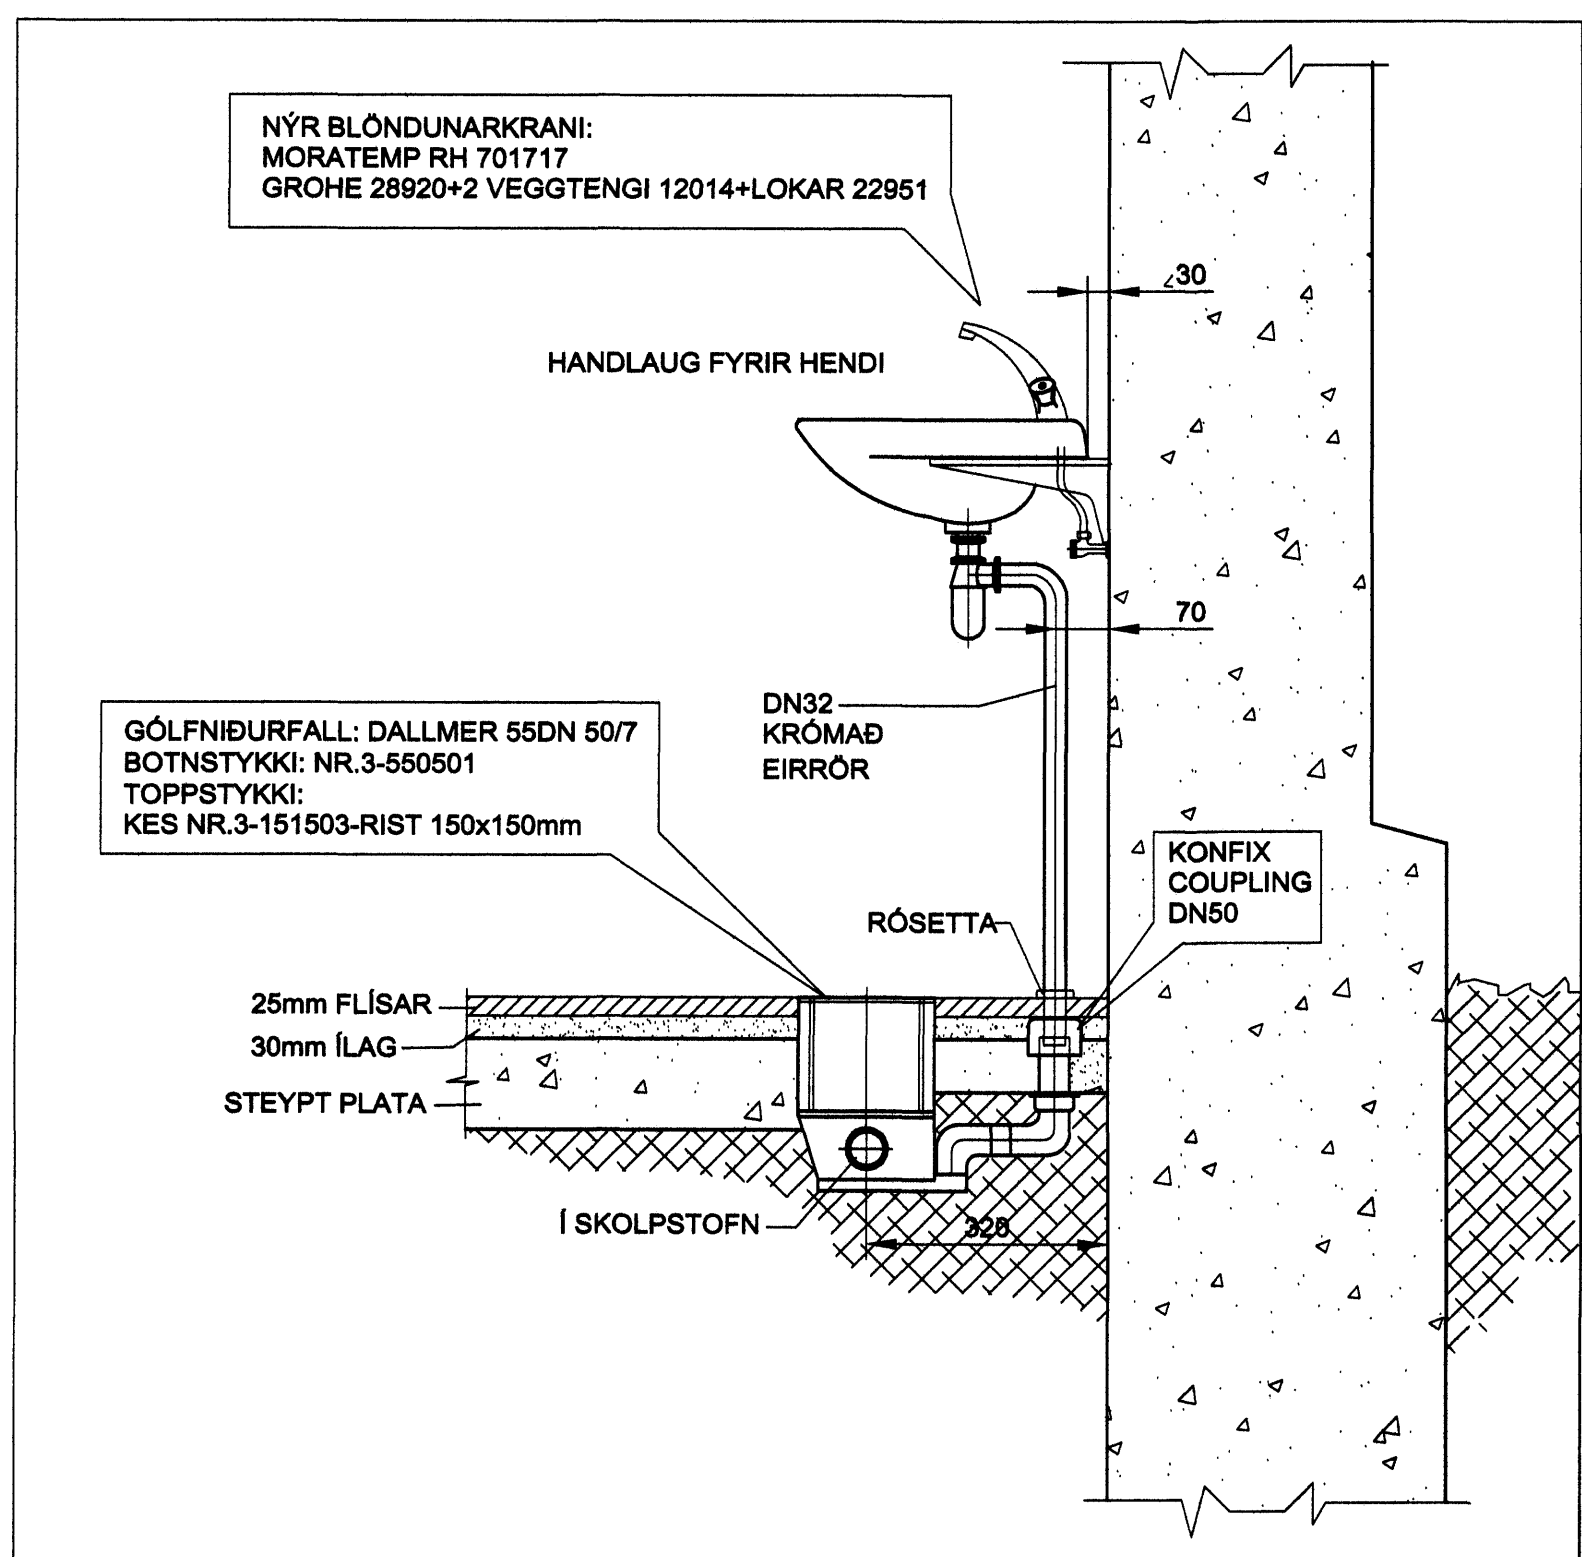

GRUNNMYND SALERNI
1:20

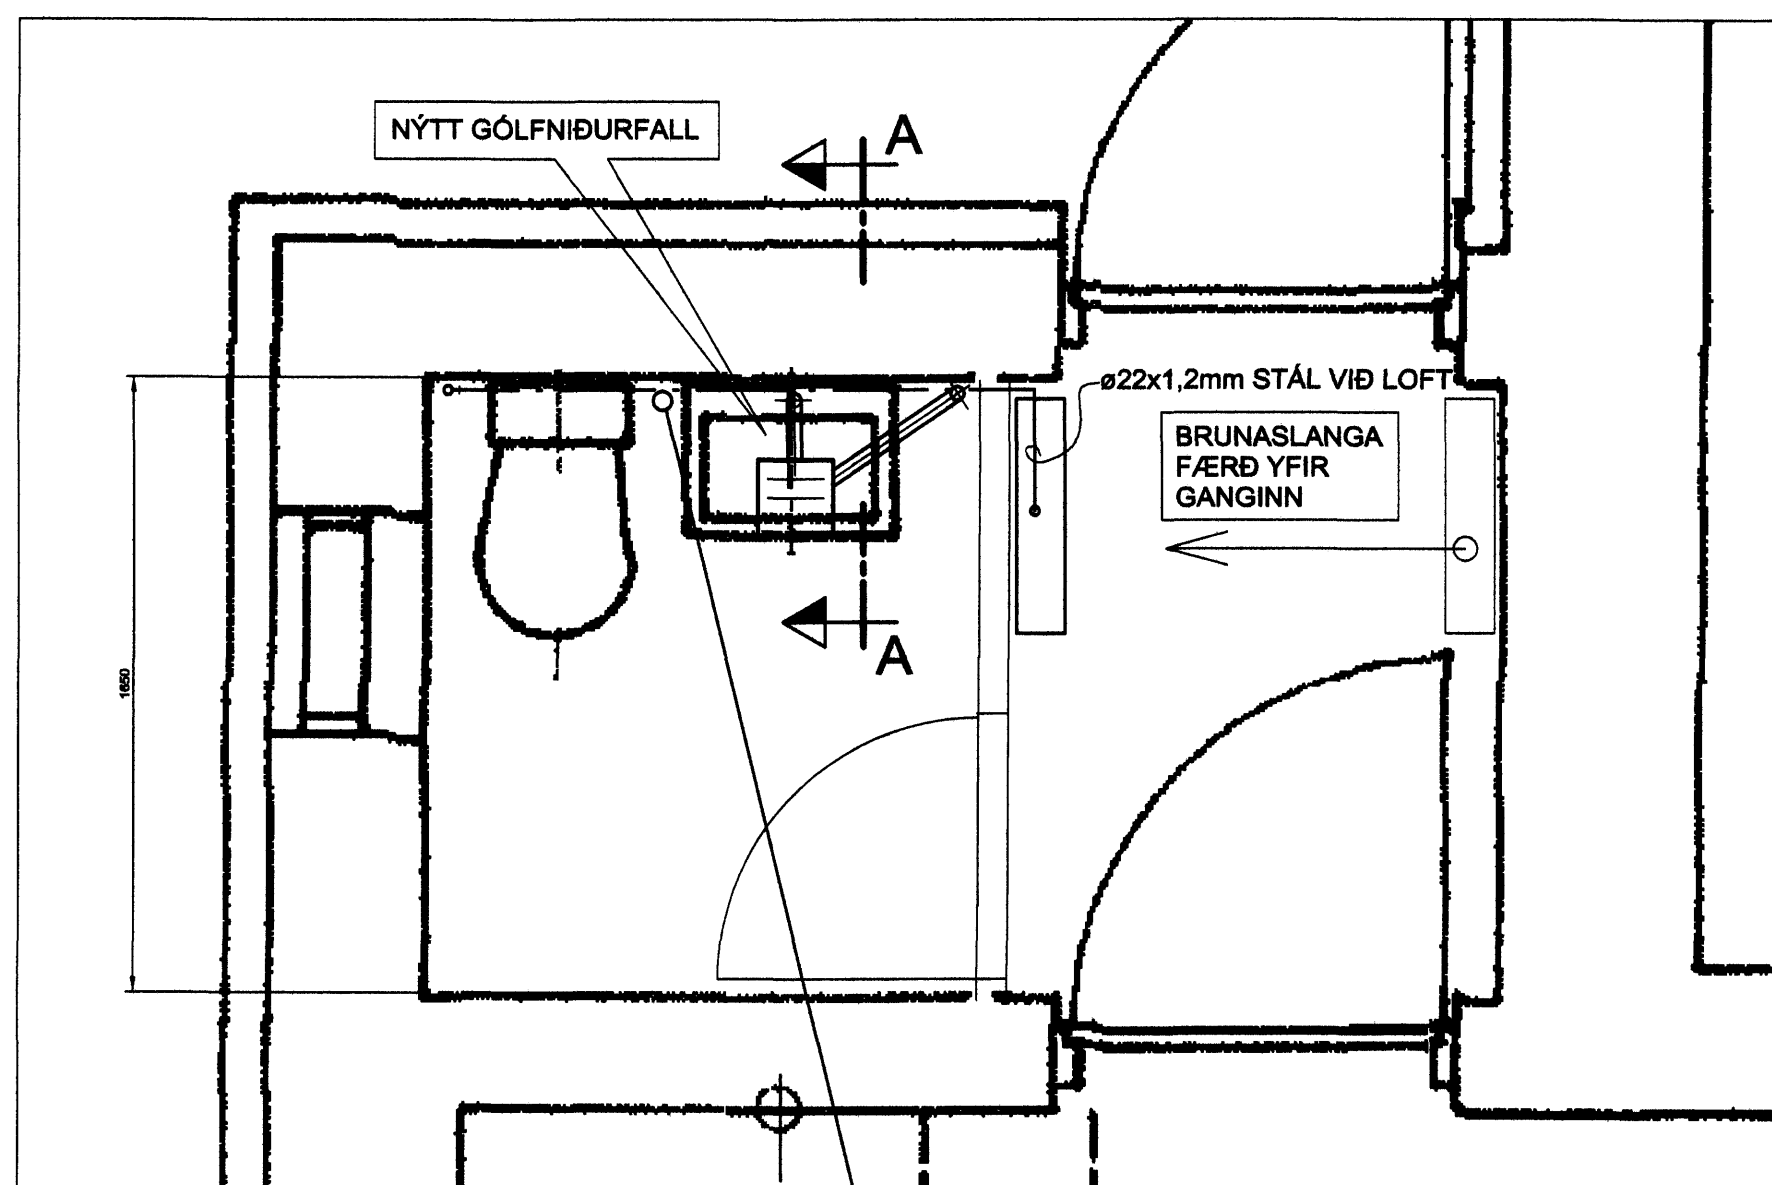

STÁLVAÐSKUR Í HERBERGI Á KÓRLOFTI
FYRIR SNYRTHERBERGINU Á 1.HÆÐ
1:10

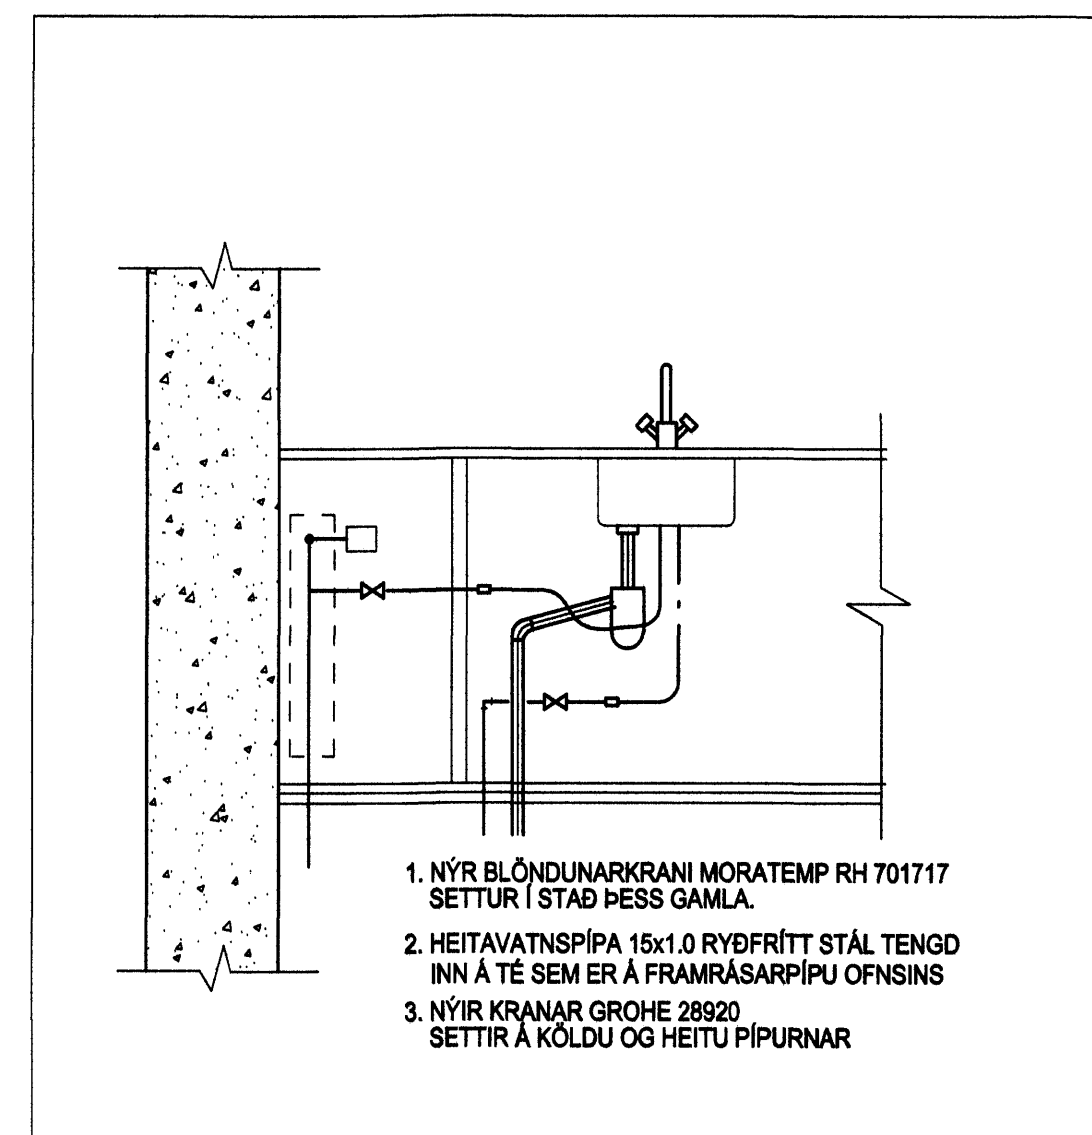

Dagsetning : 15. júní 2007
Arkitekt : *Fasti Gunnar*
k. 181240 - 3428
Lagnahönnuður : *Ólafur Þorgeirsson*
k. 280627 - 3468

Hafnarfjarðarkirkja - 2. verkáfangi
Loftræsting og lagnir í kirkjunni og tæknirými

				Mkv. 1:20			Vörpun						Strandgata 51		
				Grunnmynd						Grunnmynd - Rúmmynd			Sérmyndir		
				Hannað			Telnað			Sérþykkt			Dags.		
				KFL			JH			Yfirfarið			02.05.05		
				Br.			Yr.			Samb.			Telkn. nr.		
				A			22.11.05			KALDAVATNSHEIMÉÐ LÖGÐ NIDUR			KFL		
				Br.			Dags.			Eðli breytingar			Br.		
				A			22.11.05			KALDAVATNSHEIMÉÐ LÖGÐ NIDUR			KFL		
				Br.			Yr.			Samb.			Hannað		
				KFL			JH			Yfirfarið			Sérþykkt		
				Dags.			02.05.05			Telkn. nr.			17L-10A		
				Verk nr.			3.040.297			Blæð nr.			10		

Þessa teikningu má hvorki fjálfalda né dreifa til þriðja aðila án aukar samþykkingar. Brot á höfundarétti varfar v? lög.