Byggingafulltrúi Hafnarfjarðar
Afgreitt þann
13 FEB 2008

O
18L-13

KJALLARI UNDIR KÓR

1:20

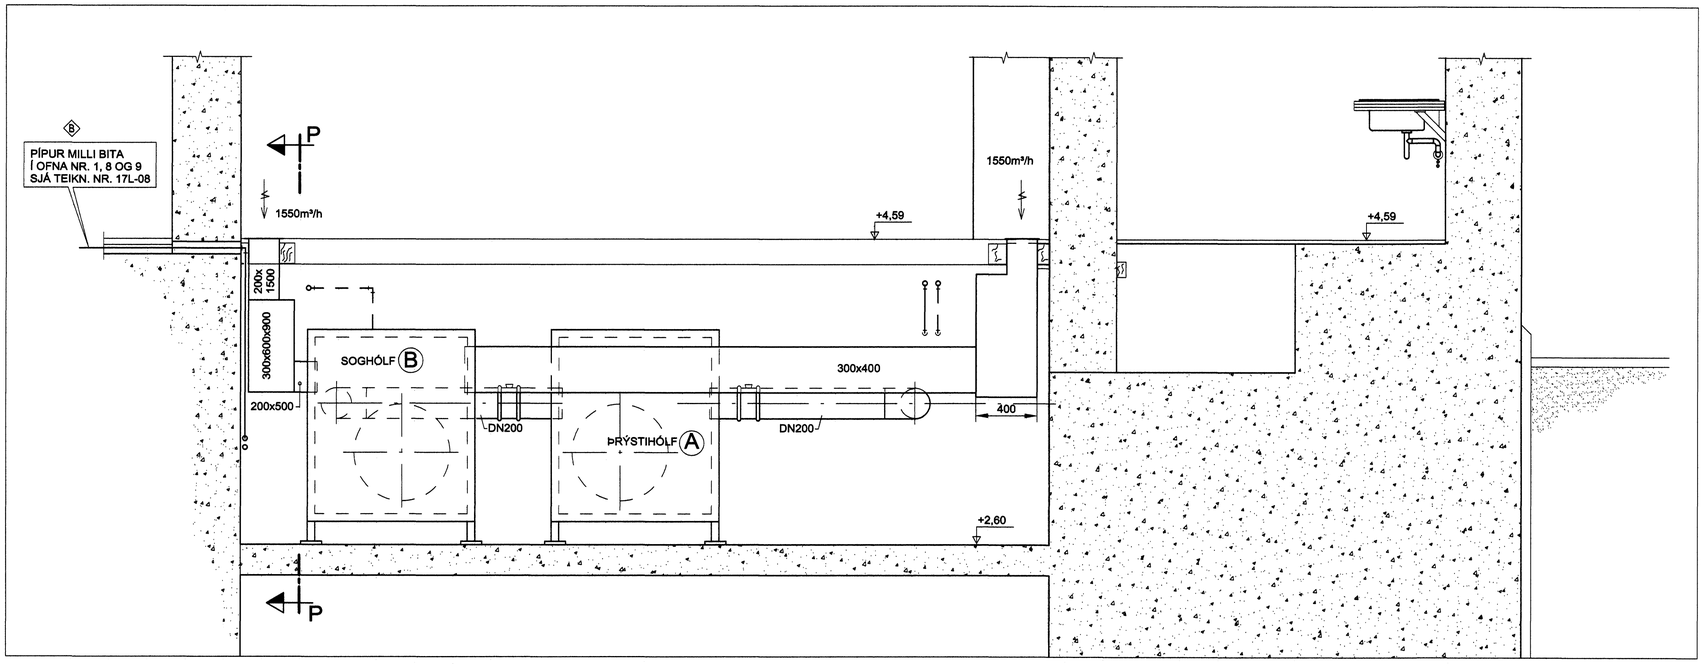

P
18L-13
4

1:20

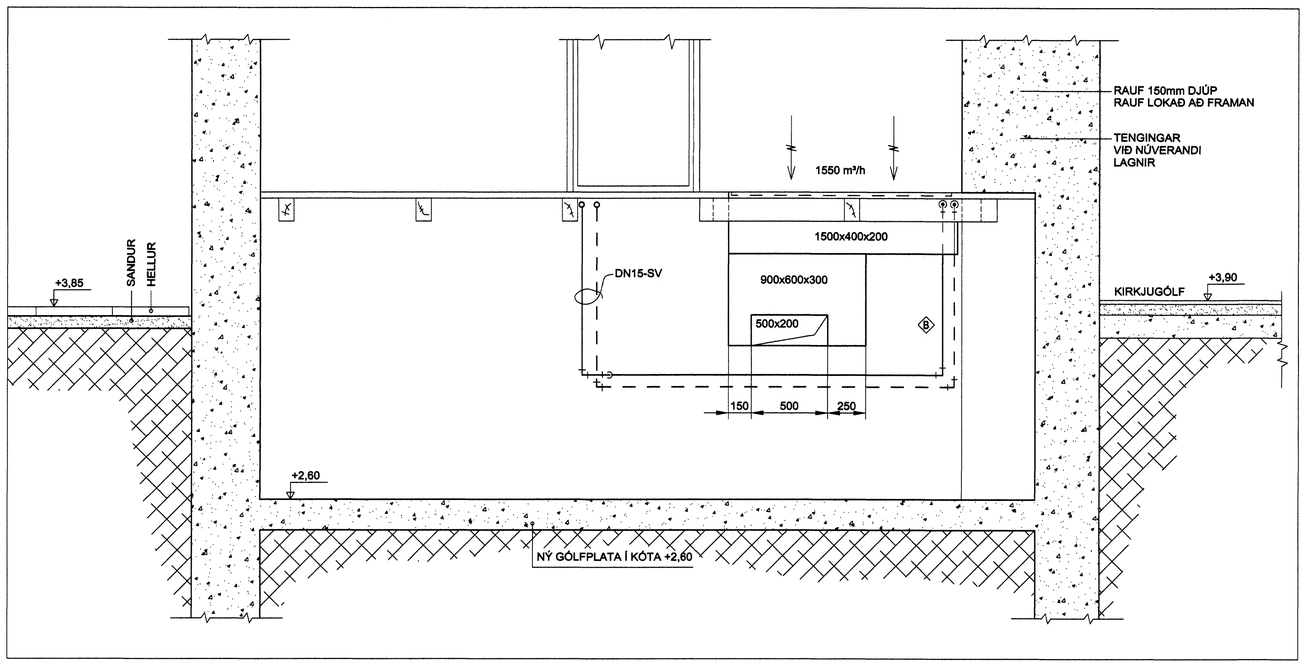

Dagsetning : 15. júlí 2007

Arkitekt : _____
kt. 181240 - 3429

Lagnahönnuður : _____
kt. 290627 - 3469

Hafnarfjarðarkirkja - 2.verkáfangi
Loftræsting og lagnir í kirkjunni og tæknirýminu

Nr.	Dags.	Breytingar	Br.	Yf.	Samþ.
B	13.08.07	BREYTT PÍPUM Í OFNA 1, 8 OG 9			
A	05.07.07	ÚTSOGSSTOKKUR 500x300 , FELLDUR BURT	KFL		

Teikning nr. | Tilvísun á teikningu

Mkv. 1:20

Vörpun

VGK HÖNNUN
Grensásvegi 1 108 Reykjavík / Laugavegi 178 105 Reykjavík
Sími: 422 3000
www.vgkhonnun.is

Strandgata 51
SNIÐMYNDIR - SNIÐ O-P-R
KJALLARI UNDIR KÓR
LOFTRÆSTING

Hannað	Teiknað	Yfirfarið	Samþykkt	Dags.	Teikn. nr.	Verk nr.
KFL	JH./EG.			05.06.07	18L-15B	3.040.297
						Blað nr. 6

W:\Hafnarfjarðarkirkja\7. Teikningar\LAGNIR -KJ.dwg

?essa teikningu má hvorki fjölfalda né dreifa til ?ri?ja a?ila án okkar sam?ykkis. Brot á höfundarétti var?ar vi? lög.