
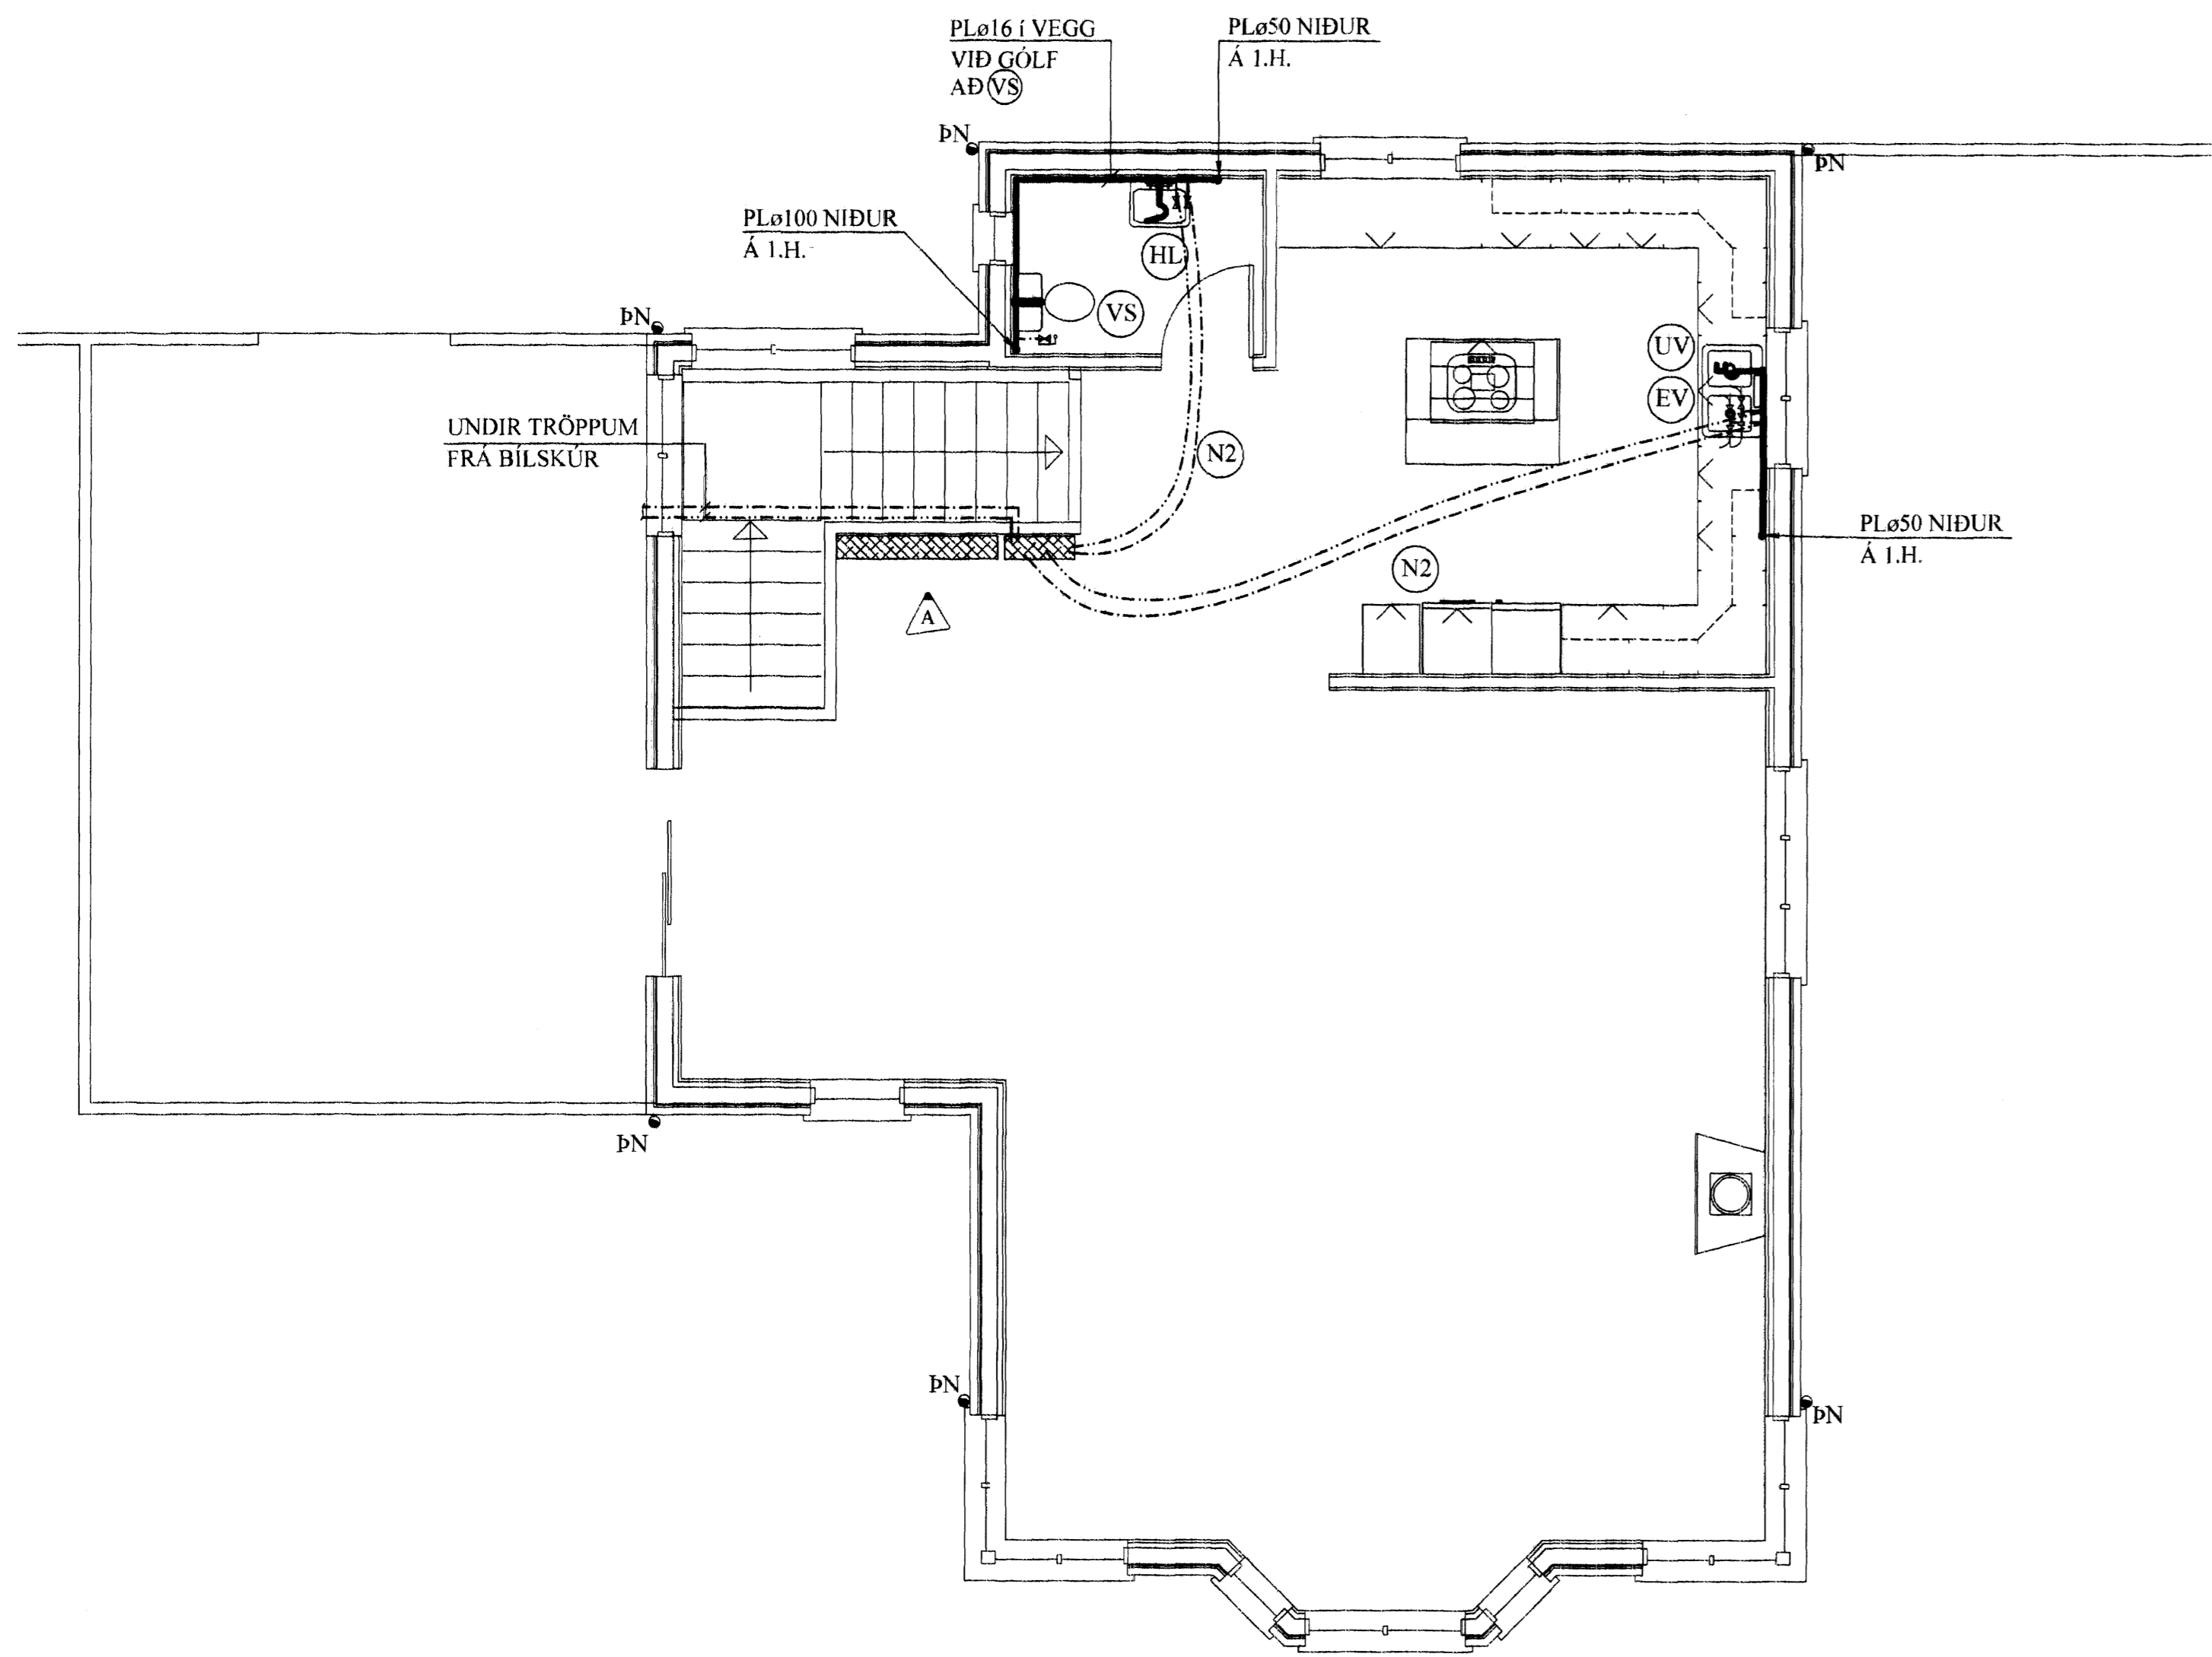


ÞRIFAKERFI 2. HÆÐ, GRUNNMYND. 1:50

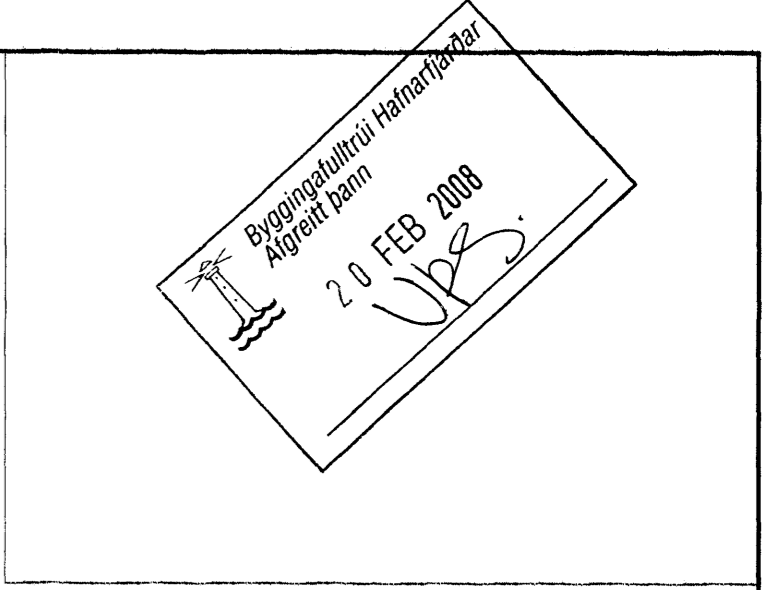

SKÝRINGAR FYRIR NEYSLUVATNSLAGNIR

RÖR Í NEYSLUVATNSLÖGN ERU ÚR PEX (KROSSBUNDID HD POLYETHYLEN) Í SVEIGJANLEGU FÓÐURRÖRI NEMA ANNAD SÉ TEKID FRAM.
 VATNSRÖRIN SKULU ÞOLA 70°C SAMFELLT VIÐ 1 MPa VINNUÞRÝSTING.
 TENGISTYKKI SKULU VERA ÚR AFZINKUNARÞOLNU MESSING.

ADRAR LEIÐSLUR Í VATNSLÖGN ERU ÚR RYÐFRÍU STÁLI AISI 316 MERKT RS Á TEIKNINGUM.

BIL MILLI FESTINGA SÉ SAMKVÆMT IST-67 OG FYRIRMÆLUM FRAMLEIDANDA RÖRANNA.

ALLAR LEIÐSLUR Í NEYSLUVATNSLÖGN ADRAR EN LEIÐSLUR Í FÓÐURRÖRUM SKULU EINANGRAST. ÞYKKT EINANGRUNAR:
 15 - 28 mm LEIÐSLUR: 20 mm
 >28 mm " : 30 mm

KERFIÐ SKAL ÞOLA 0,6 MPa VINNUÞRÝSTING OG PRÓFAST MED 1,0 MPa ÁÐUR EN LEIÐSLUR ERU HULDAR.

ALLT EFNI OG FRÁGANGUR KERFISINS SÉ Í SAMRÆMI VIÐ ÁKVÆÐI IST-67 OG GILDANDI REGLUGERÐIR.

ÓNEFNDAR TENGILEIÐSLUR AÐ TÆKJUM ERU 15x2,5 PEX.

A	17.02 '08	DREIFIGRIND FÆRÐ	JKR
BREYTINGAR			

TILVÍSANIR:
 SKÝRINGAR..... SJÁ TEIKN. NR. 2-01

Jón Kr. Jónsson

LOFTRÆSISTOKKAR:

LOFTRÆSIRÖR SKULU SMÍÐUÐ ÚR 0.6 mm ÞYKKUM SPIRALRÖRUM. STÆRÐIR SK. GRUNNM. VEFJA SKAL 50 mm STEINULL UM ÚTSOGSSTOKKA.

ÚTSOGSVENTLAR SKULU VERA SAMBÆRILEGIR VIÐ KSO FRÁ LAPINLEIMU. STÆRÐIR SKV. GRUNNMYND.

- (N1) : NEYSLUVATNSLÖGN: PEX ø15 Í PLø 29/25 FÓÐURRÖRI.
- (N2) : NEYSLUVATNSLÖGN: PEX ø20 Í PLø 34/29 FÓÐURRÖRI.

Reikn.	Jón Kr.	MAL '07	Útgeft:	07.05.2007
Telkn.	GN	MAL '07	Kvarð:	1:50
Ath.				1:10
Samþ.				
FURUÁS 35			Nr.	2-04
Hafnarhlíð				
Verkhúti ÞRIFAKERFI 2. HÆÐ, GRUNNMYND, SKÝRINGAR.		Jón Kr. Jónsson Byggingarverkefnaöngur FVEI Skúlagata 19 101 Reykjavík Sími: 551-9820 Fax: 863-2154 Netfang: jkr@smnet.is		