


RÚMMYND

SJÁ TEIKNINGU L1-R-01V

Samþykkt þann  
08 APR. 2008  
Byggingarfulltrúinn í Hafnarfirði  
F.h. Hrölfur S. Gunnlaugsson


ÁRTUN SAMRÆMINGARHÖNDUÐAR

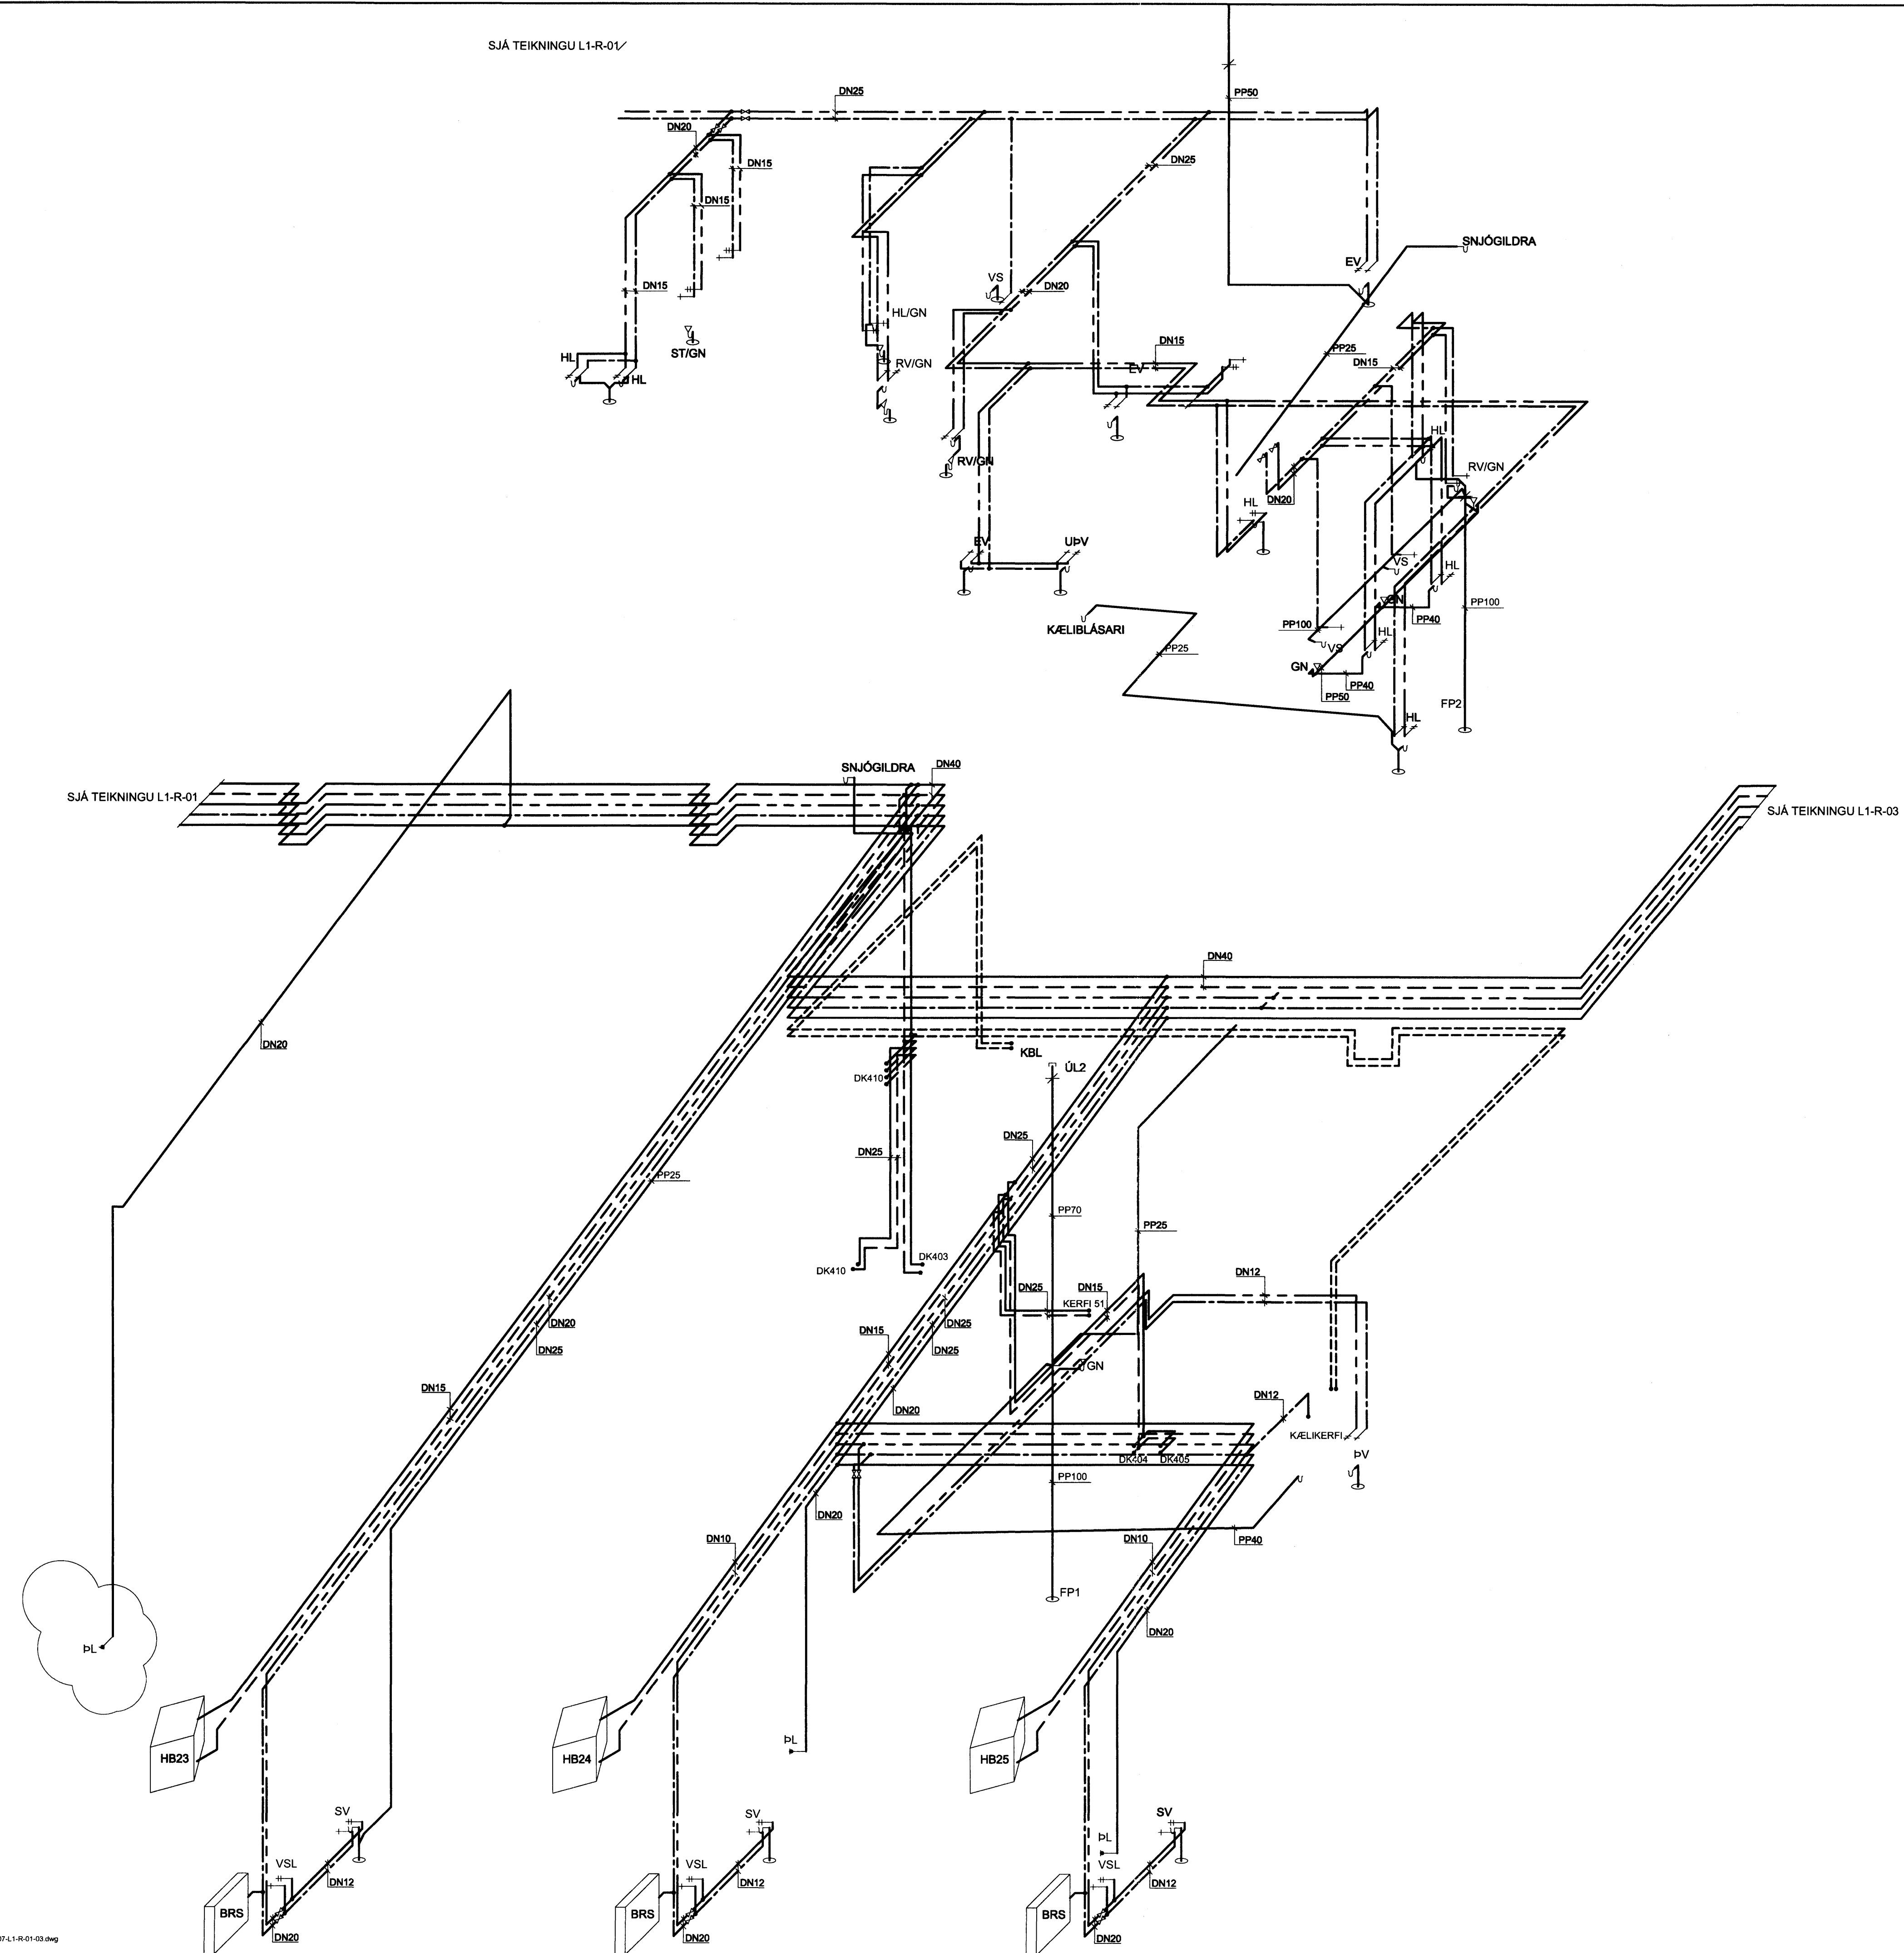

TILVÍSANIR:

ALMENNAR SKÝRINGAR ..... SJÁ BL. NR. L1-A-01

A	15.01.08	LÖGNUM BREYTT	EH	SH
BR	DAGS	BREYTING	REKNI	TEKNI

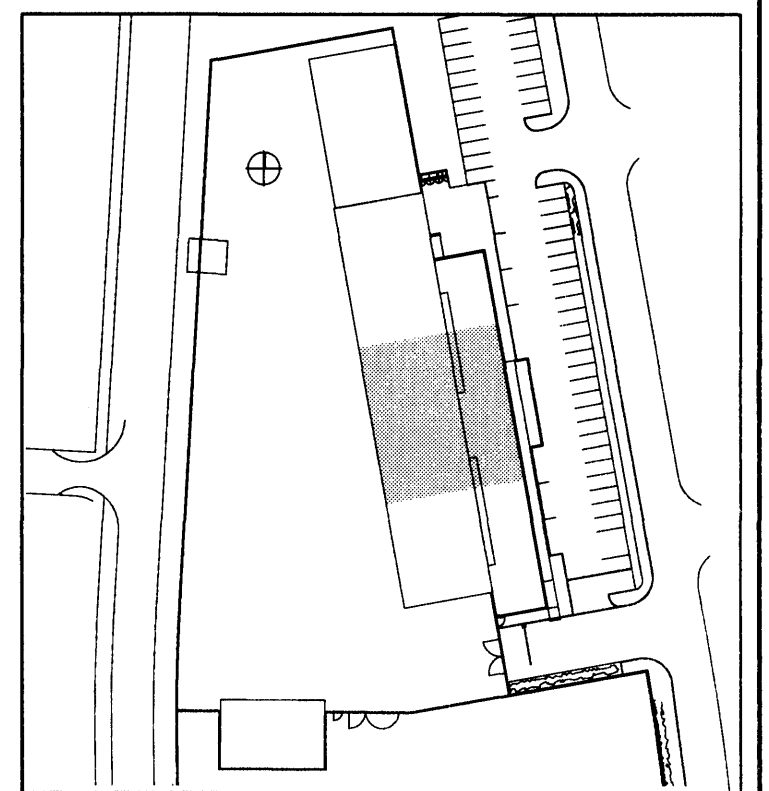

0651  
27308  
[Signature]

**VSÓ RÁÐGJÖF**

BORGARTÚNI 20, 105 REYKJAVÍK, Sími 595-8000, Símaþrátt 595-8010, netfang: vs@vs.is

FRAMKVÆMDASVIÐ HAFNARFJARÐAR

PRIFA- OG HITAKERFI 1-2 HÆÐ RÚMMYND	HANNAÐ/TEKNI YFIRFARIR SAMÞYKKT KT	EH/PH [Signature]
---	---	----------------------

KVARDI A1 / 1:50	TEKNI NR.	REYKJAVÍK	04.10.2007
------------------	-----------	-----------	------------

07102	L1-R-02	A
-------	---------	---