
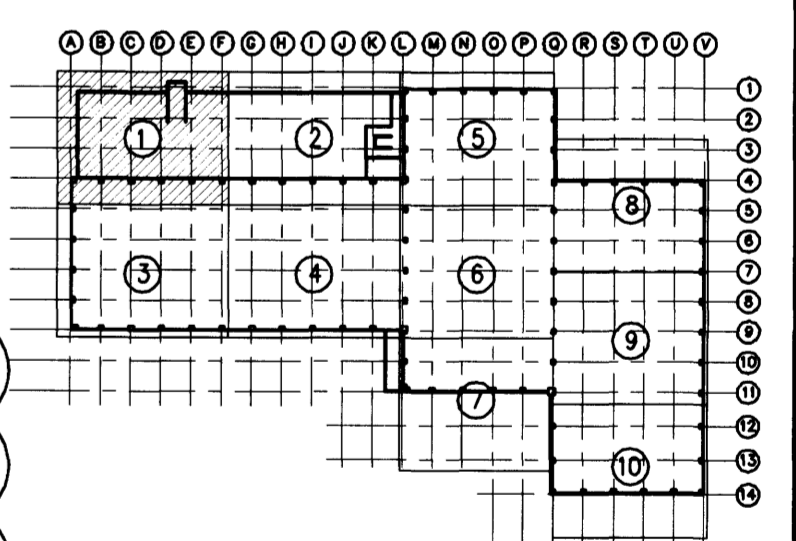


GRUNNMYND 1:50

Samþykkt þann  
 08 APR. 2008  
 Byggingartúlltrúnn í Hafnarfirði  
 F.h. Hröifur S. Gunnlaugsson

Undirritun samræmingarhönnuðar:  
 ASK  
 28. mars 2008  
 Helgi Kei. Hauðsson

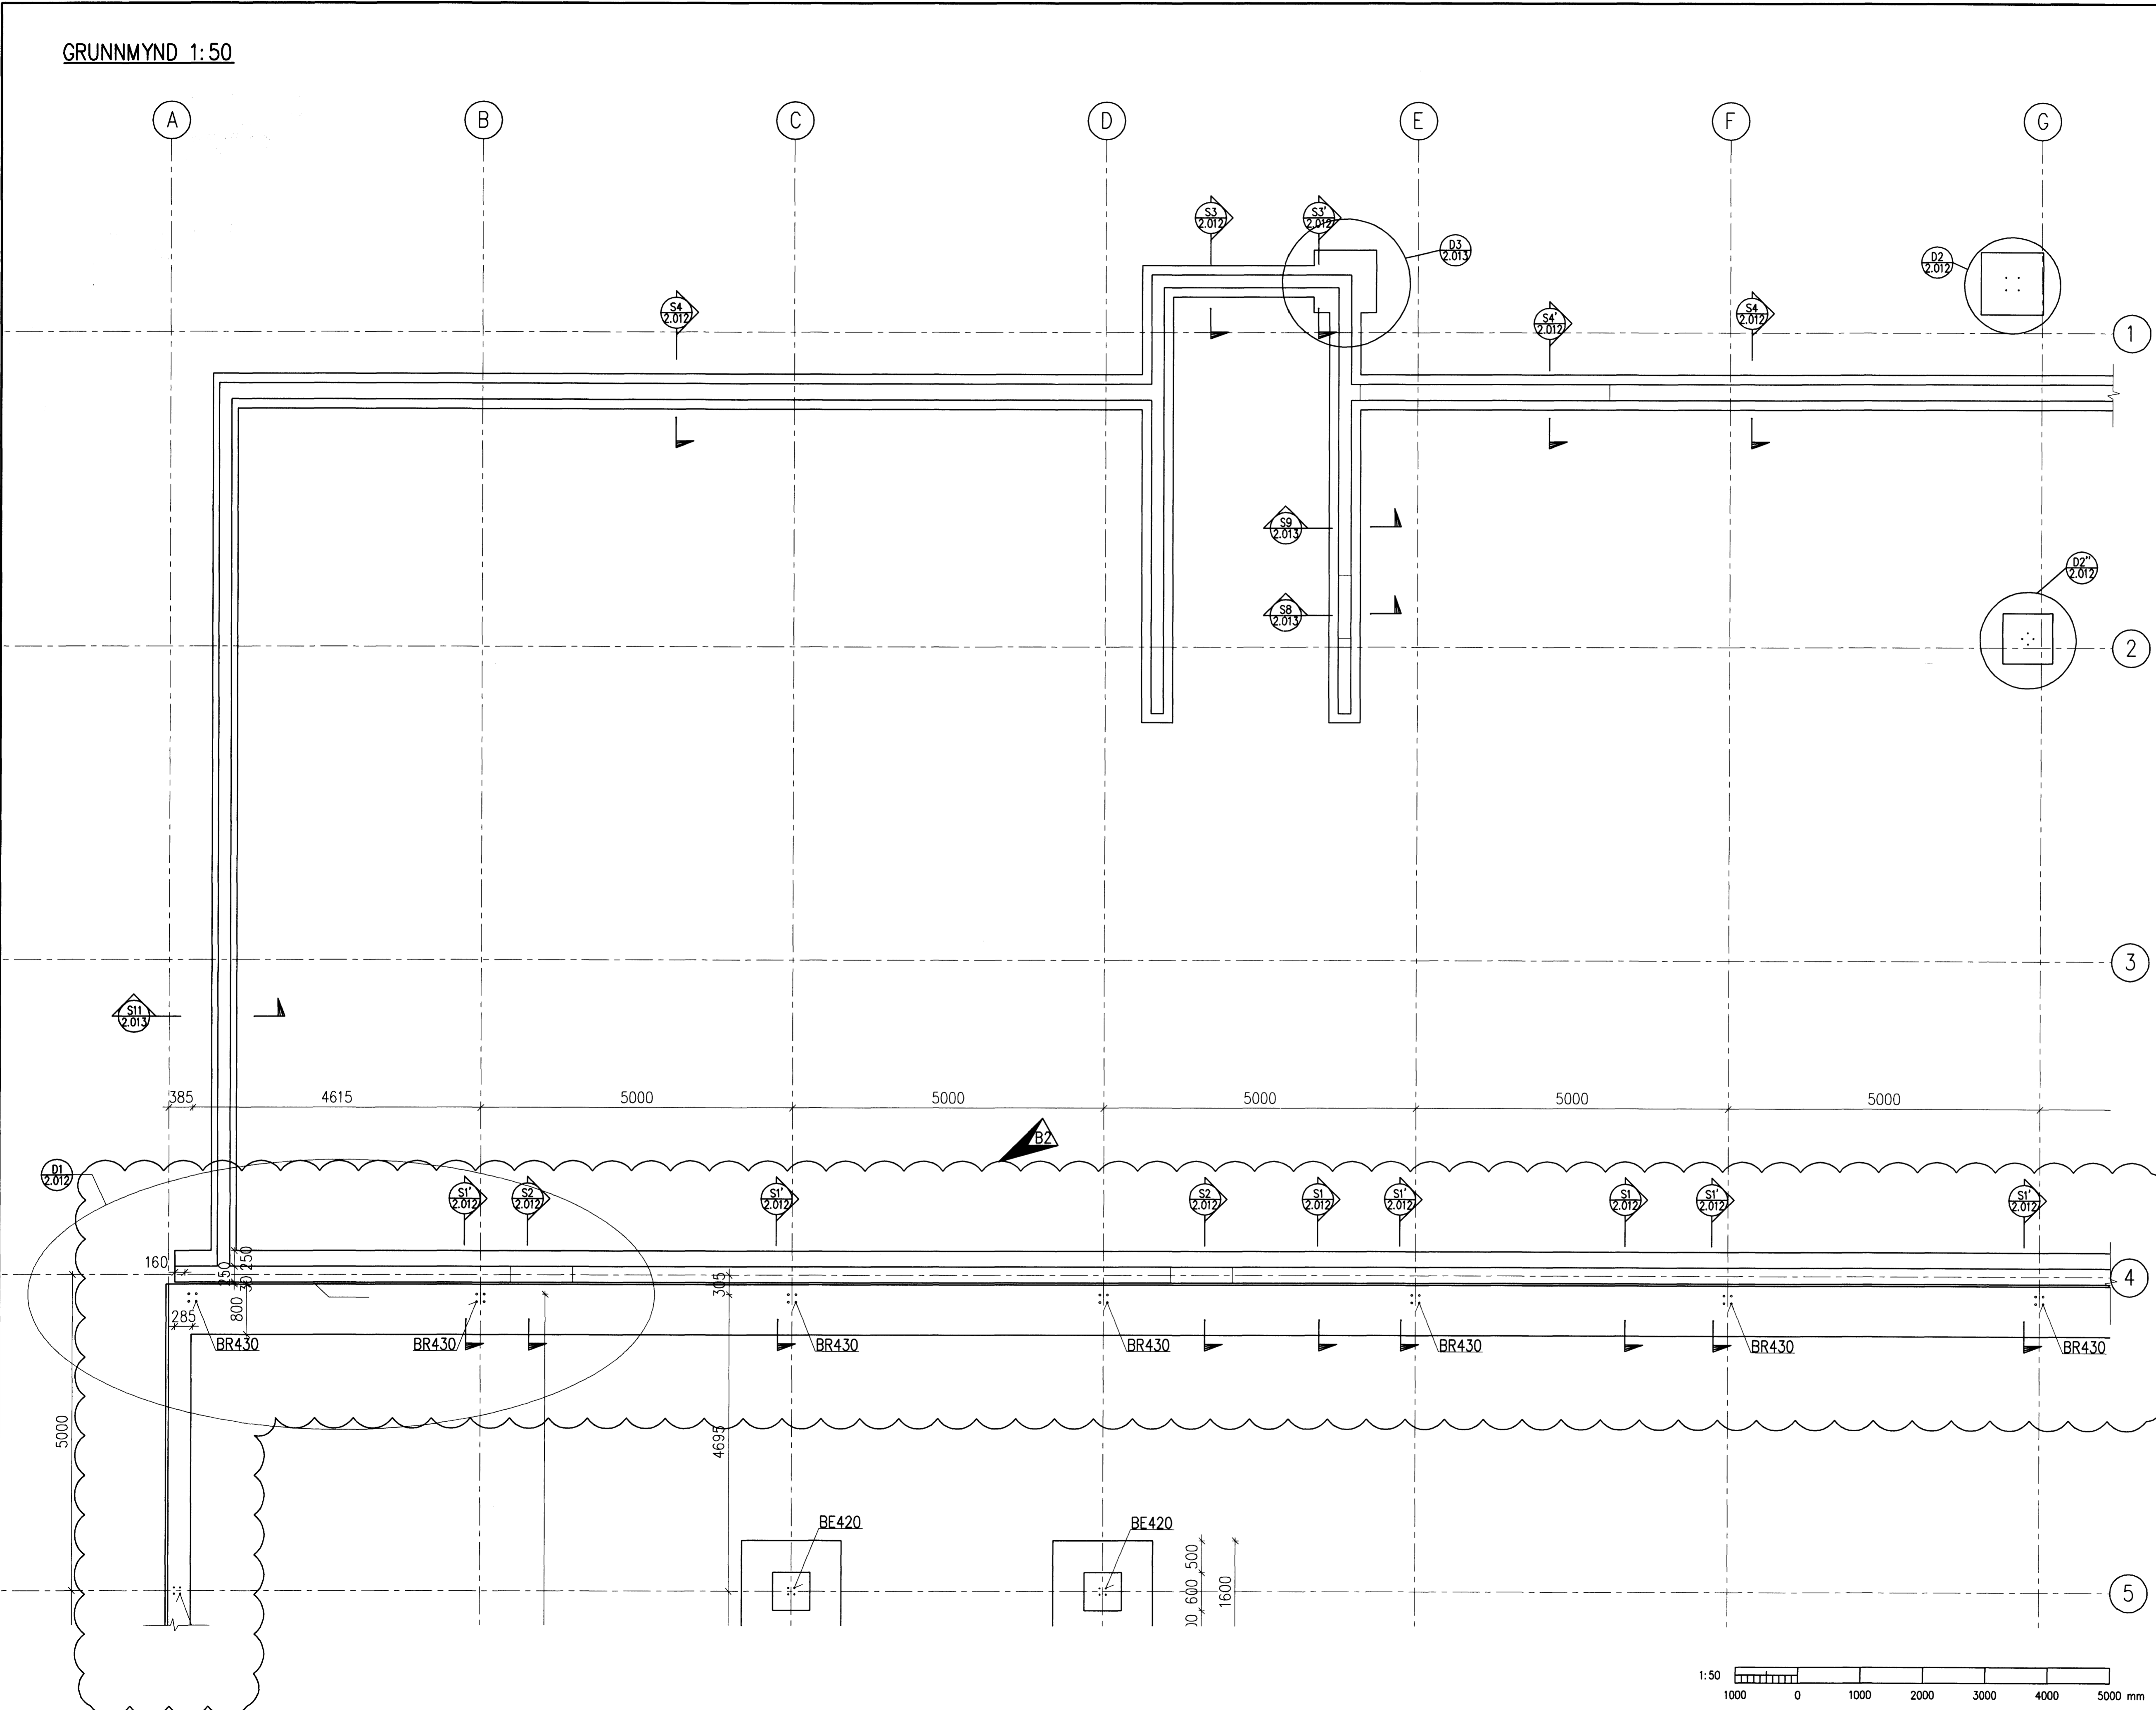

B2	2008-03-19	Undirstöðum stáðvirkis breytt	DS	HS	HH
B1	2008-01-21	Fersla á sáluundirstöðu	DS	HH	HH
A	2007-11-23	VERKTEIKNING	DS	HH	HH
Ötg.	Dags.	Breyting	Ha.	Yt.	Sp.

**GJÁHELLA 4, HAFNARFIRÐI**  
 HÉÐINN HF.  
 BURÐARVIRKI  
 UNDIRSTÖÐUR, GRUNNMYND 1/10

**VST Verkfæðistofa**  
 Sigurðar Thoroddsen hf.  
 Ármúla 4, 108 Reykjavík - Kt. 611276-0289  
 Sími: 569 5000 - Fax: 569 5010 - Vefvang: www.vst.is

Hönnuð: DS Tekni: DS/AFV Yfirgafi: Mikv. 1:50  
 F.h. VST hf. Hröifur Hauðsson Kt.: 150946-4927

Tölvuvarð: K:\2006.01\48\teikn\burd\VED-2001-2015.dwg Blástarfi: A1  
 Dags: SEPT. 2007 Númer: 2006.0148 2.002 B2

© ÖLL AFMÖT OG AFTRITUN TEGNINGA, AD HEUTA Eða I HÉLD, ER HÁÐ SKRIFLEGGU LEYFI HÖFUNDA

