



GRUNNMYND 1:50

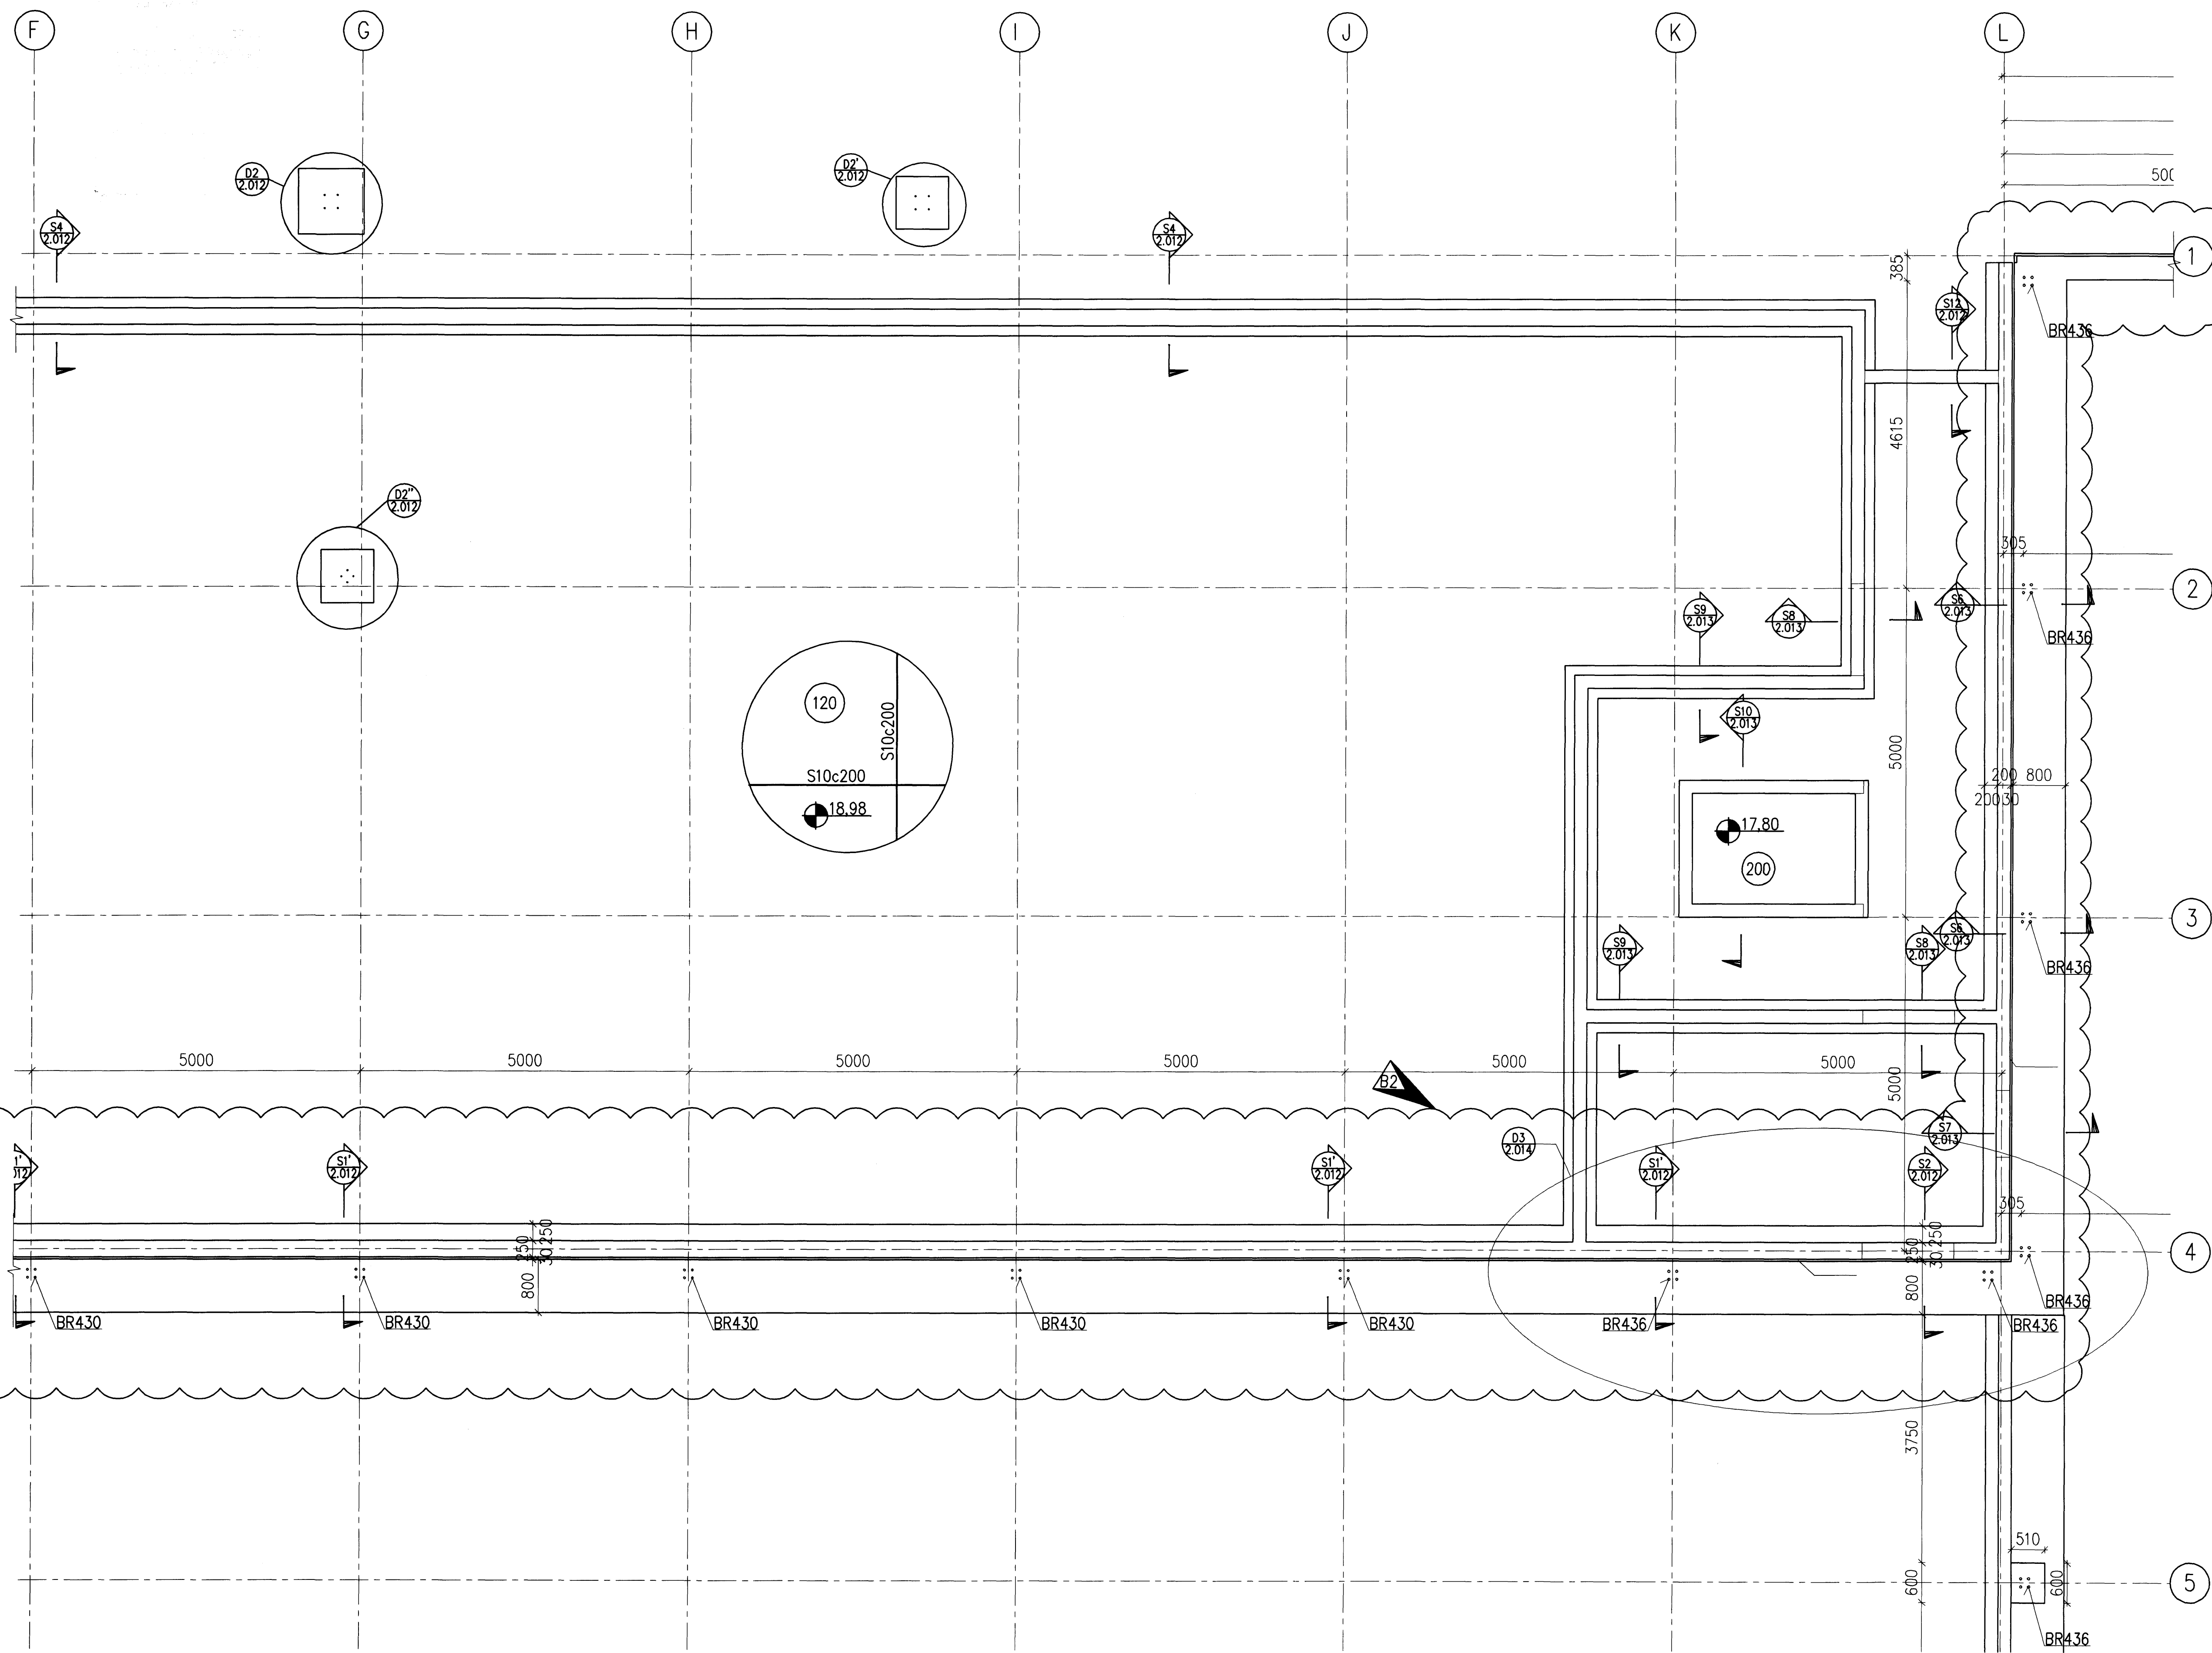

Samþykkt þann  
**08 APR 2008**  
 Byggingartútrúnn í Hafnarfirði  
 F.h. Hrölfur S. Gunnlaugsson

Undirritun samráðingarráðgjafar:  
 ASK  
 2. R. mars 2008  
 Hildur Þorvaldursson

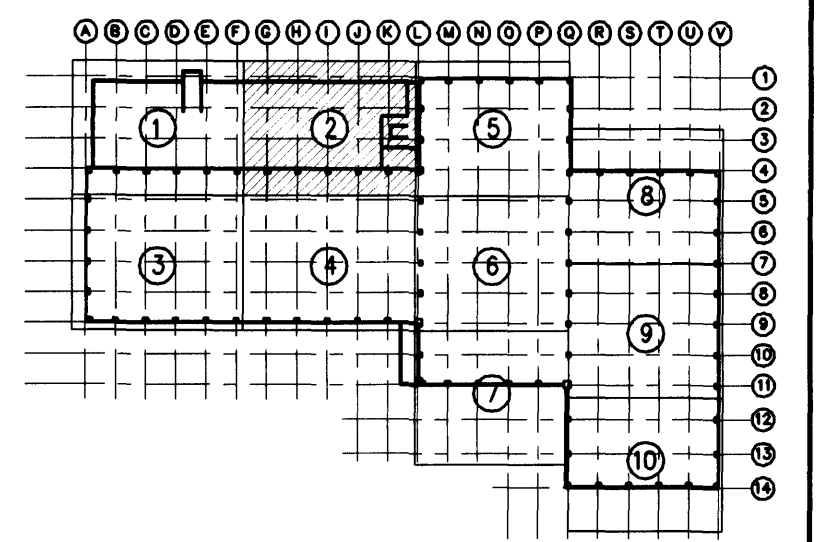

|      |            |                                       |     |     |     |
|------|------------|---------------------------------------|-----|-----|-----|
| B2   | 2008-03-19 | Undirst. stölv. breytt, delli bett vö | DS  | HS  | HH  |
| B1   | 2008-01-21 | Færsla á söluundirstöðu               | DS  | HH  | HH  |
| A    | 2007-11-23 | VERKTEIKNING                          | DS  | HH  | HH  |
| Otg. | Dogs.      | Breyting                              | Ha. | Yf. | Sp. |

**GJÁHELLA 4, HAFNARFIRDI**  
 HÉÐINN HF.  
 BURÐARVIRKI  
 UNDIRSTÖÐUR, GRUNNMYND 2/10

**VST** Verkræðistofa  
 Sigurðar Thoroddsen hf.  
 Armatla 4, 108 Reykjavík - Kl. 611276-0289  
 Sími: 569 5000 - Fax: 569 5010 - Vefvang www.vst.is

Höfundur: DS  
 Teiknab: DS/AFV  
 Yfirlitab: Mkv.  
 Mæsk: 1:50

Töluvarab: VST hf. Hljóður Horsson 150944-4927  
 K:\2006.01\48\teikn\burd\HED-2001-2015.dwg  
 Dags: SEPT. 2007 Nr: 2006.0148 2.003 B2

© ÖLL AÐNOT OG AFRITUN TÆNNINGA, AÐ HLUTA EÐA Í HEILD, ER HÁÐ SORPLEGU LEYTI HÖFUNDA