



GRUNNMYND 1:50

Samþykkt þann
 08 APR 2008
 Byggingarfulltrúinn í Hafnarfirði
 F.h. Hrölfur S. Gunnlaugsson

Undirritun samráðgjafarinnar:
 ASK
 28. mars 2008
 Hluti af samráðgjafarinnar

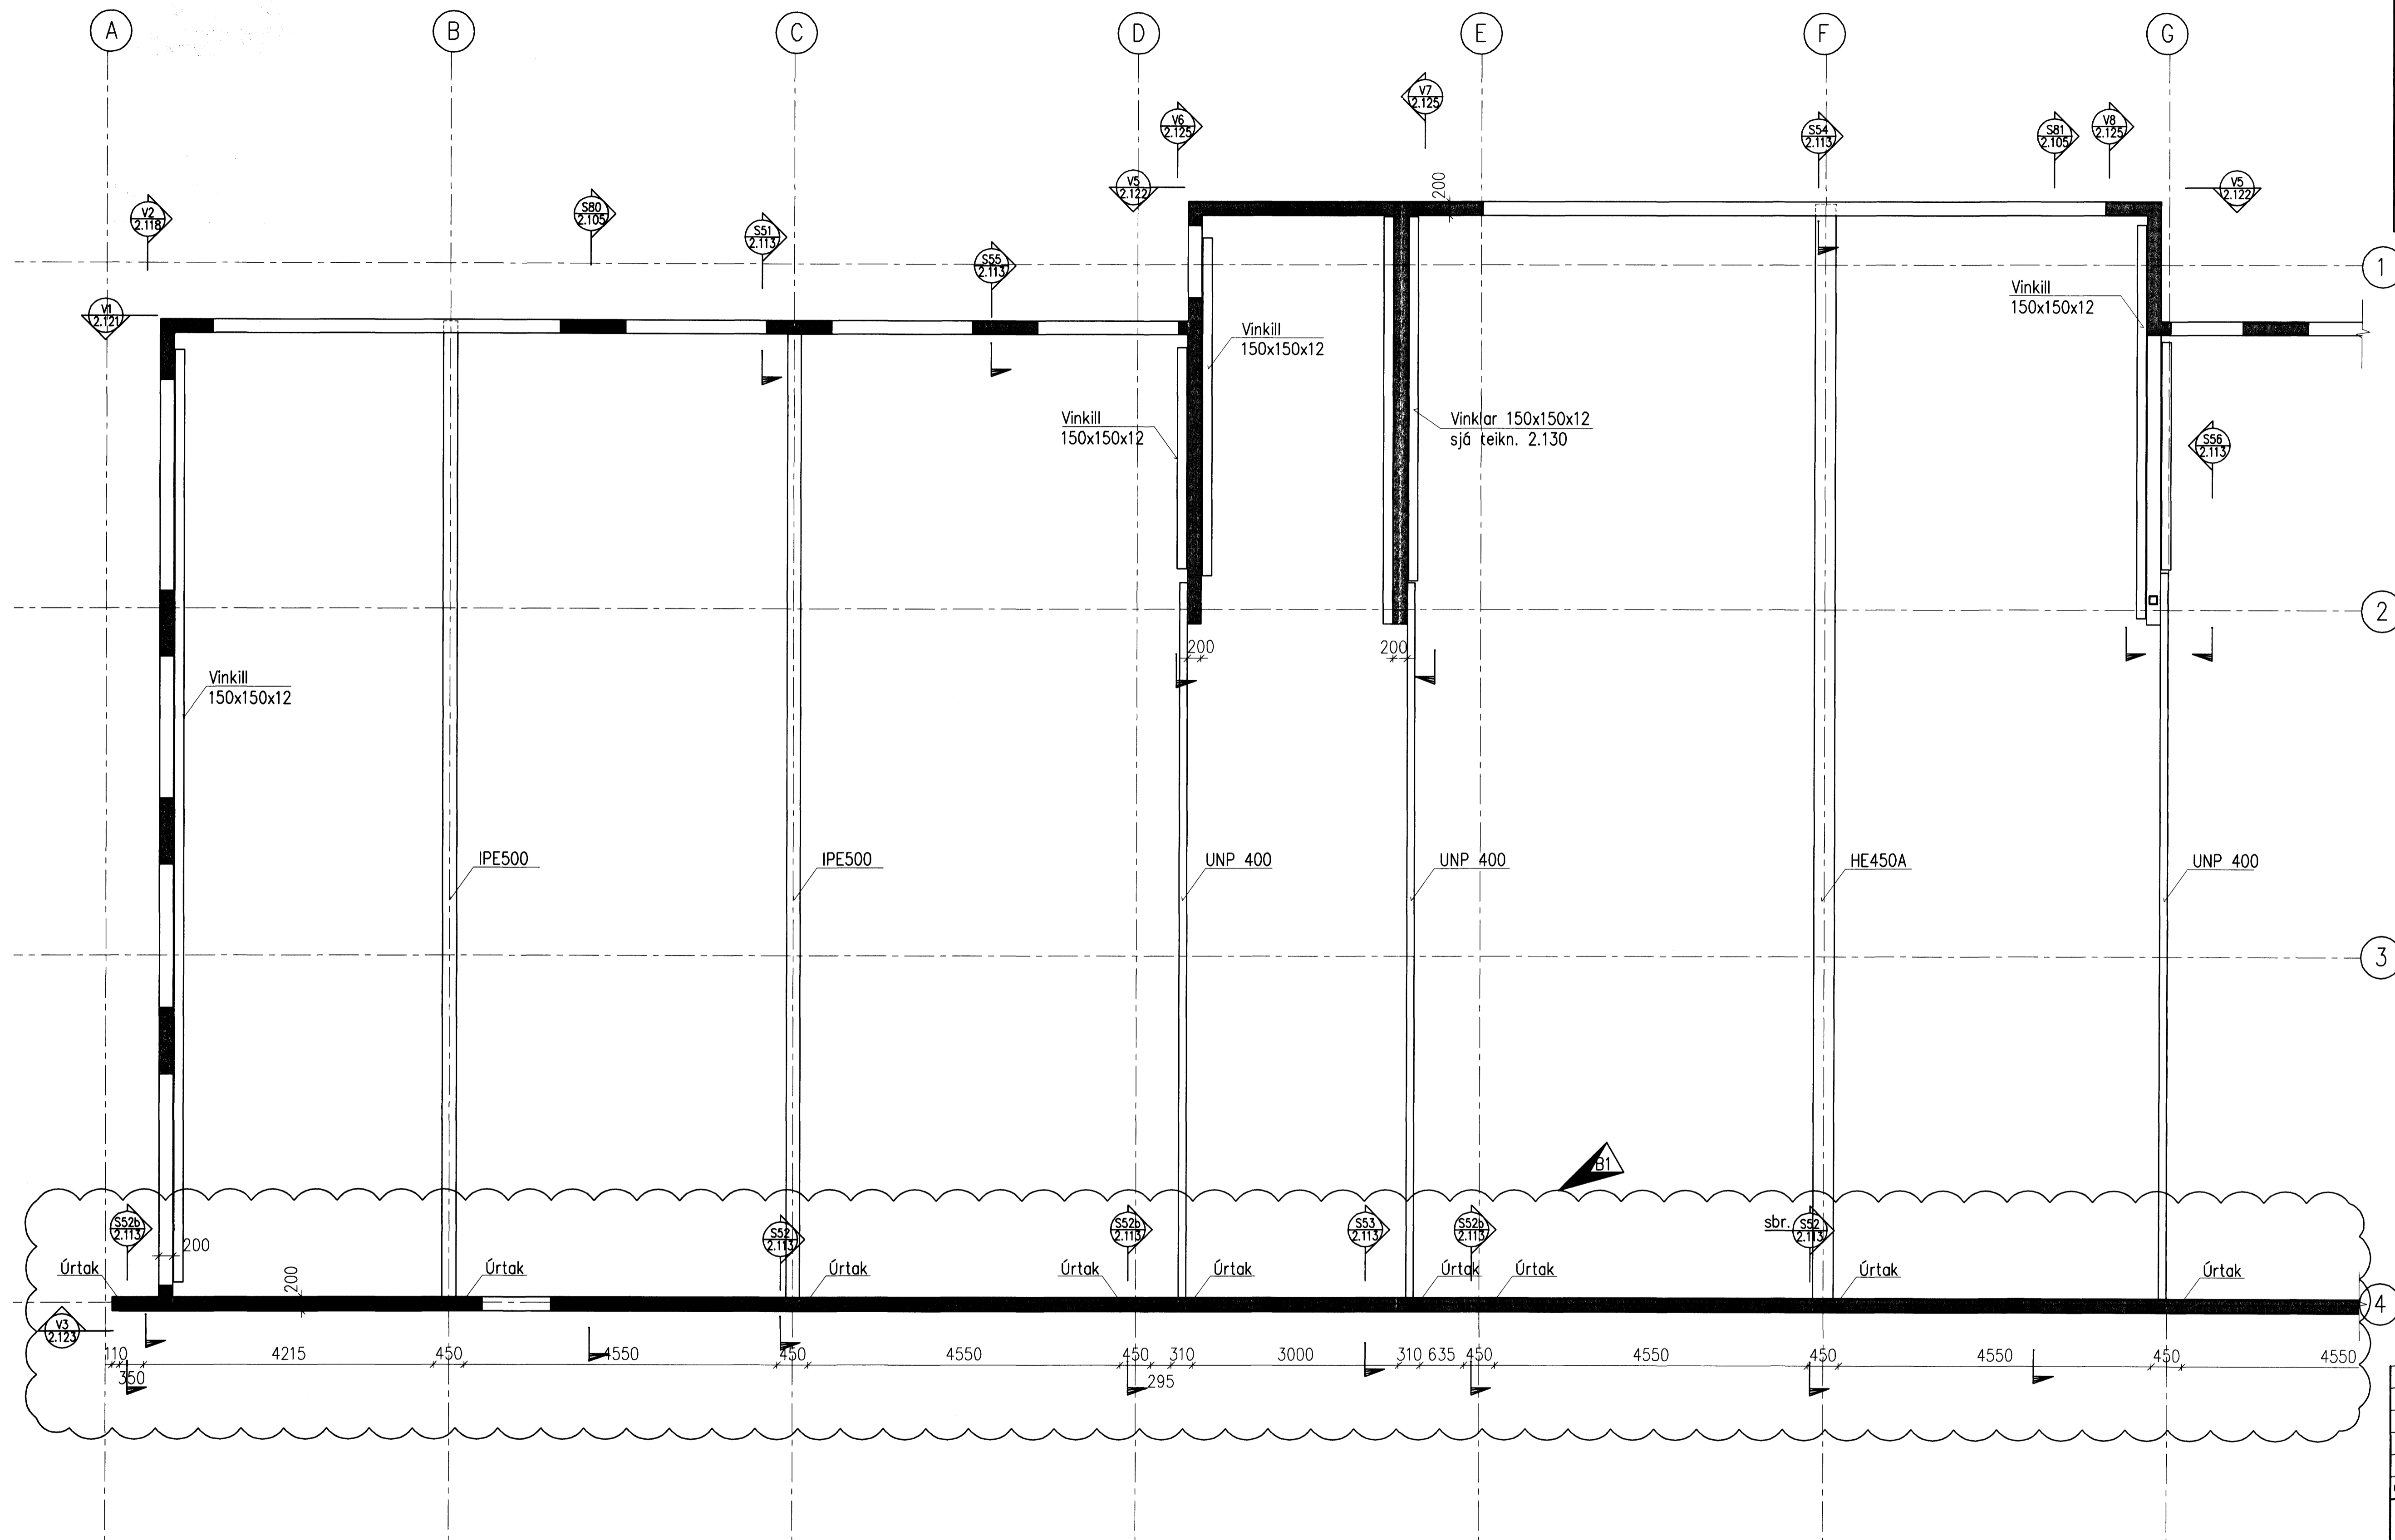

Veggjasteypa: C30/37

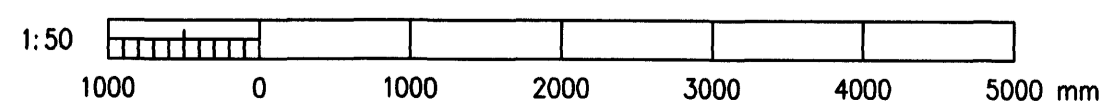

B1	2008-03-19	Úrtökum og sniðum þett við	DS	HS	HH
A	2008-01-21	VERKTEIKNING	DS	KGS	HH
Útg.	Dags.	Breyting	Ha.	Yf.	Sp.

GJÁHELLA 4, HAFNARFIRÐI
 HÉÐINN HF.
 BURÐARVIRKI
 VEGGIR 2.h & ÞAKBITAR, GRUNNM.1/2

VST Verkefðistofa
Sigurðar Thoroddsen hf.
 Arni 4, 108 Reykjavík - Kt: 611276-0289
 Sími: 569 5000 - Fax: 569 5010 - Vefvang www.vst.is

Hönnuð:	DS	Teiknað:	DS/AFV	Yfirfagað:	Mkv.
Samþykkt:	VST	Hjörtur Hansson	150946-4929	1:50	
Titill:	K:\2006.01\48\teikn\burð\HED-2111-2113.dwg				Bláskrá:
Dag:	JAN. 2008	Nr:	2006.0148	2.111	B1

© ÖLL AÐNOT OG AFRITUN TÆKNINGA, AÐ HLUTA Eða Í HEILD, ER HÁÐ SKRIFLEGGU LEYFI HOFSKUDA