



GRUNNMYND 1:50

Samþykkt þann  
08 APR. 2008  
Byggingarfulltrúinn í Hafnarfirði  
F.h. Hrólfur S. Gunnlaugsson

Undirritun samráðingarráðgjafa:  
ASK  
28. mars 2008  
Hilma Jón Hauksdóttir

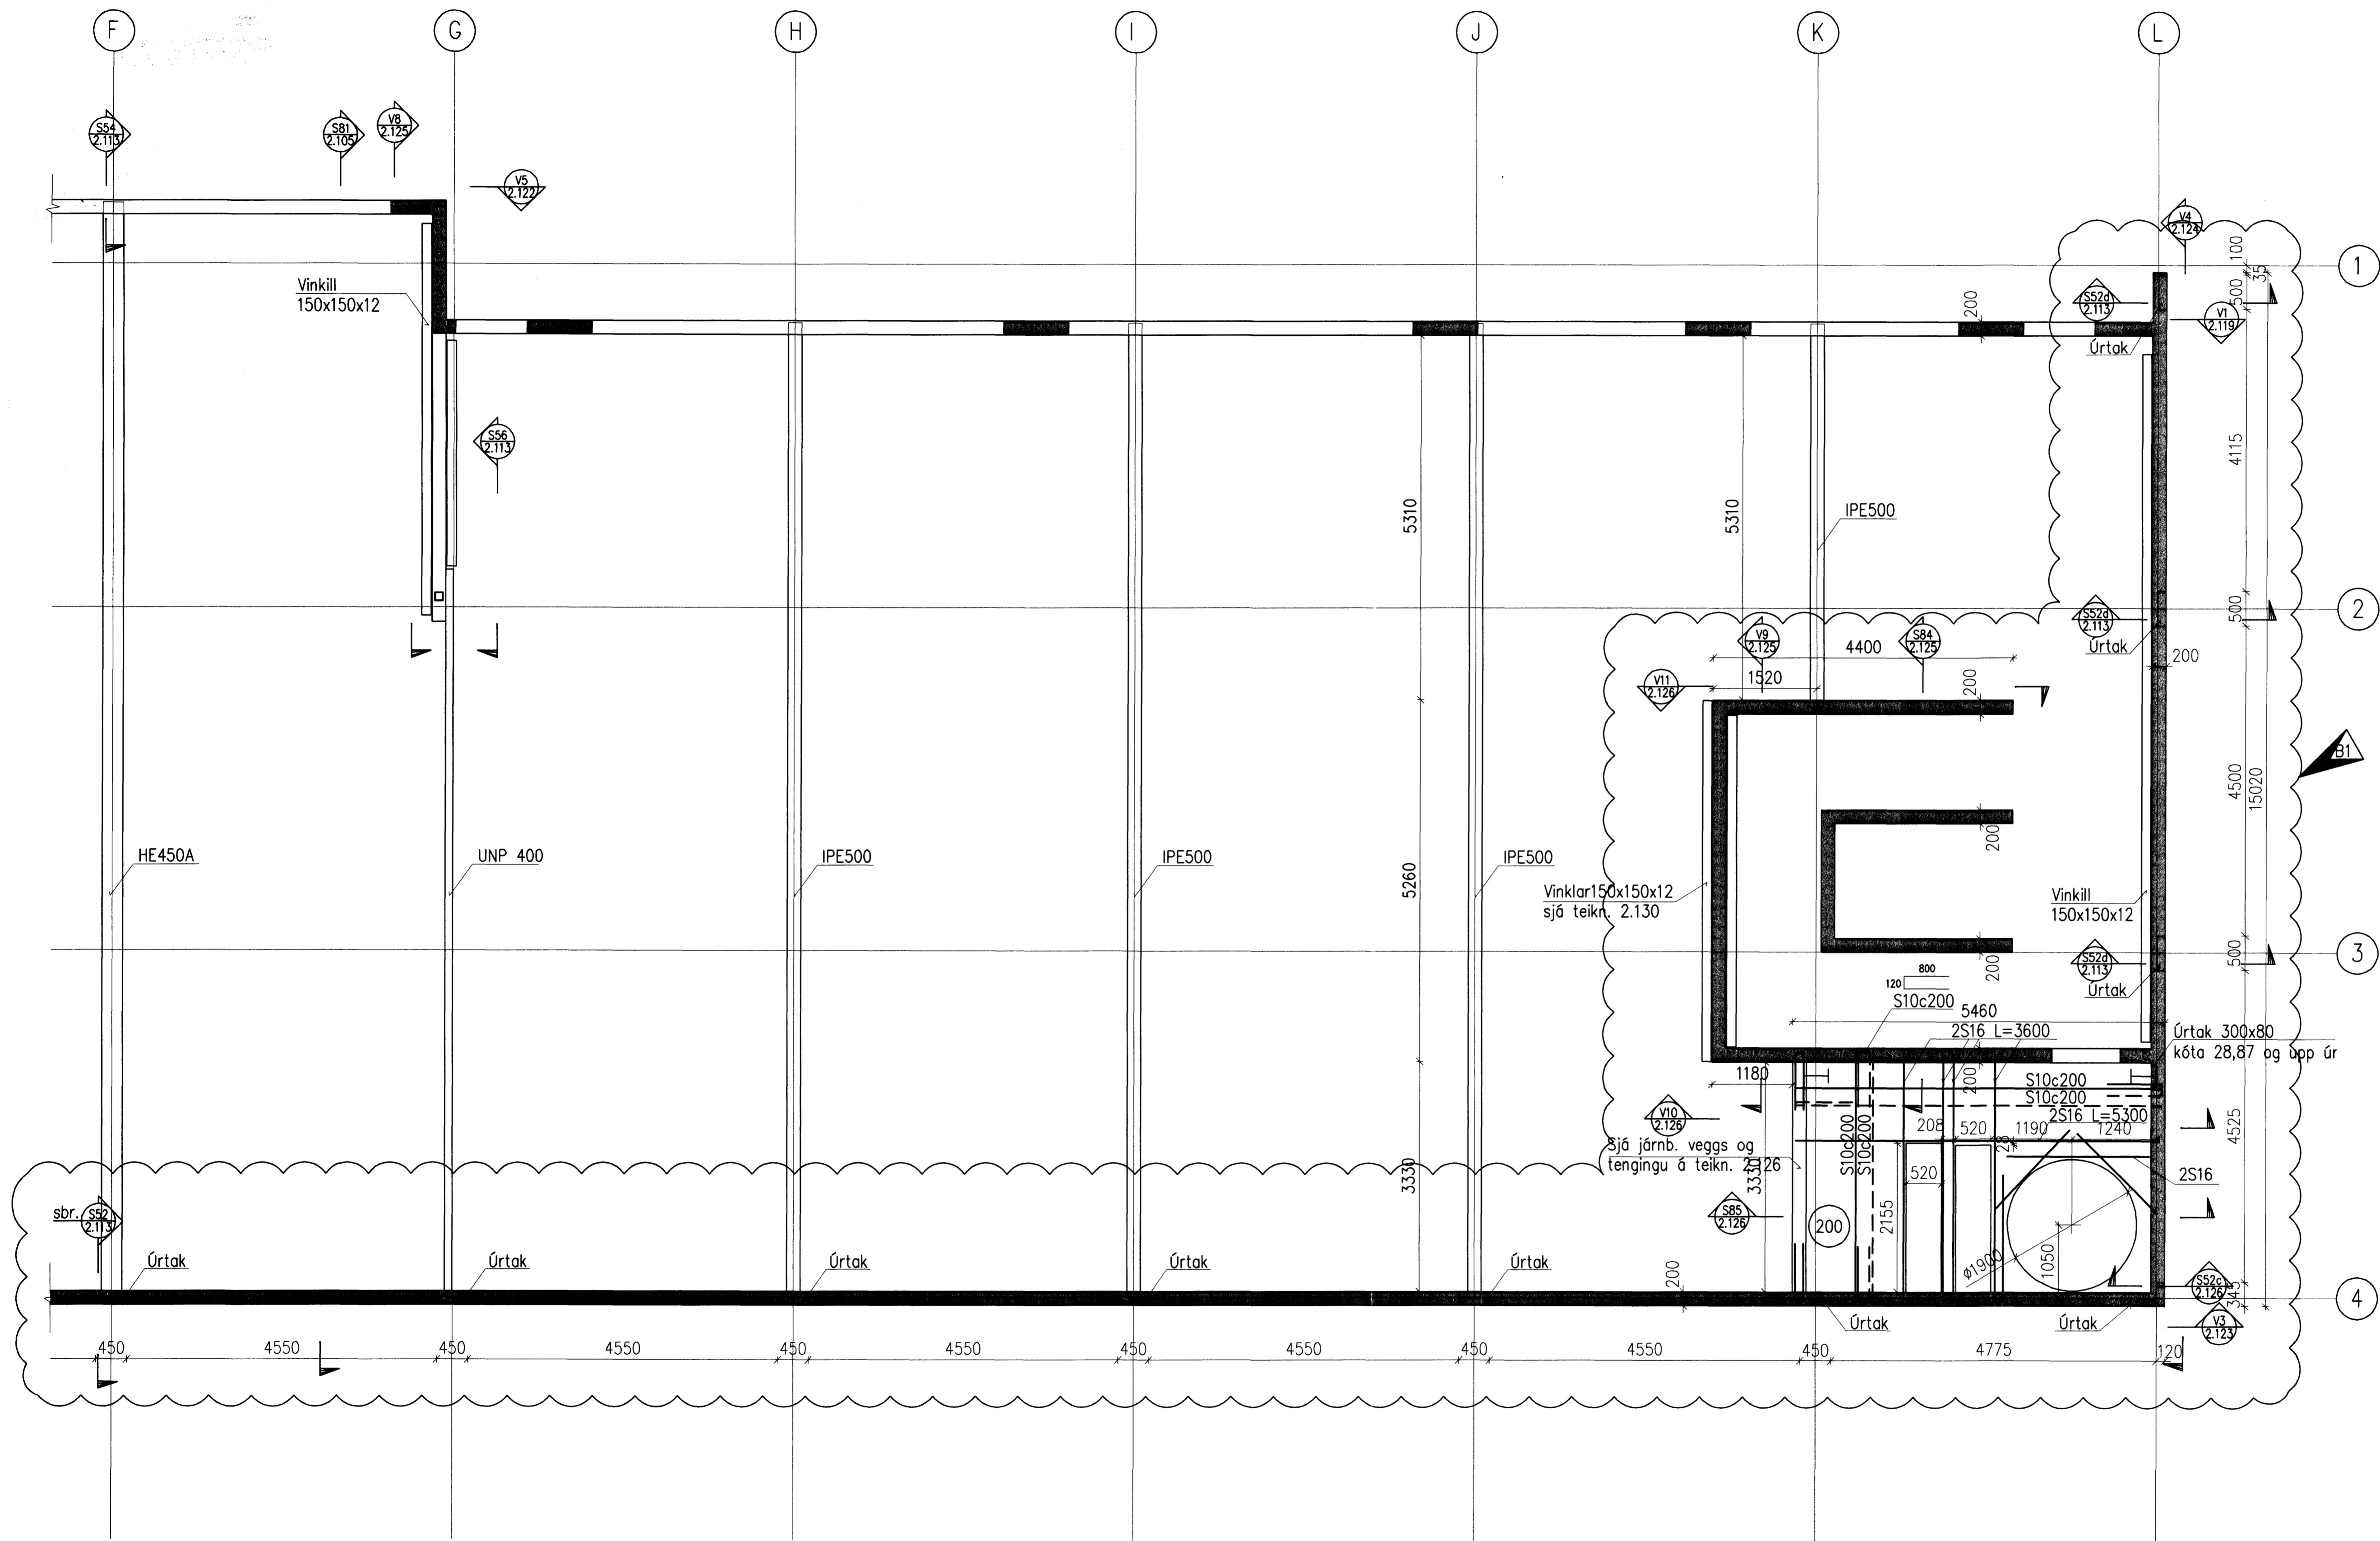

Veggjasteypa: C30/37

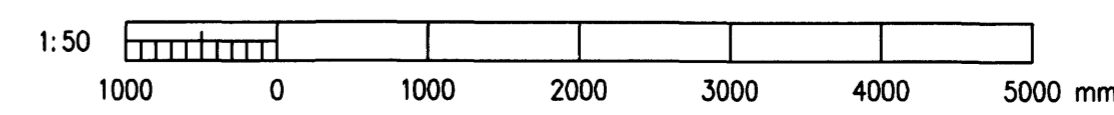

B1	2008-03-19	Járnb., sniðum, úrtökum batt við	DS	HS	HH
A	2008-01-21	VERKTEIKNING	DS	KGS	HH
Útg.	Dags.	Breyting	Ha.	Yf.	Sp.
<b>GJÁHELLA 4, HAFNARFIRÐI</b>					
HÉDINN HF.					
BURÐARVIRKI					
VEGGIR 2.h & ÞAKBITAR, GRUNNM.2/2					
<b>VST Verkfræðistofa</b> Sigurðar Thoroddsen hf.					
Ármdale 4, 108 Reykjavík - Kt. 611276-0289 Sími: 569 5000 - Fax: 569 5010 - Vefvang: www.vst.is					
Hönnuð:	DS	Teiknuð:	DS/AFV	Mkv:	1:50
Samþykkt af: Hrólfur Gunnlaugsson					
Töluskrá: K:\2006.01\48\teikn\burd\HED-2111-2113.dwg					
Dags:	JAN. 2008	Nr:	2006.0148	2.112	B1
© ALL AFRÖT OG AFRITUN TERNINGA, AD HELUTA EDA I HELD, ER HÁÐ SKRIFLEGI LEYFI HÖFUNDA					