


V4
2.102 ÁSÝND 1:50

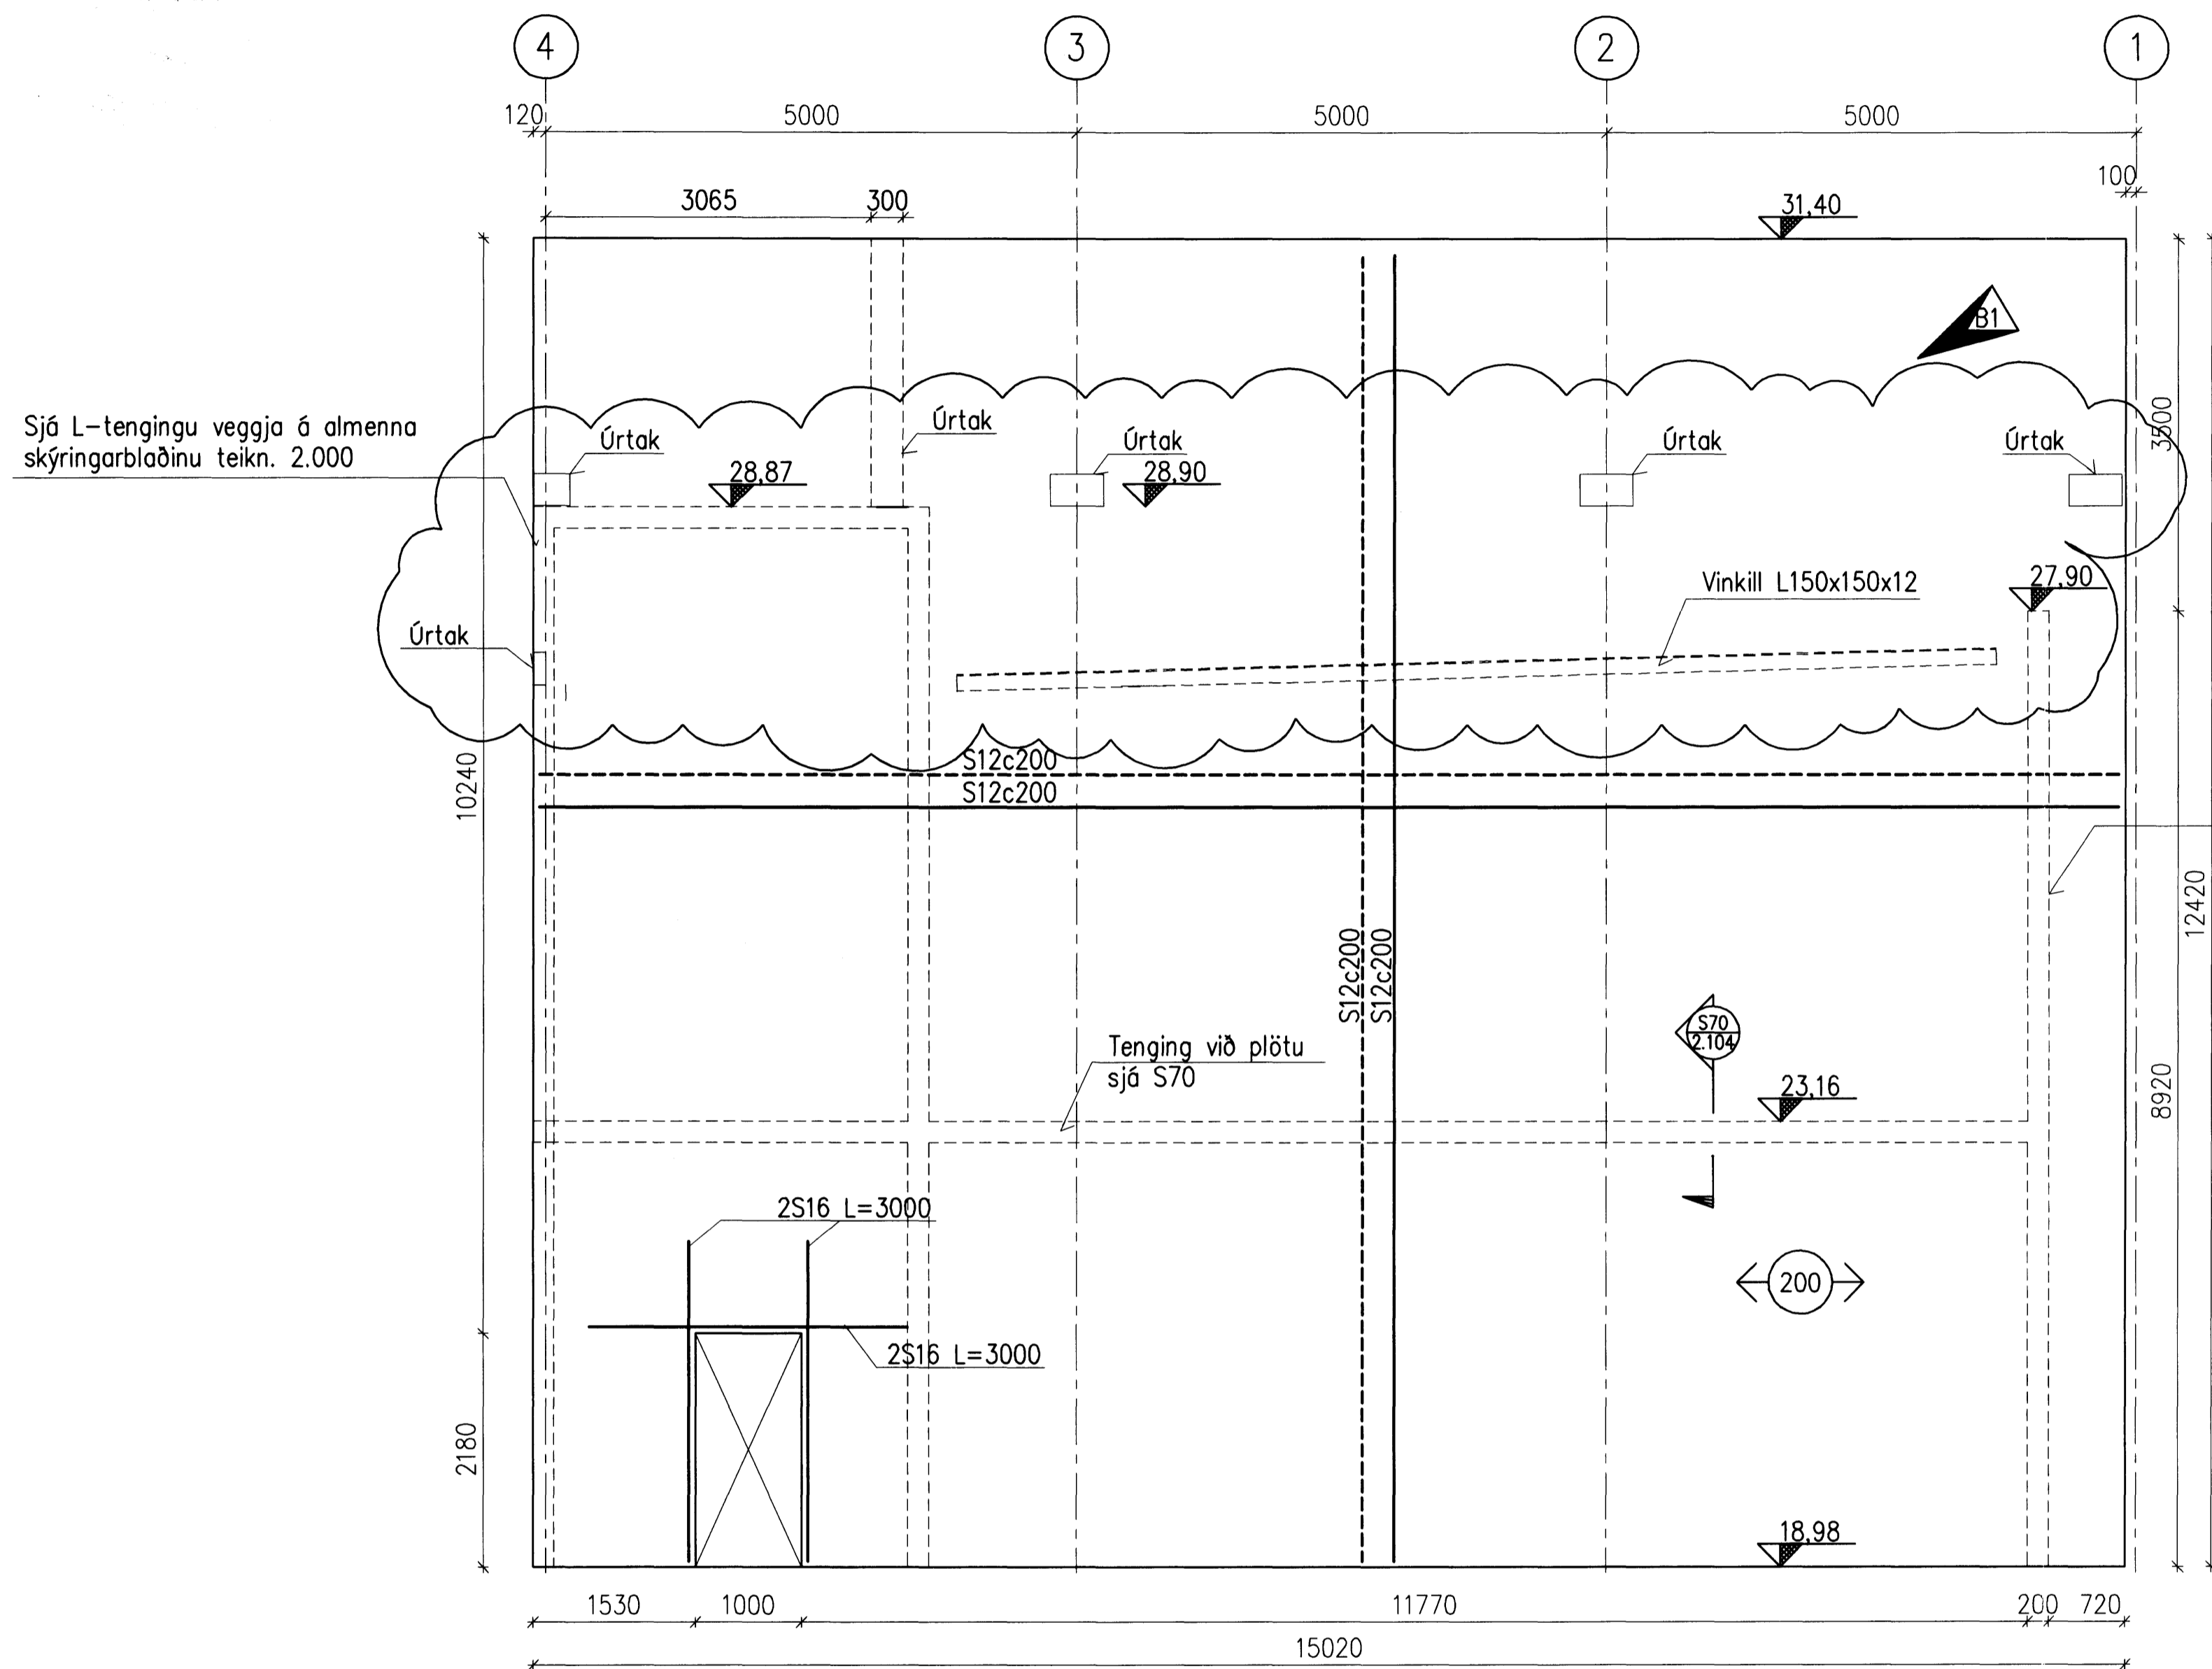

Samþykkt þann
08 APR. 2008
Byggingarfulltrúinn í Hafnarfirði
F.h. Hrólfur S. Gunnlaugsson


Undirritun samráðingarráðgjafa:
ASK
28. mars 2008
Hrólfur S. Gunnlaugsson

B1	2008-03-19	Úrtök fyrir stálvirki, vinkill	DS	HS	HH
A	2008-01-21	VERKTEIKNING	DS	KGS	HH
Ötg.	Dags.	Breyting	Ha.	Yf.	Sp.

GJÁHELLA 4, HAFNARFIRÐI
HÉDINN HF. SKRIFSTOFUBYGGING
BURÐARVIRKI
MILLIVEGGUR Í LÍNU L, ÁSÝND

VST Verkfræðistofa
Sigurðar Thoroddsen hf.
Ármúli 4, 108 Reykjavík - KÍ 611276-0289
Sími: 569 5000 - Fax: 569 5010 - Vefvangur: www.vst.is

Hönnuð:	DS	Teiknað:	DS/AFV	Mikkv:	1:50	
Samþykkt:	VST	hf.	Hjörtur Hannsson	KÍ	150946-4929	
Töluskrifað:	K:\2006.01\48\tekn\burd\HED-2124.dwg				Bláskali:	A1
Dagur:	JAN. 2008	Nr:	2006.0148	2.124	B1	

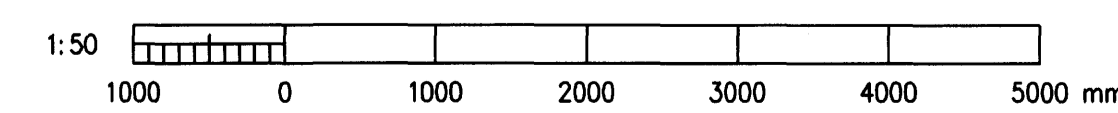

© ÖLL AÐNOT OG AFTRITUN TERNINGA, AD HAFNA EÐA Í HEILO, ER HÁÐ SKRIFLEGGU LEYFI HÖFUNDA