GRUNNMYND 1. HÆÐ

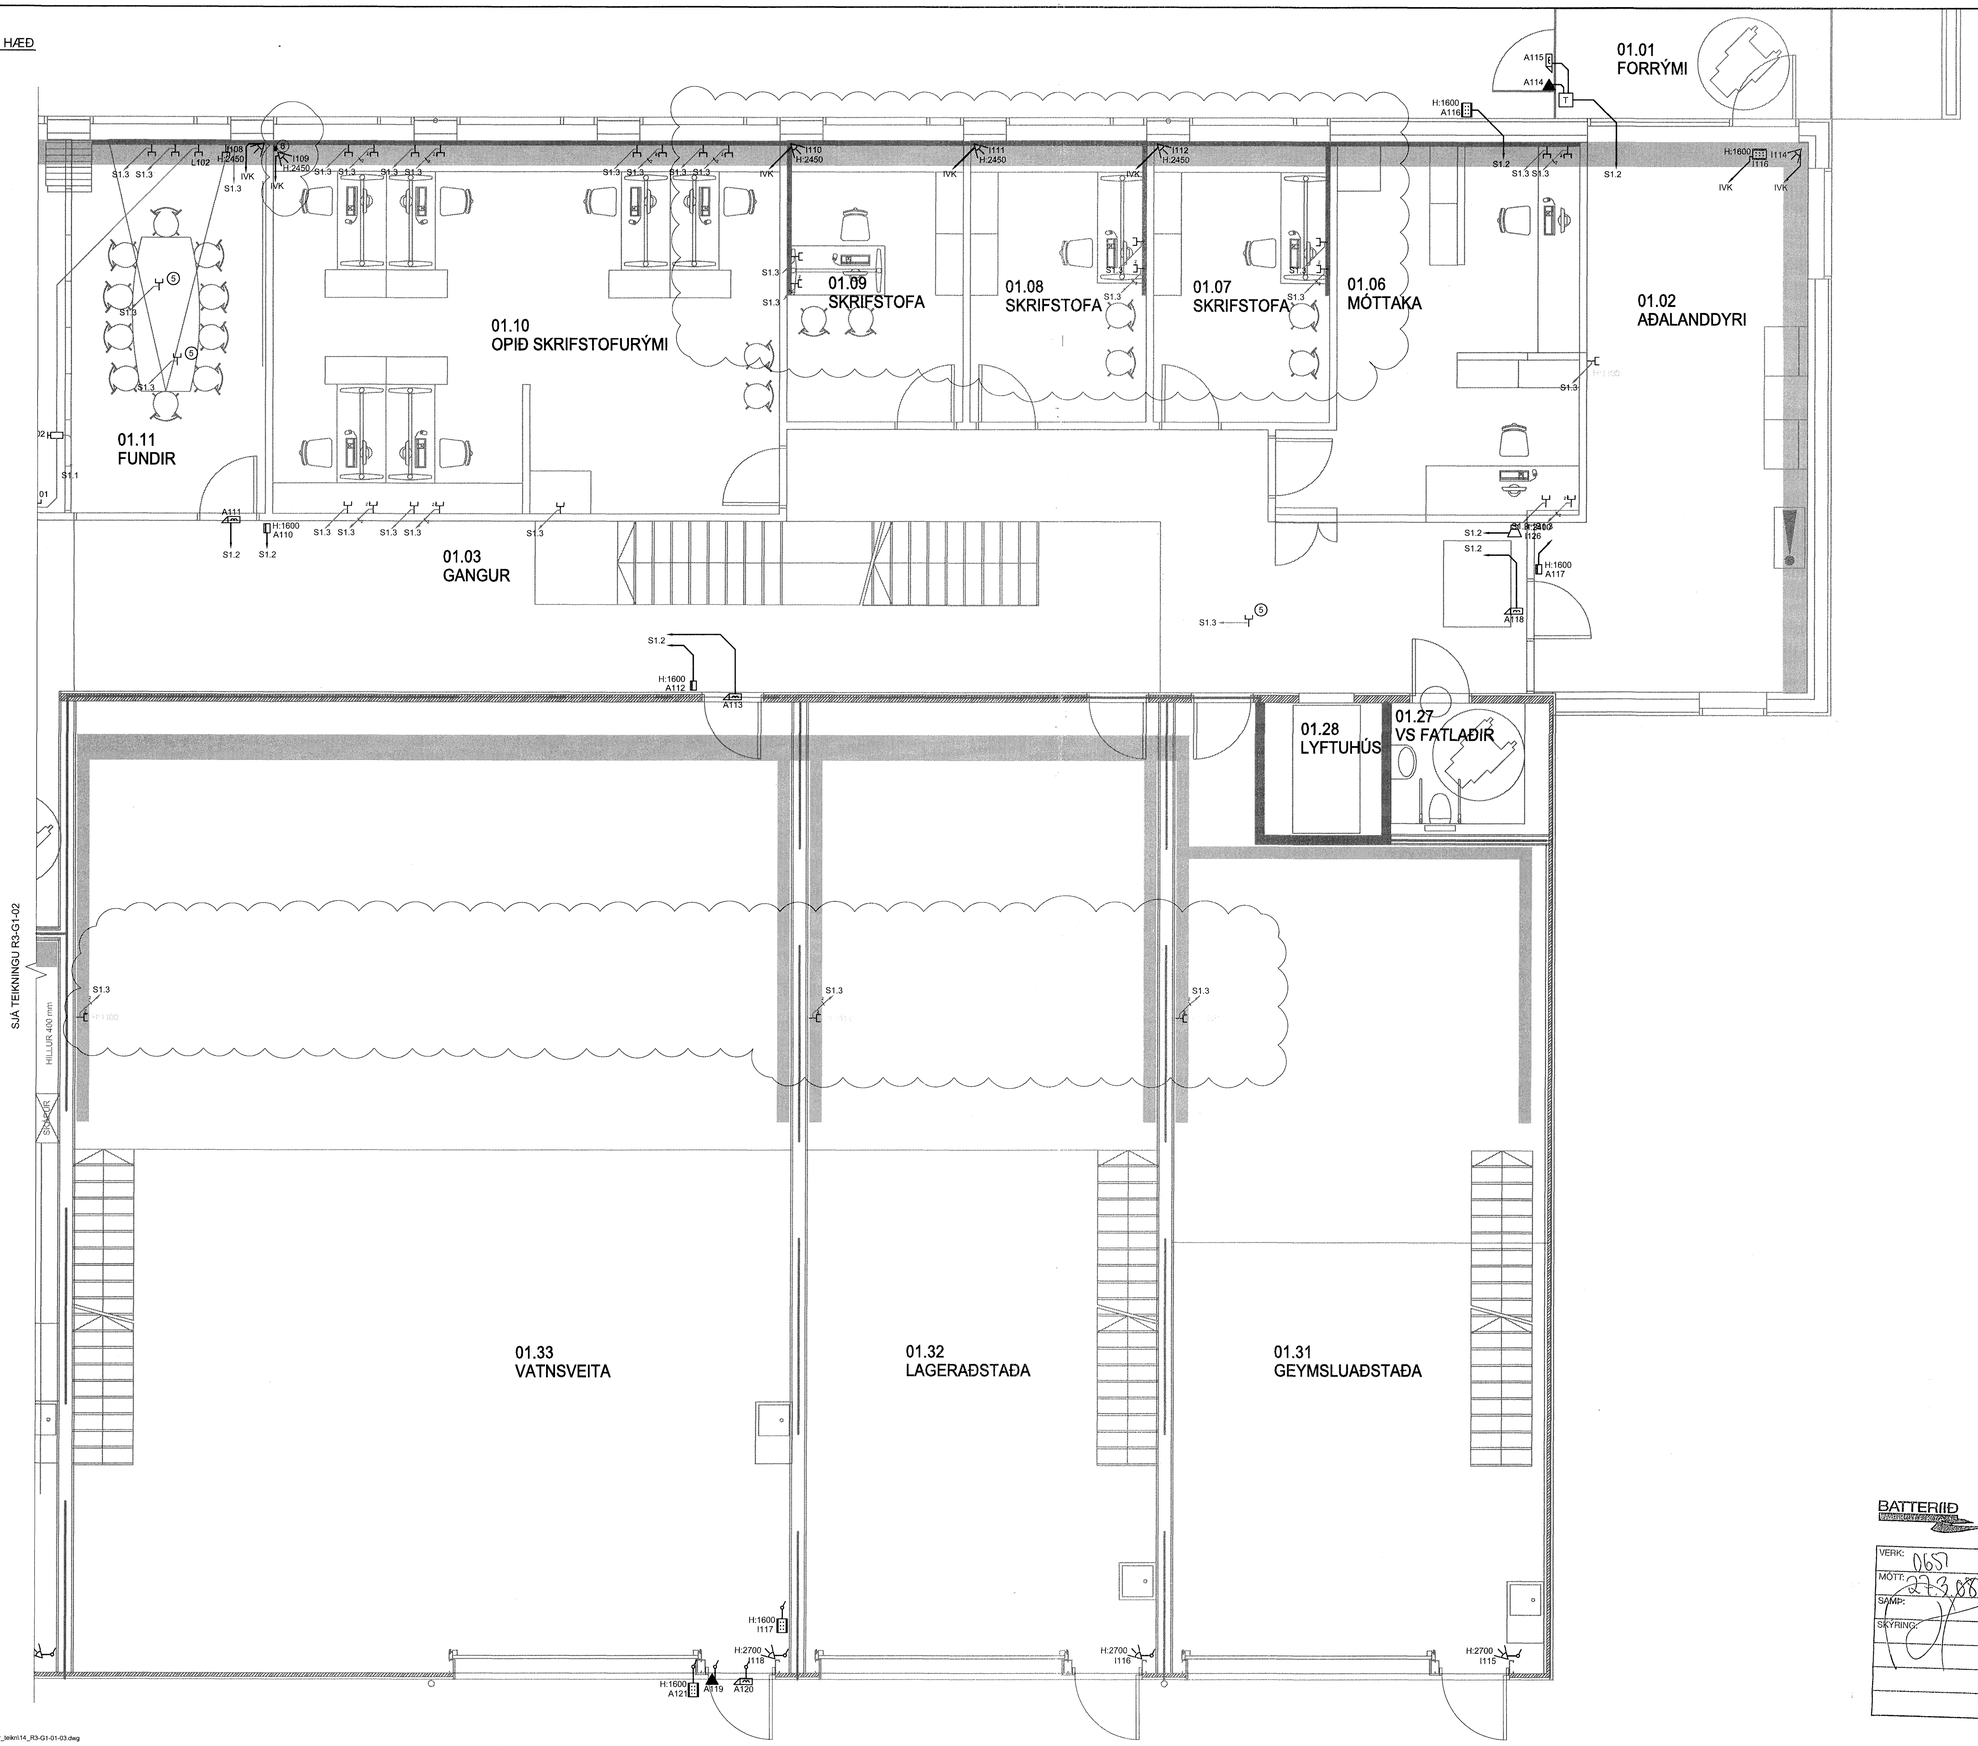

ÁRITUN SAMR/EMINGARHÖNNUÐAR

TILVÍSANIR:

ALMENNAR SKÝRINGAR . . . . . SJÁ BL. NR. R-A-01

BR.	DAGS.	BREYTING	REIKN.	TEIKN.
A	11.01.2008	ÝMSAR BREYTINGAR	JJ	MÖG

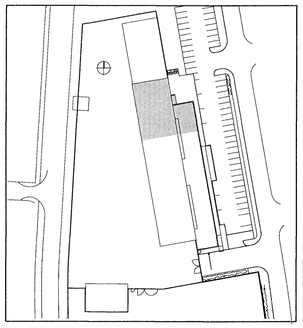

BATTERIIÐ

VERK: 0657
MÓTT: 27.3.08
SAMÞ:
SKÝRING:

VSÓ RÁÐGJÖF

BORGARTÚNI 20, 105 REYKJAVÍK, SÍMI 585-9000, SÍMBRÉF 585-9010, NETFANG vso@vso.is

FRAMKVÆMDASVIÐ HAFNARFJARÐAR

RAFKERFI
SMÁSPENNA
GRUNNMYND 1. HÆÐ

HANNAÐ/TEIKN.	EA/AG-MÖG
YFIRFARIÐ.	CH
SAMÞYKKT	Simon Unndórsson
KT.	110856-7769
REYKJAVÍK	11.10.2007

KVARDI 1:50 / A1

VERKNR.	TEIKN. NR.	BR.
07102	R3-G1-03	A

S:\2007\07102\6Raf\Fullnaðarhönnun\Gildar_teikn\14_R3-G1-01-03.dwg