



HÚSTJÓRNARKERFI - TÖFLUR, DREIFING, KERFISMYND

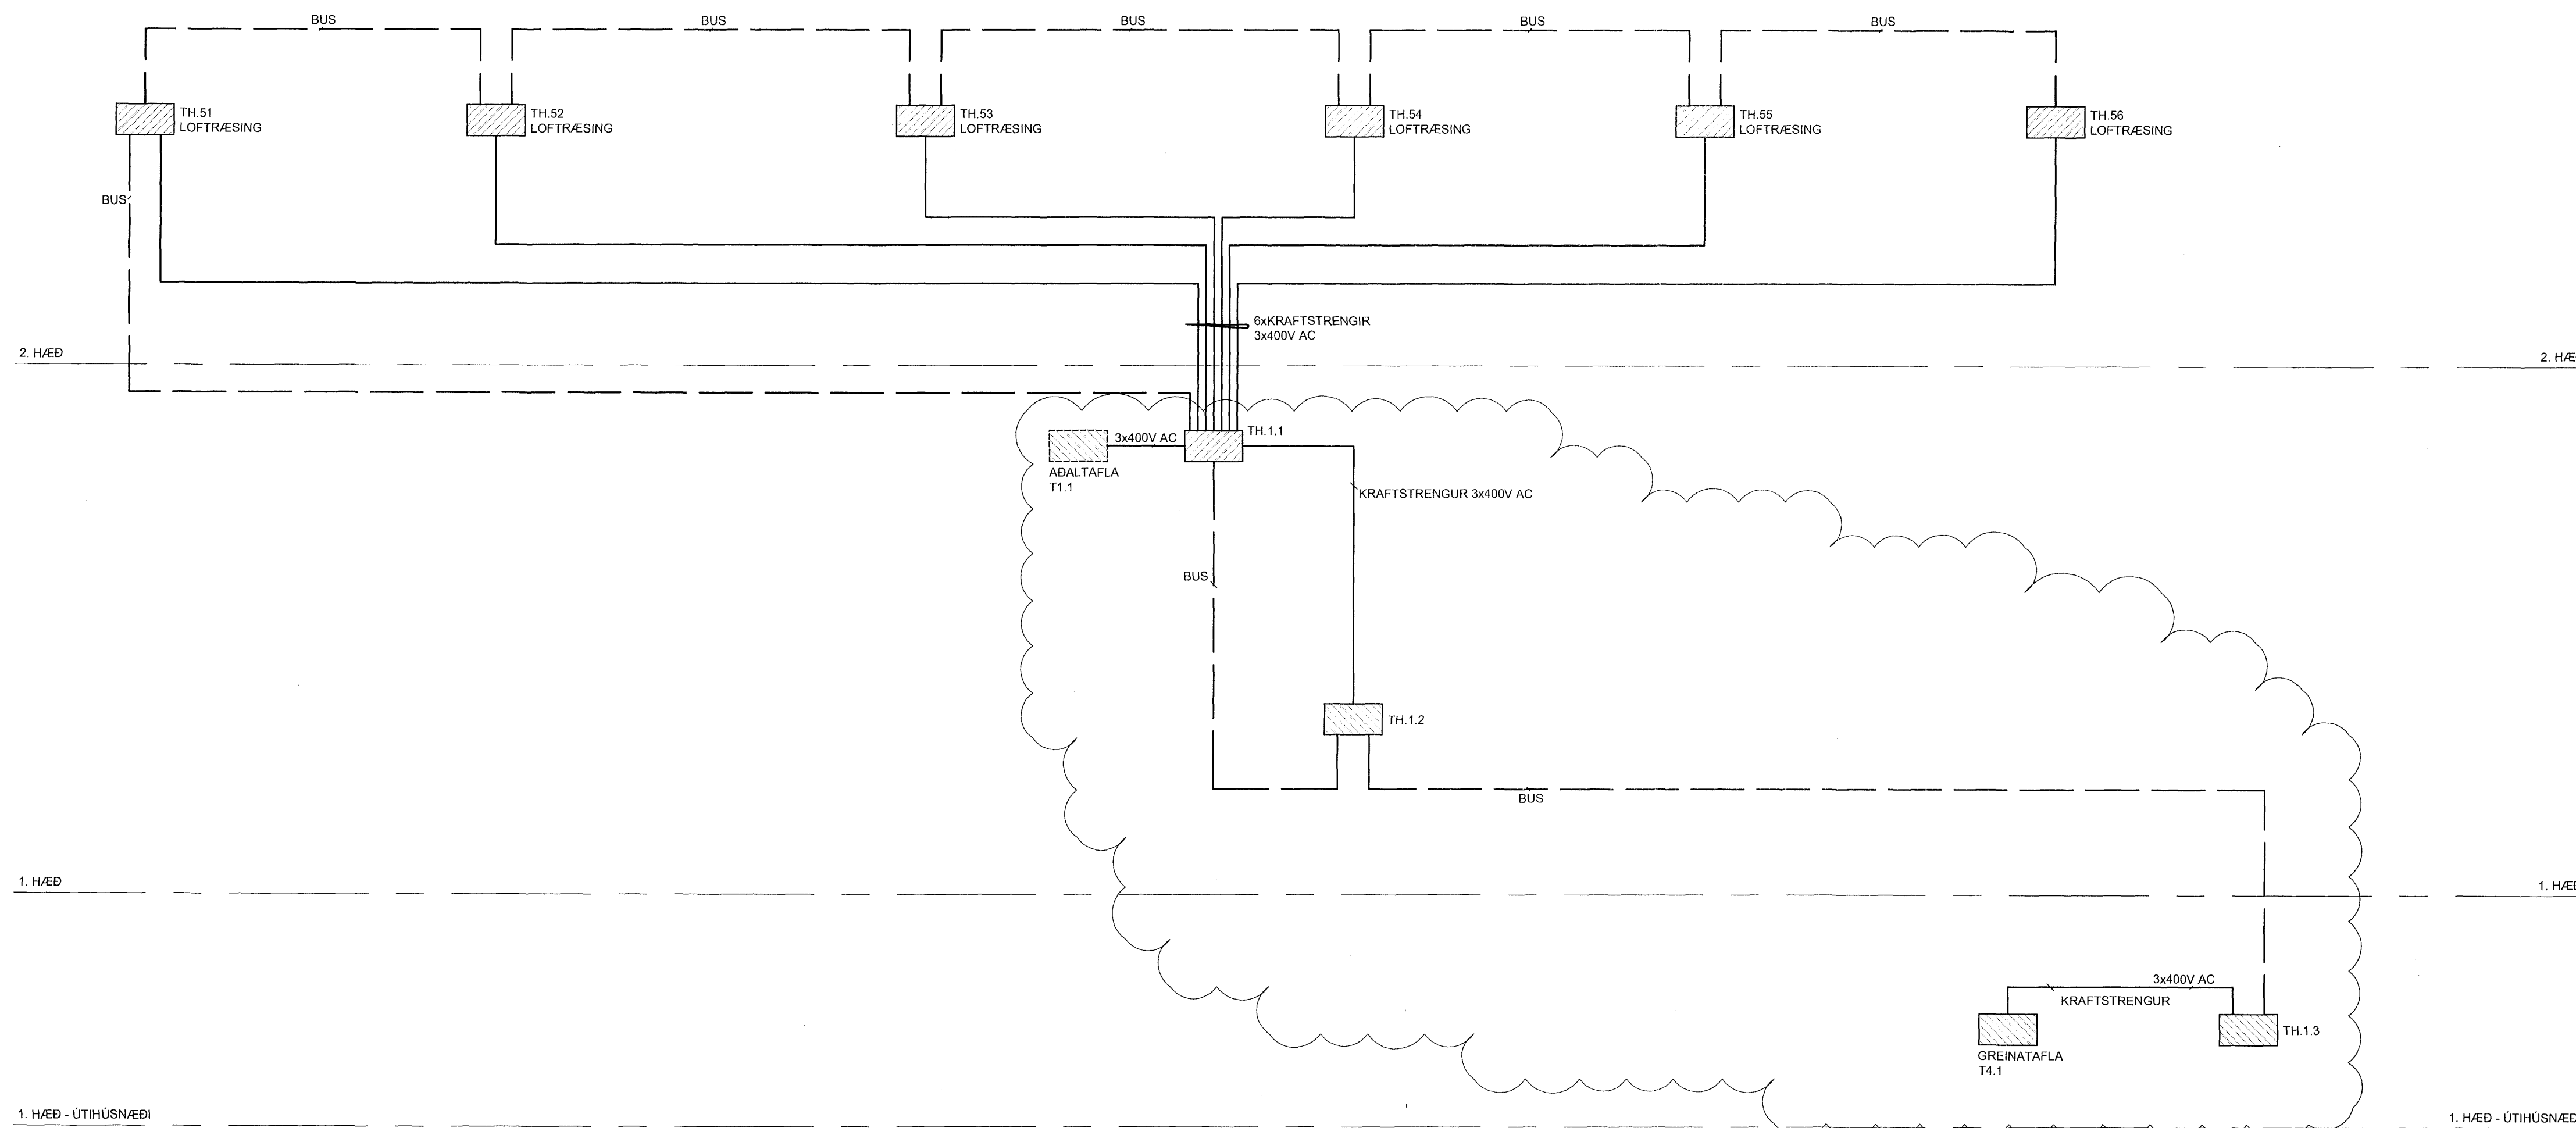


HÚSTJÓRNARKERFI - GÖLFHITAKERFI

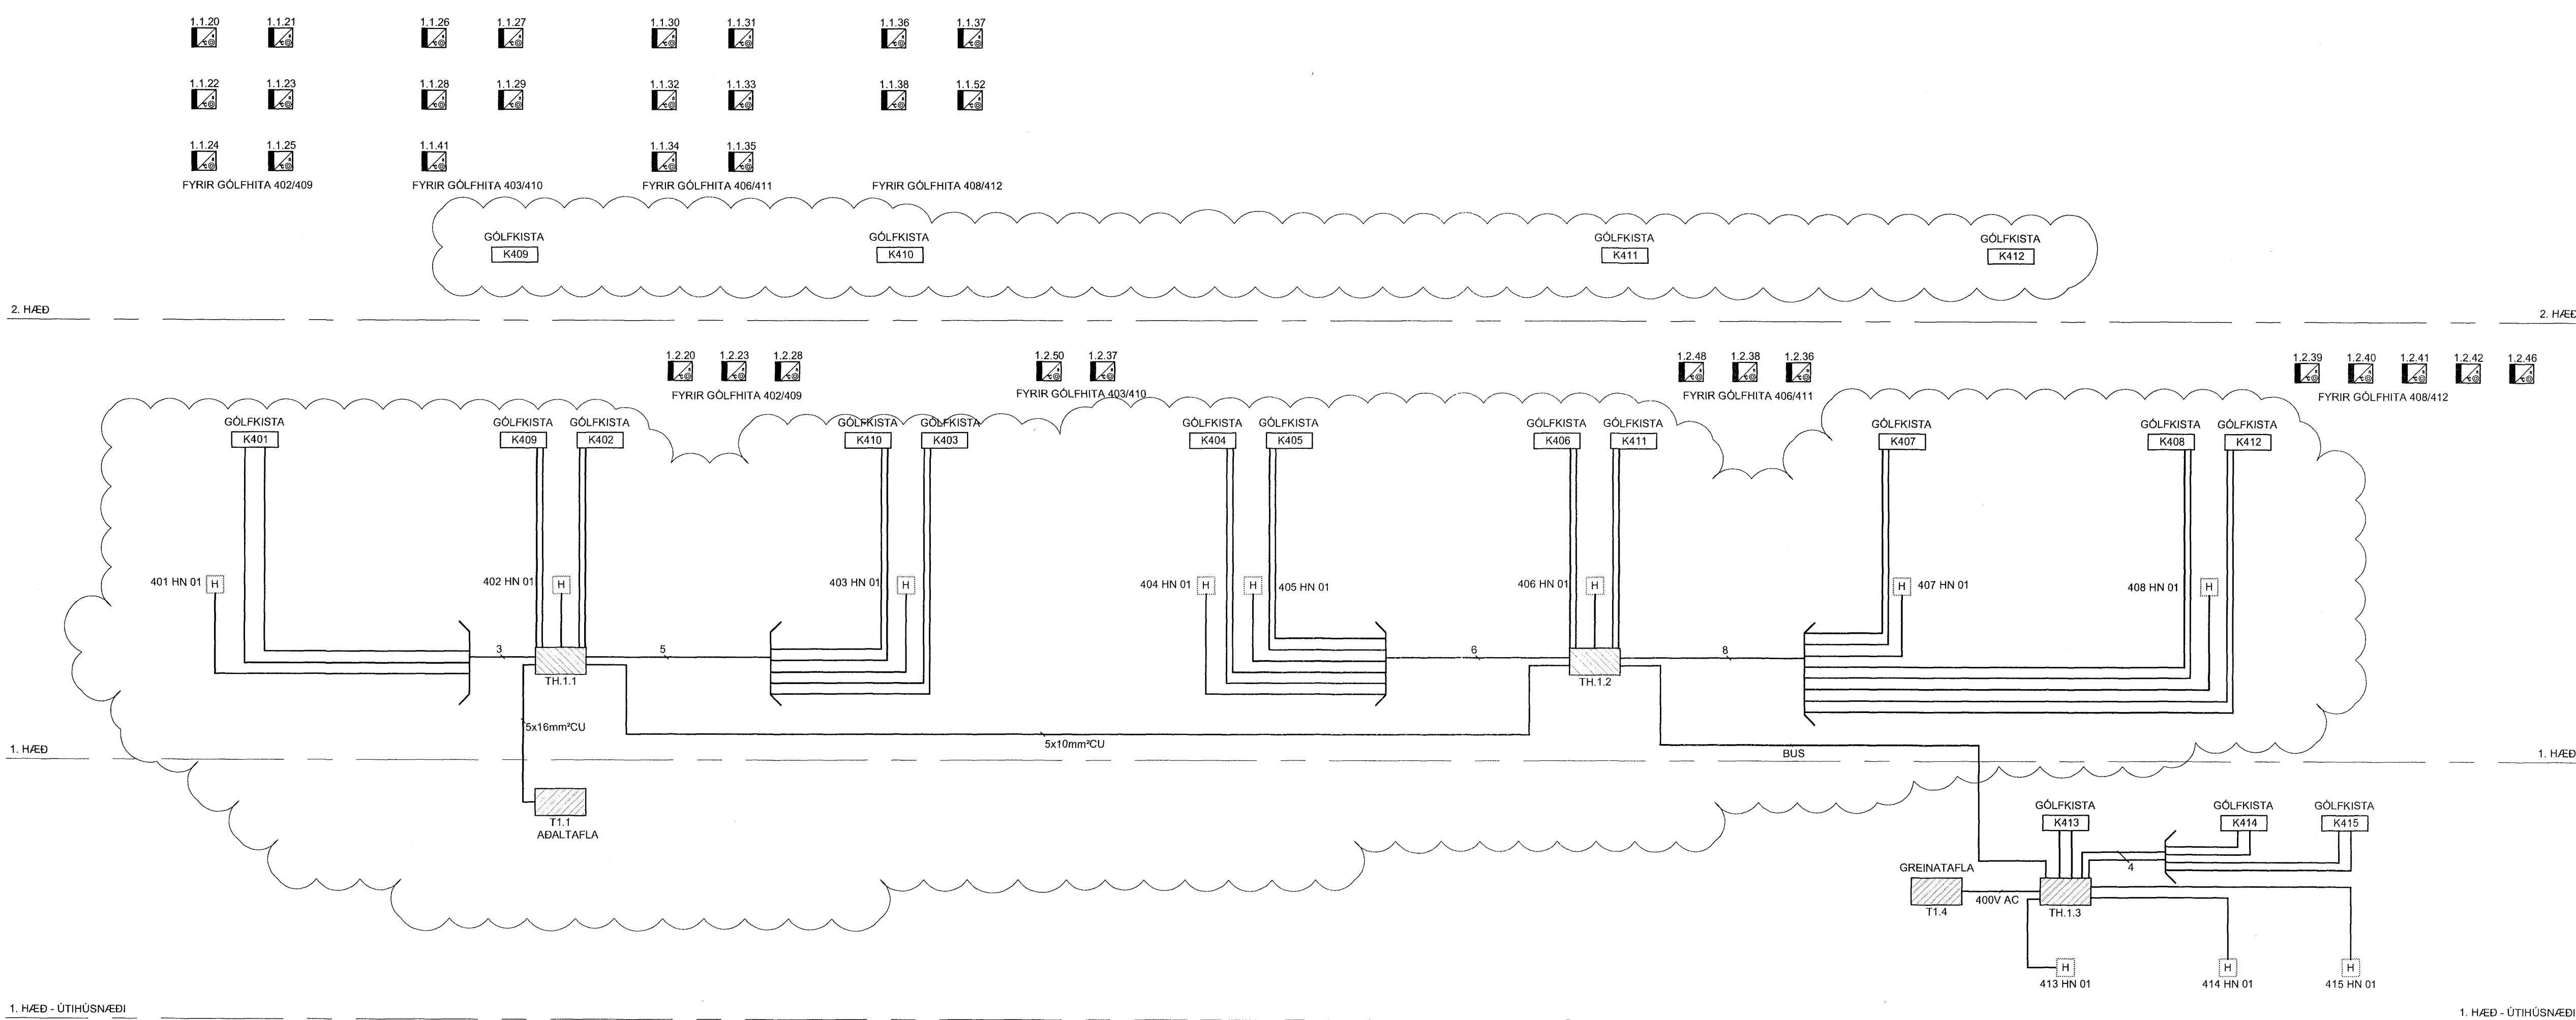

ÁRITUN SAMRÆMINGARHÖNNUNAR

BATTERIÐ
 VEIR: 0651
 MÖTT: 27.3.08
 SAMP: [Signature]
 SKYFING: [Signature]

A 11.01.2008 FYMSAR BREVINGAR OG FERKUN Á STJÓRNKÁPUM JJ MOG
 BR DAGS BREYTING REKNI TEKNI

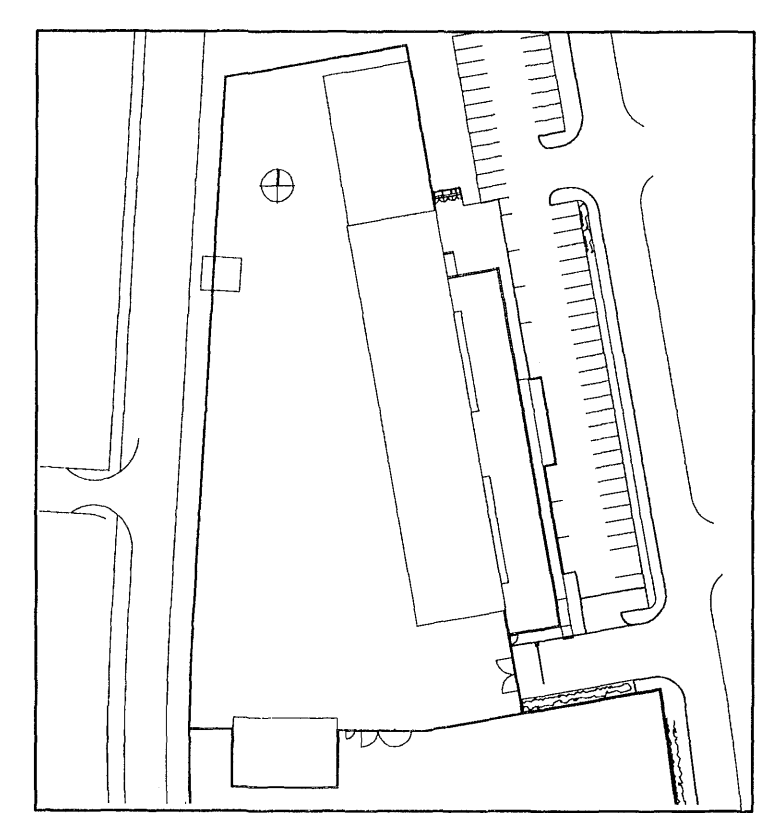

VSÓ RÁÐGJÖF
 HÖRUGATÓNI 20, 105 REYKJAVÍK, Sími 565-6000, Símahefi 565-6010, Netfang vs@vs.is

FRAMKVÆMDASVIÐ HAFNARFJARDAR

RAFKERFI HÚSTJÓRNARKERFI TÖFLUR, DREIFING, KERFISMYND GÖLFHITAKERFI

HANNAUTERKN JRMÖG
 YFRIFARND: [Signature]
 SAMÞYKKT: Símon Lindvörsón
 KT: [Signature]
 REYKJAVÍK 11.10.2007

VERNR: 1:50 / A1
 TEKNI NR. BR.
 07102 R6-K-01 A

S:\007\07102\RAF\Töflur\rafkerfi\Gölfar_tekni\81_R6-K-01.dwg