



GREINATAFLA T1.4

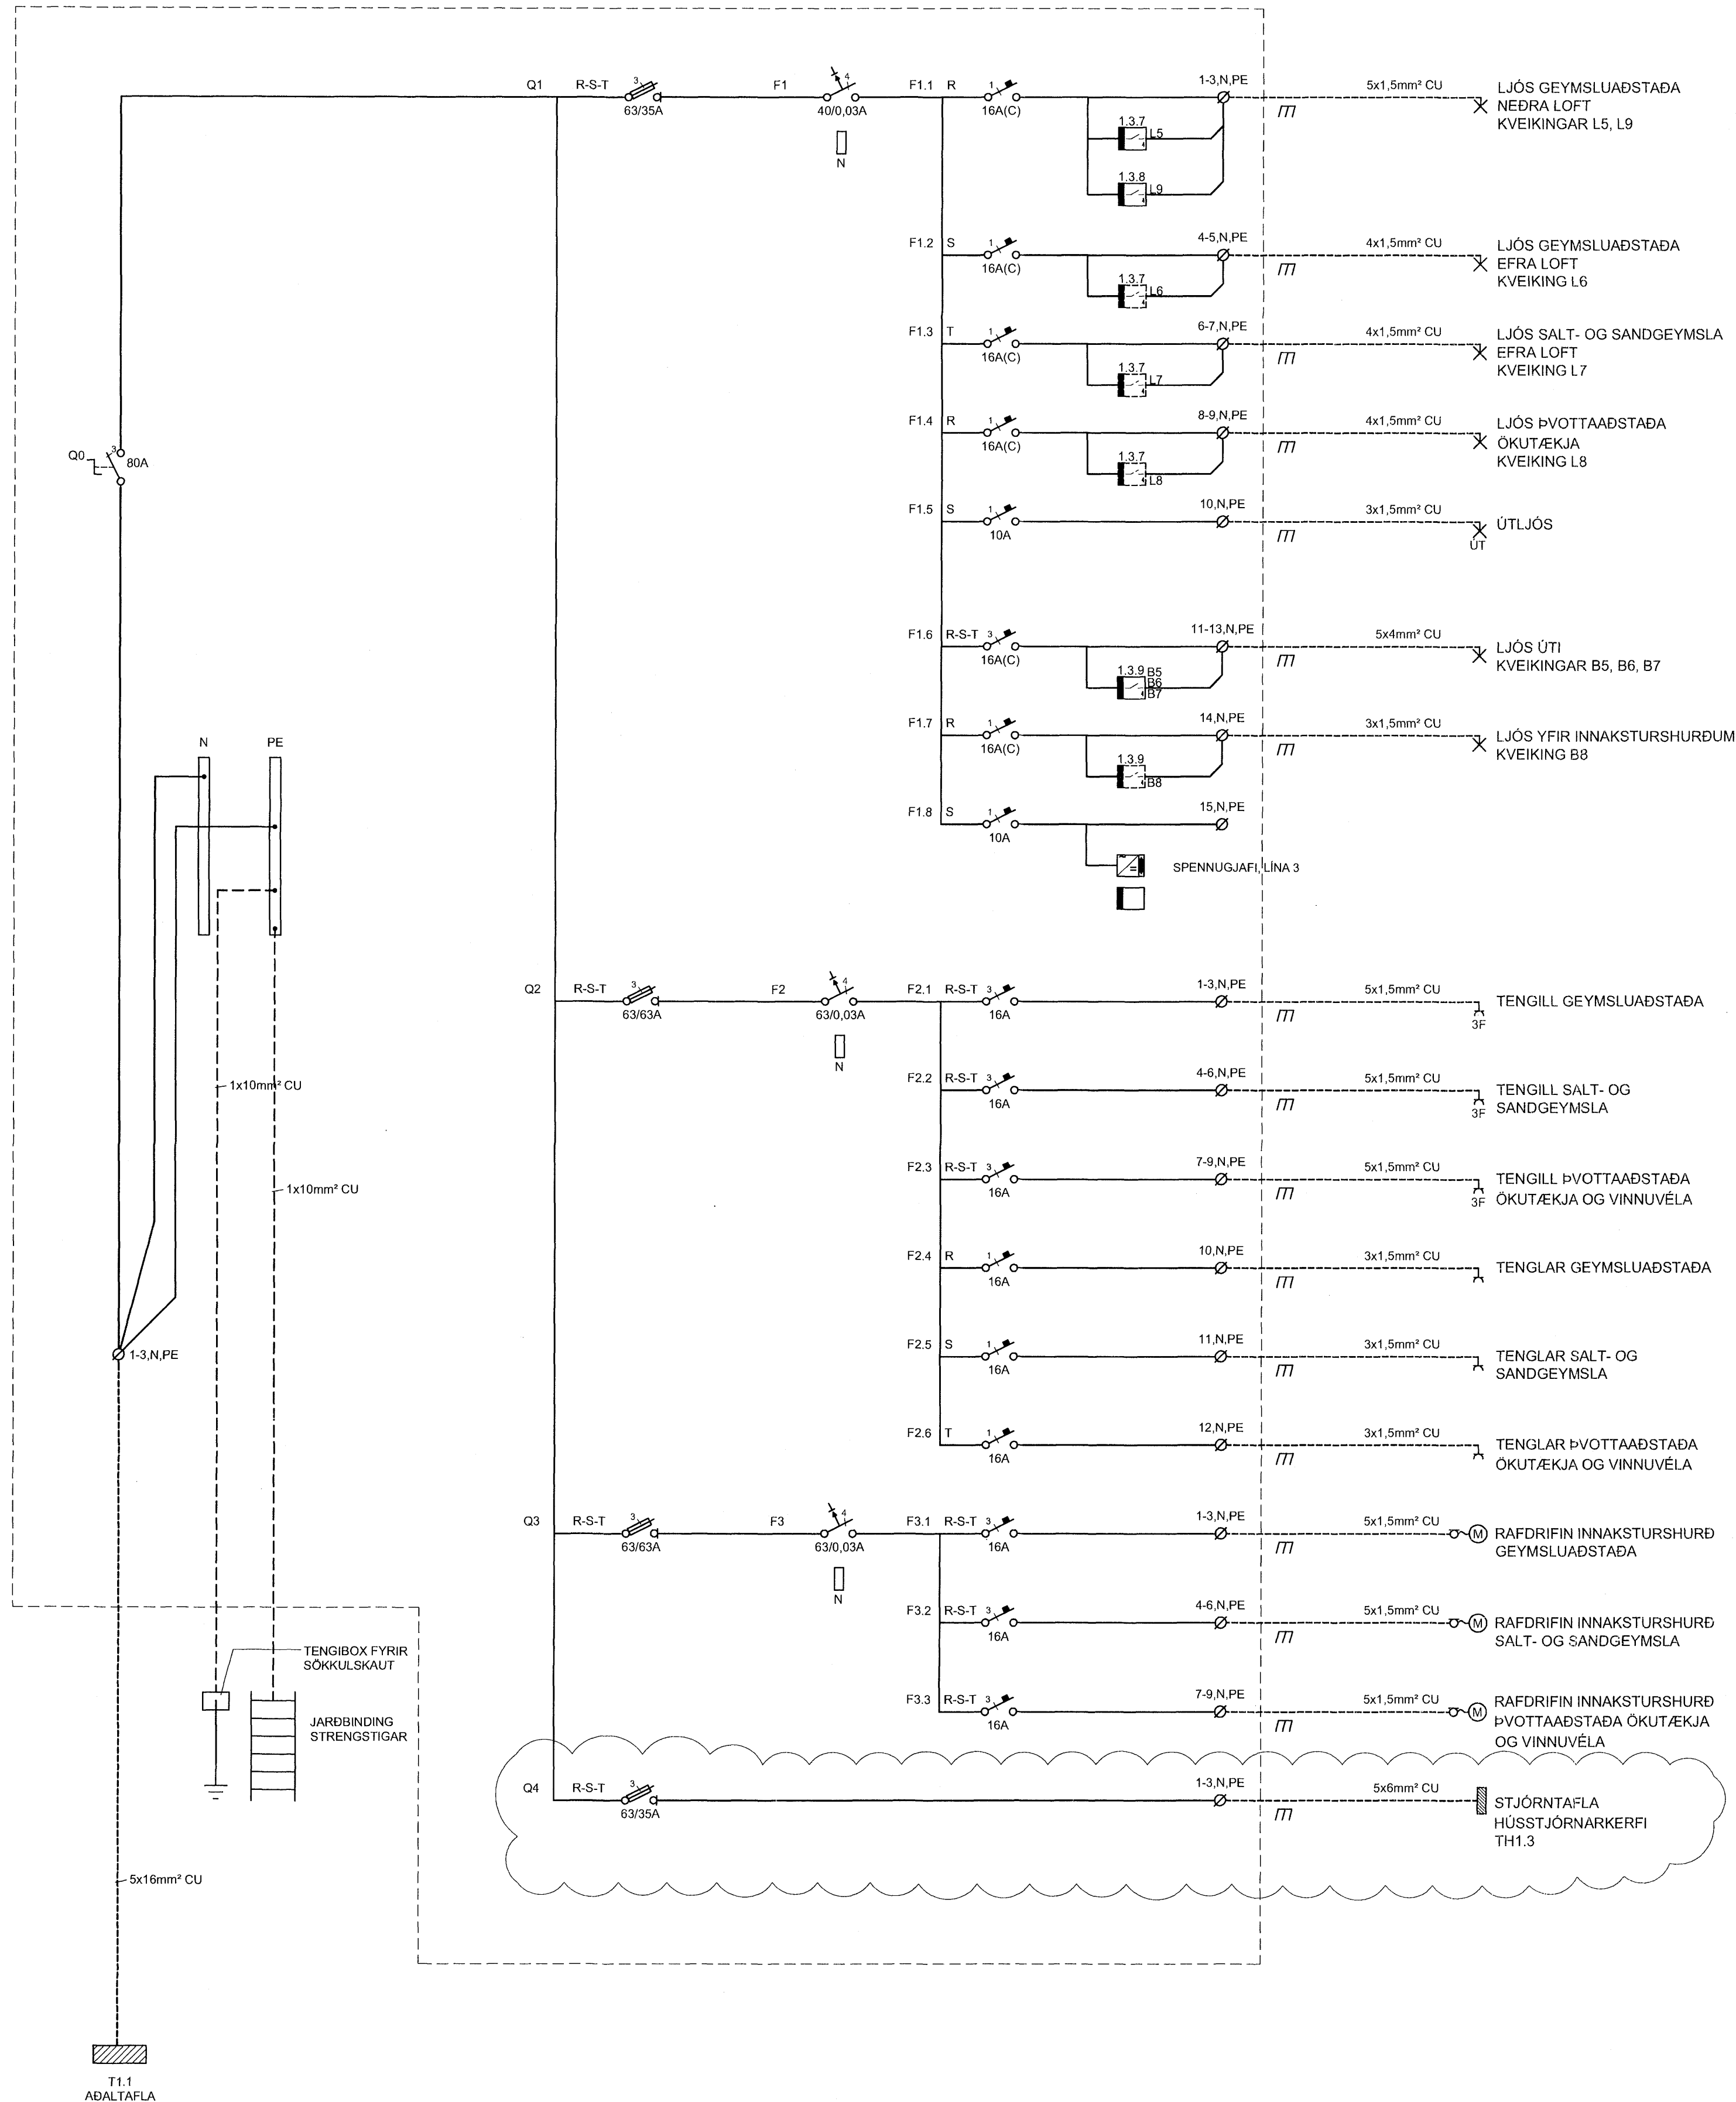

T1.1  
ADALTAFLA

ARTUN SAMRÆMINGARHÖNDLUR

A 11.01.2008 KVÍSLE STJÓRNATAFLA HÚSSTJÓRNARKERFI JJ MOG  
SR DAGS BREYTING REKIN TEKIN

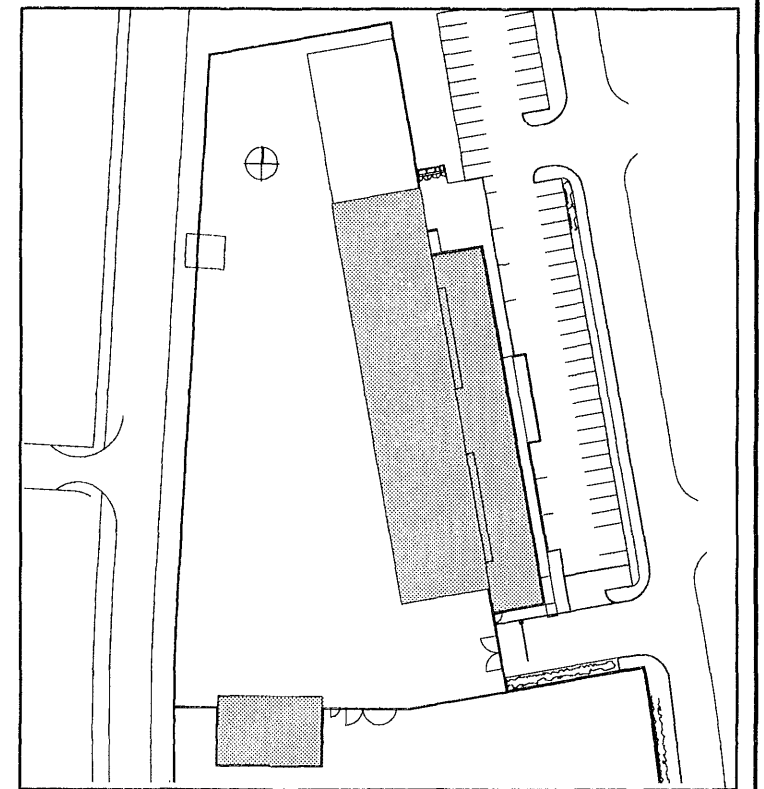

**BATTERIÐ**

VEIKI: 065  
MÓTI: 27 300  
SAMM: [Signature]  
SKYRNING: [Signature]

**VSÓ RÁÐGJÖF**  
BORGARTÚNI 20, 105 REYKJAVÍK, Sími 595-5000, Sími/FAX 595-9010, Netfang: ra@vs.ro.is

FRAMKVÆMDASVIÐ HAFNARFJARÐAR

RAFKERFI  
EINLÍNUMYND  
GREINATAFLA T1.4  
ÚTHÚSNÆÐI

HANNAÐITEKIN: JJAG-MOG  
YRFRÁH. [Signature]  
SAMPYKKT: Símon Urundósson  
KT. [Signature]  
REYKJAVÍK 11.10.2007

VERKNR. 07102  
TEKIN NR. R1-E4-01  
BR. A