GRUNNMYND ÚTIHÚSNÆÐI

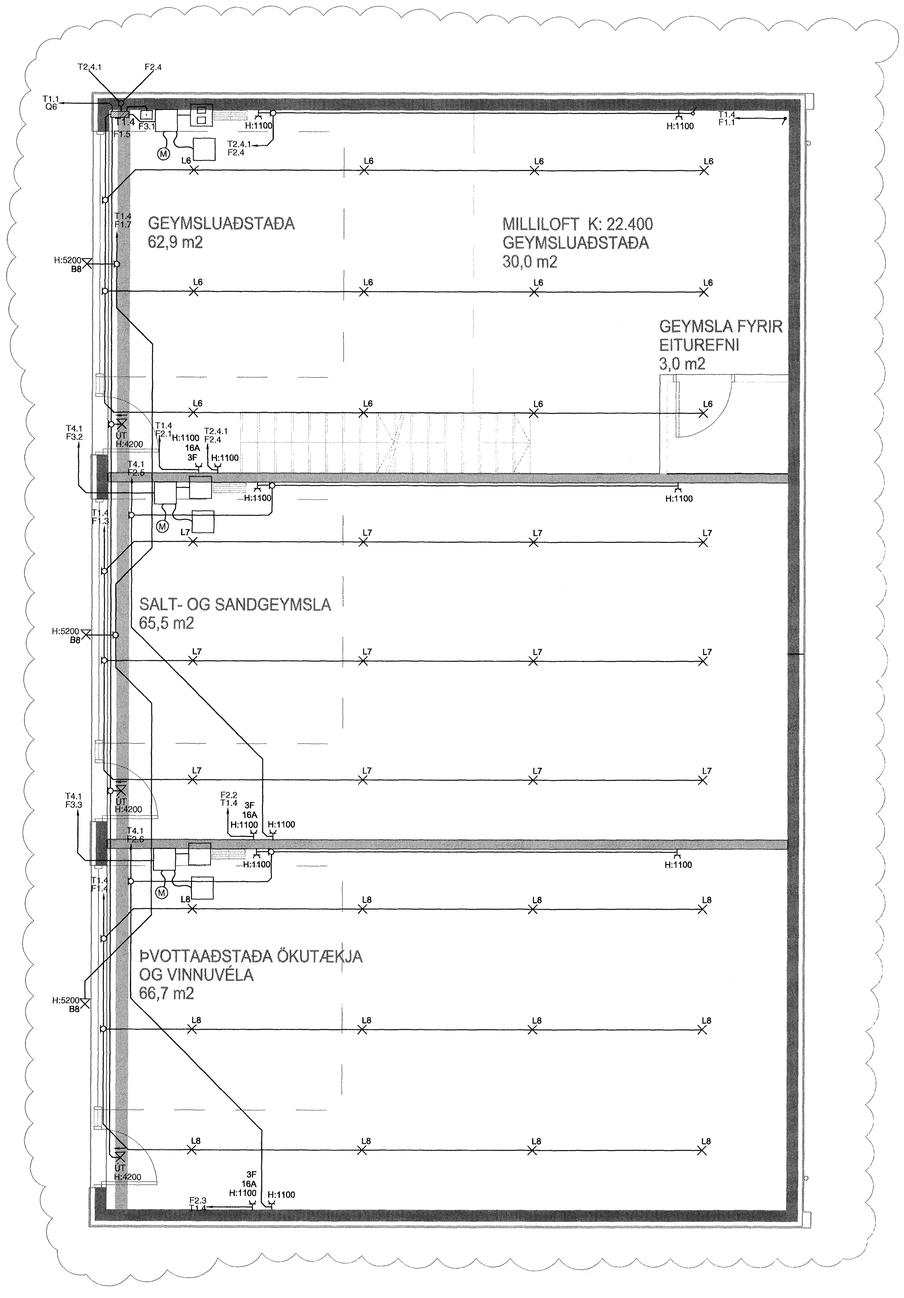


GRUNNMYND ÚTIHÚSNÆÐI MILLILOFT

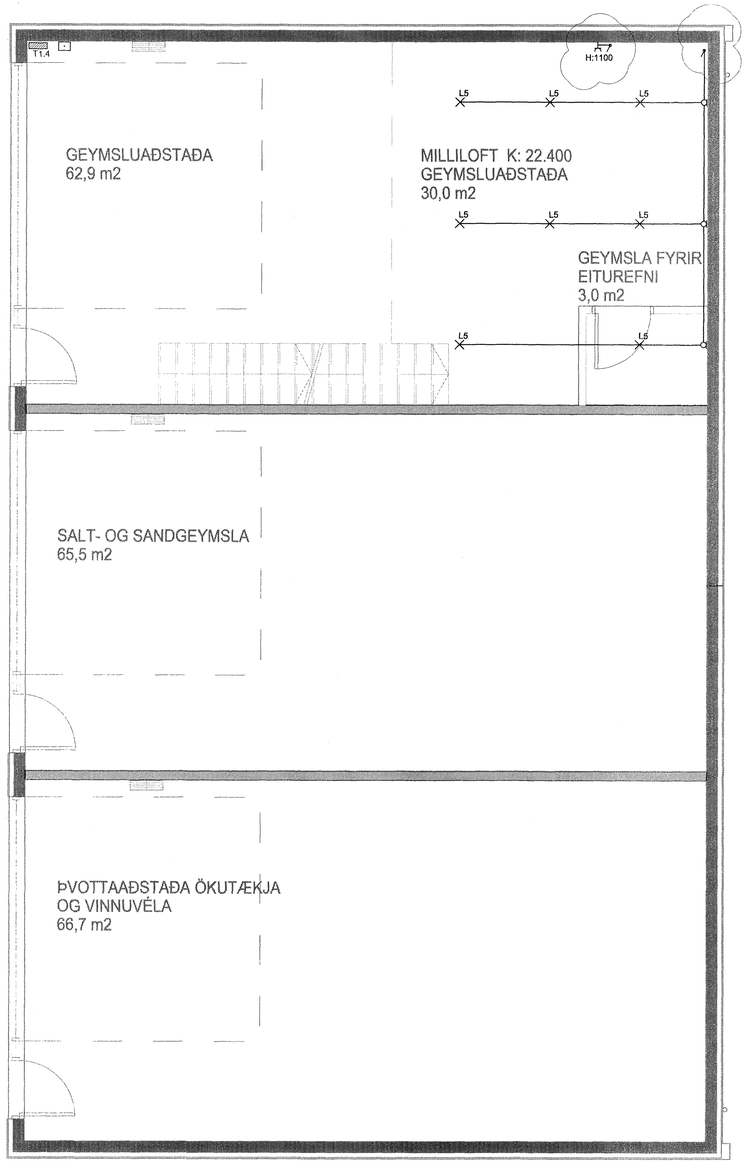


ÁRITUN SAMÞYKKINGARHÖNNUÐAR

TILVÍSANIR:

ALMENNAR SKÝRINGAR . . . . . SJÁ BL. NR. R-A-01

| BR. | DAGS. | BREYTING | REIKN. | TEIKN. |
|---|---|---|---|---|
| A | 11.01.2008 | VEGNA FÆRSLU Á HURÐUM | JJ | MÖG |

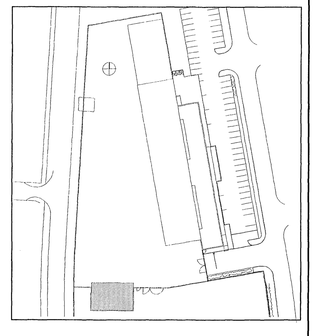

BATTERÍIÐ

| | |
|---|---|
| VERK: | 0651 |
| MÓTT: | 22.3.08 |
| SAMÞ: | |
| SKÝRING: | |

VSÓ RÁÐGJÖF
BORGARTÚNI 20, 105 REYKJAVÍK, SÍMI 585-9000, SÍMBRÉF 585-9010, NETFANG vso@vso.is

FRAMKVÆMDASVIÐ HAFNARFJARÐAR

| | | |
|---|---|---|
| RAFKERFI<br>LÁGSPENNA<br>GRUNNMYND 1. HÆÐ<br>ÚTIHÚSNÆÐI | HANNAÐ/TEIKN. | EA/AG-MÖG |
| | YFIRFARIÐ. | ÞÁ |
| | SAMÞYKKT | Simon Unndórsson |
| | KT. | 110856-7769 |
| KVARÐI 1:50 / A1 | REYKJAVÍK | 11.10.2007 |

| VERKNR. | TEIKN. NR. | BR. |
|---|---|---|
| 07102 | R1-G1-04 | A |

S:\2007\07102\Rafi\Fullnaðarhönnun\Gildar_teikn\56_R1-G1-04.dwg