



GRUNNMYND ÚTIHÚSNÆÐI

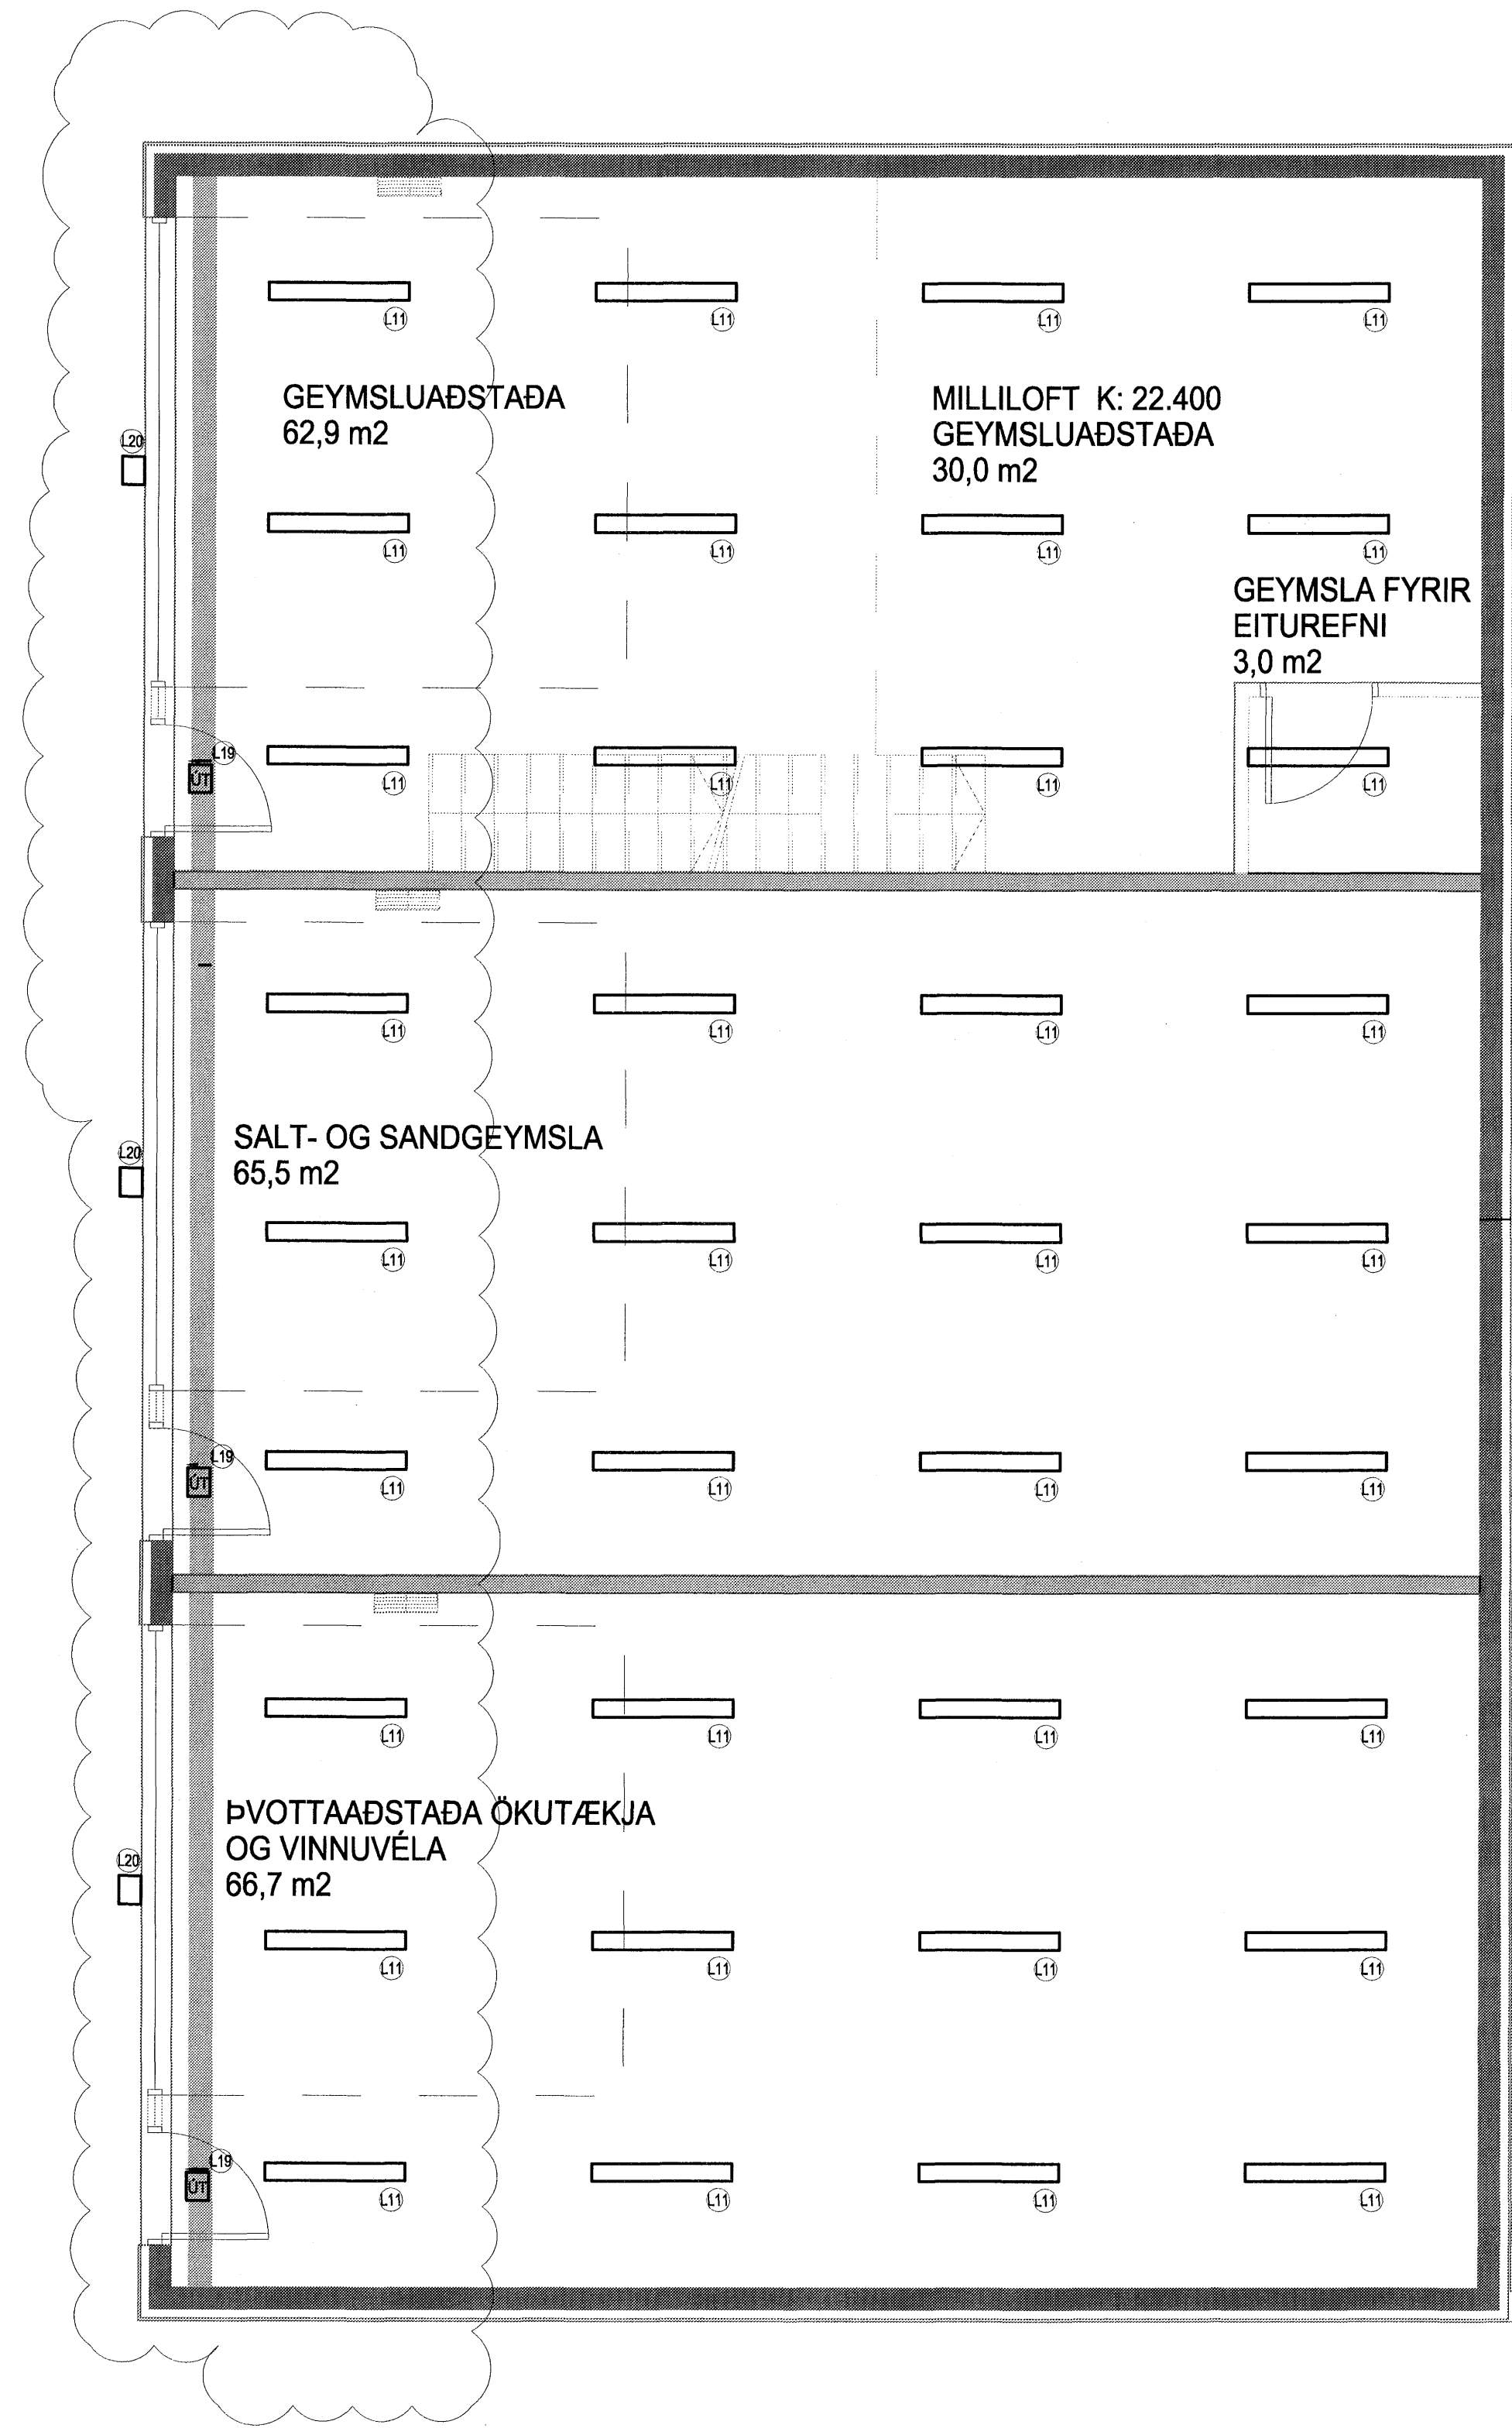


GRUNNMYND ÚTIHÚSNÆÐI MILLILOFT

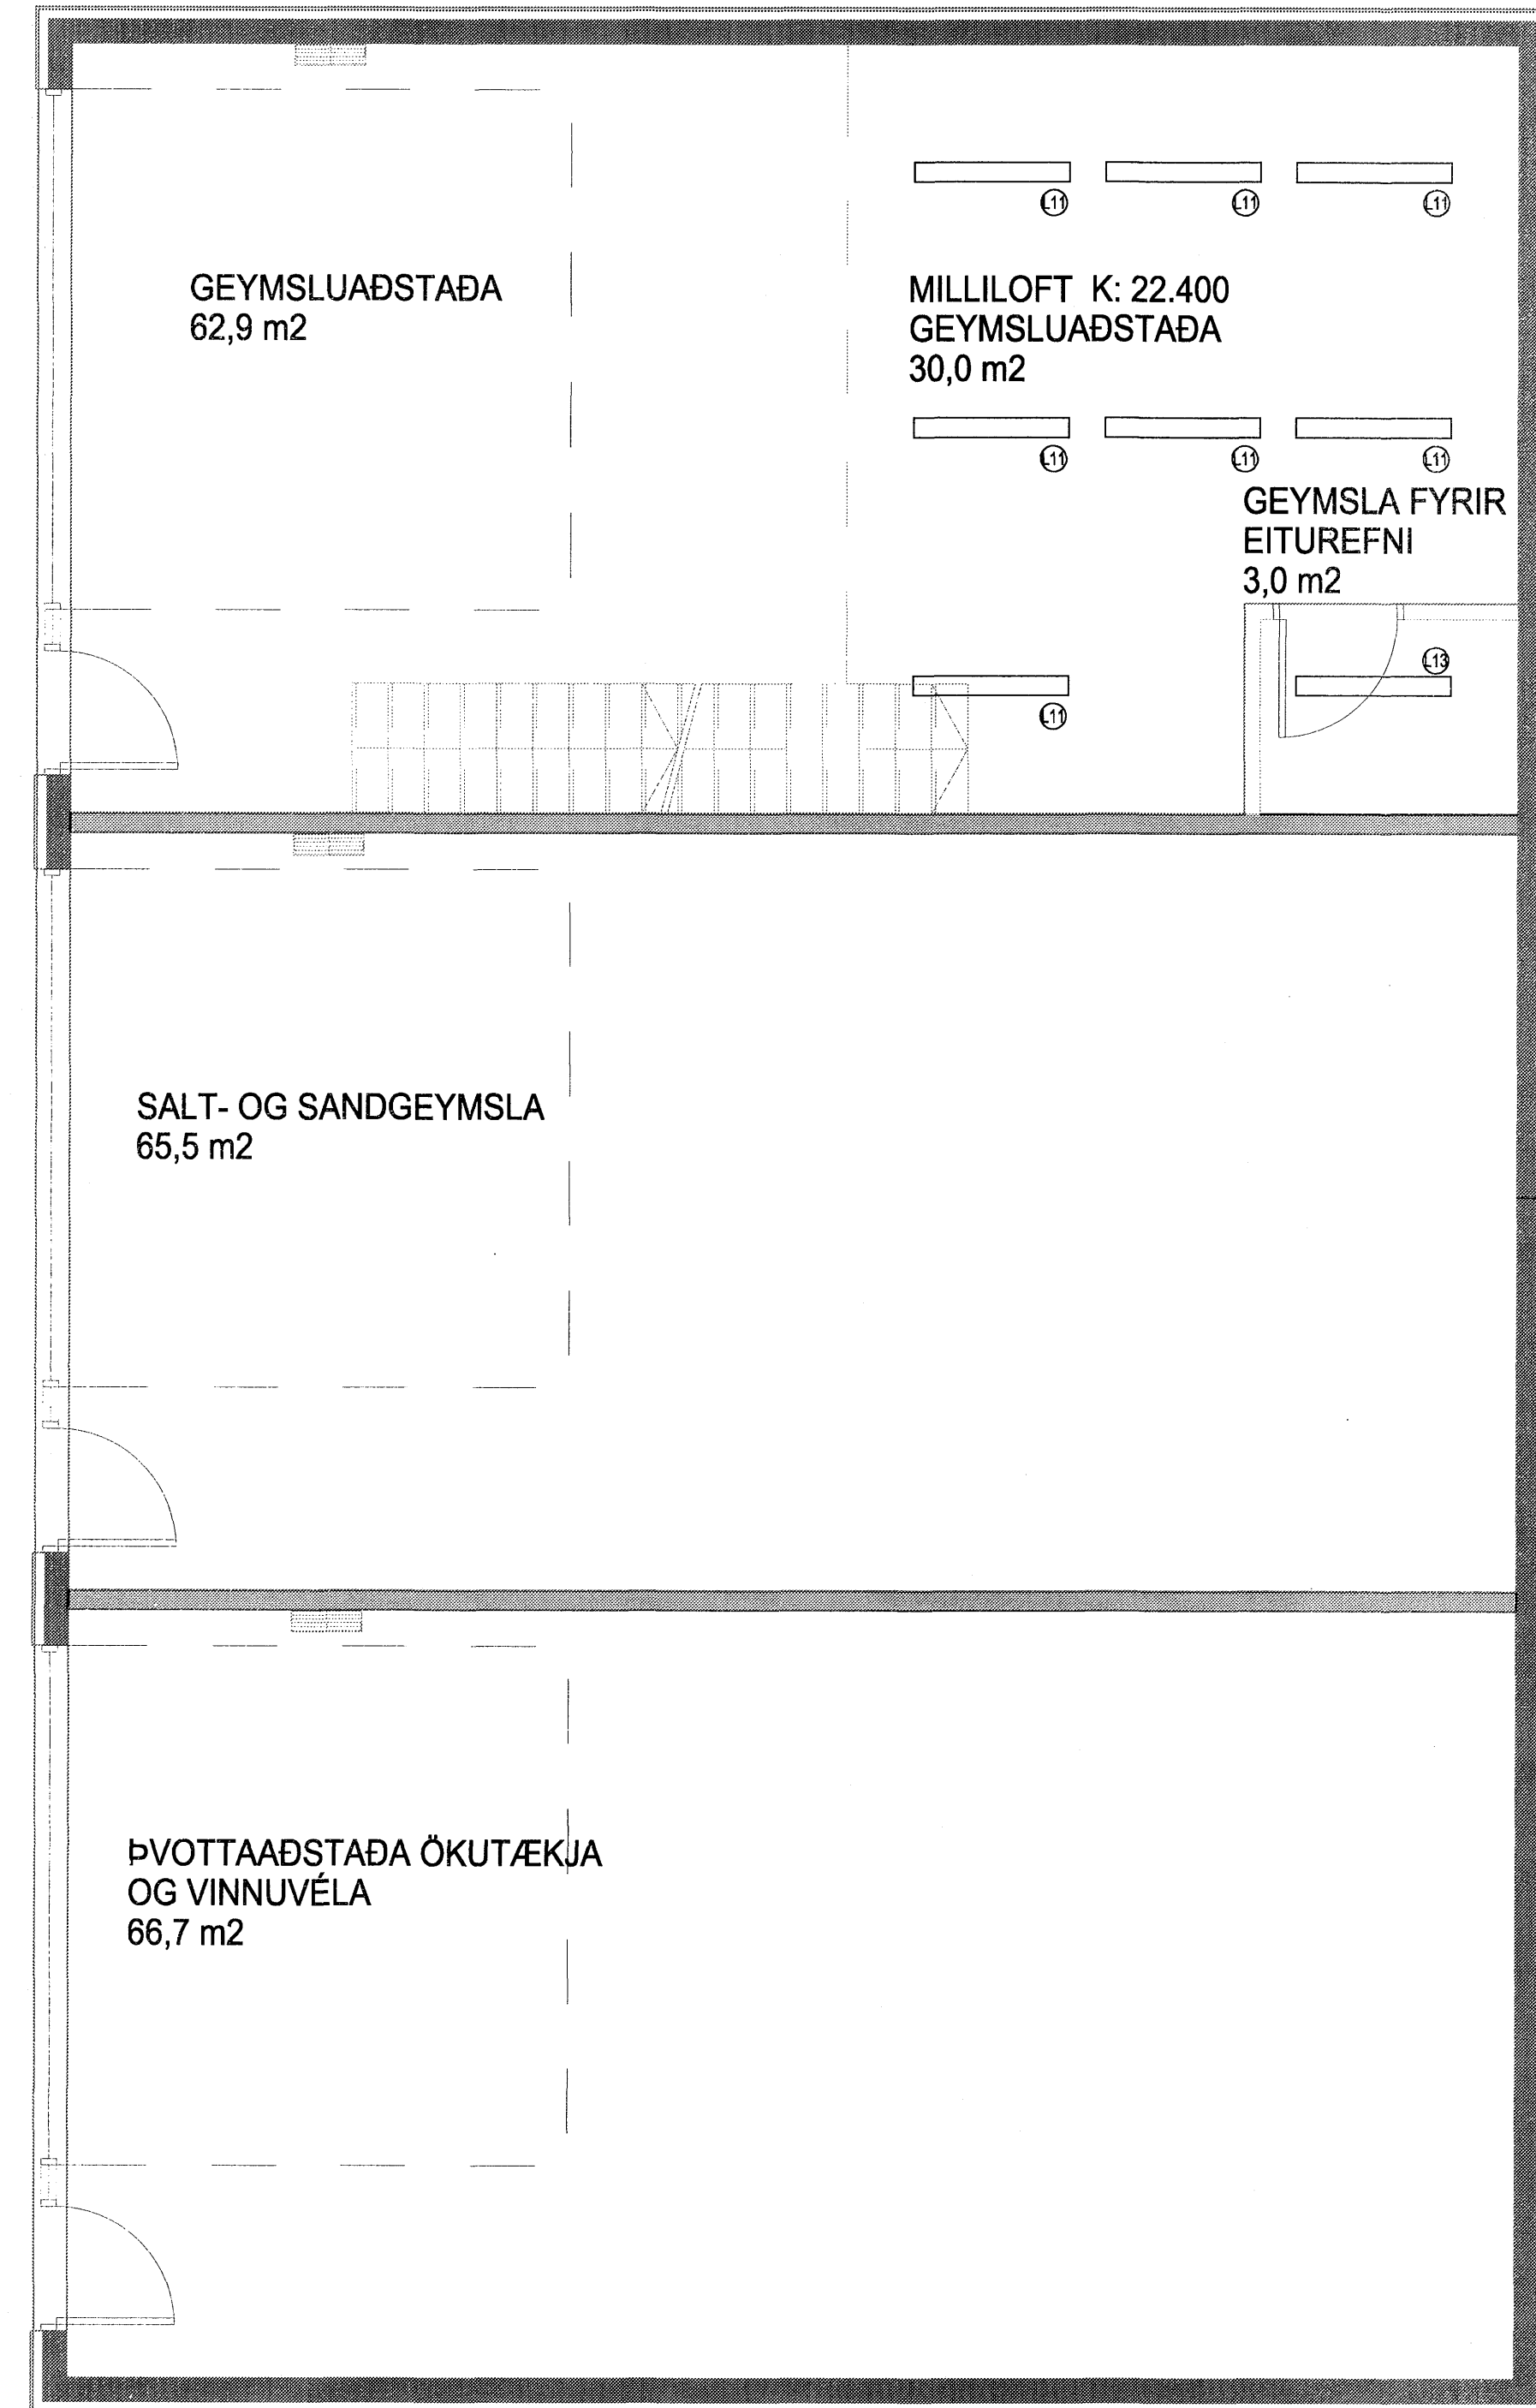

ÁRITUN SAMRÆMINGARHÖNNUNAR

TILVÍSANIR:
ALMENNAR SKÝRINGAR SJÁ BL. NR. R-A-01

A 11.01.2008 VEGNA FÆRSLU Á HURÐUM JU MÖG
BR. DAGS. BREYTING REIKN. TEIKN.

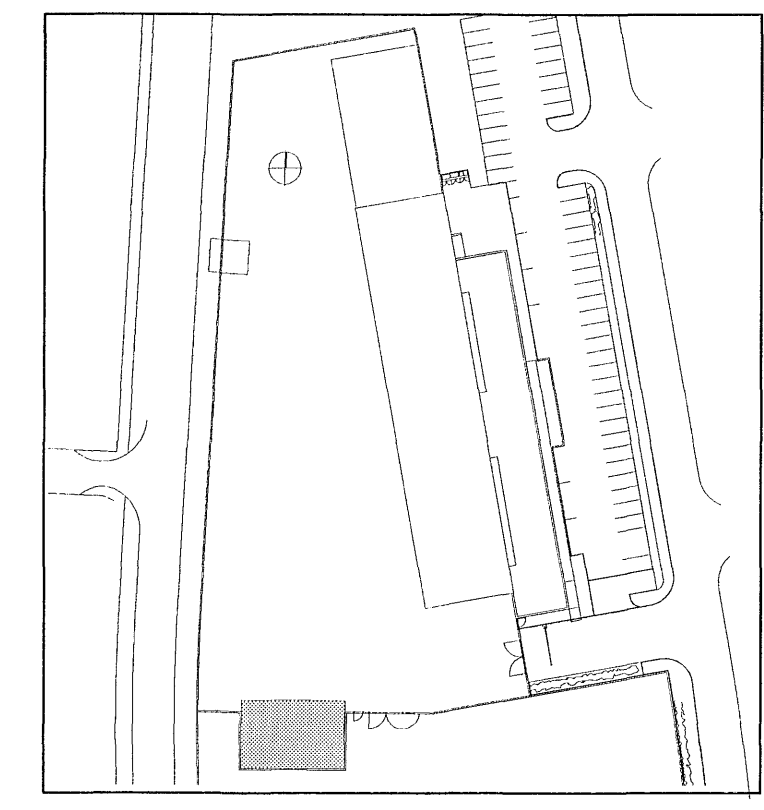

BATTERIÐ

VERK: 0651
MÖT: 23.3.08
SAMÞ: [Signature]
SKÝRING: [Signature]

VSÓ RÁÐGJÖF

BRUNGATUN 20, 105 REYKJAVÍK, Sími 585-9000, Símafax 585-8010, NETFANG vs@vs.is

FRAMKVÆMDASVIÐ HAFNARFJARÐAR

RAFKERFI HANNAÐTEIKN. EYAG-ÁKÓG
LAMPAPLAN YFIRFARÐ. SA
GRUNNMYND 1. HÆÐ SAMÞYKTI. Símon Unnþórunn
ÚTIHÚSNÆÐI KT. [Signature] 110856-2769
KVAFRÐI 1:50 / A1 REYKJAVÍK 11.10.2007
VERKNR. TEIKN. NR. BR.
07102 R2-G1-04 A