



GRUNNMYND ÚTÍHÚSNÆÐI

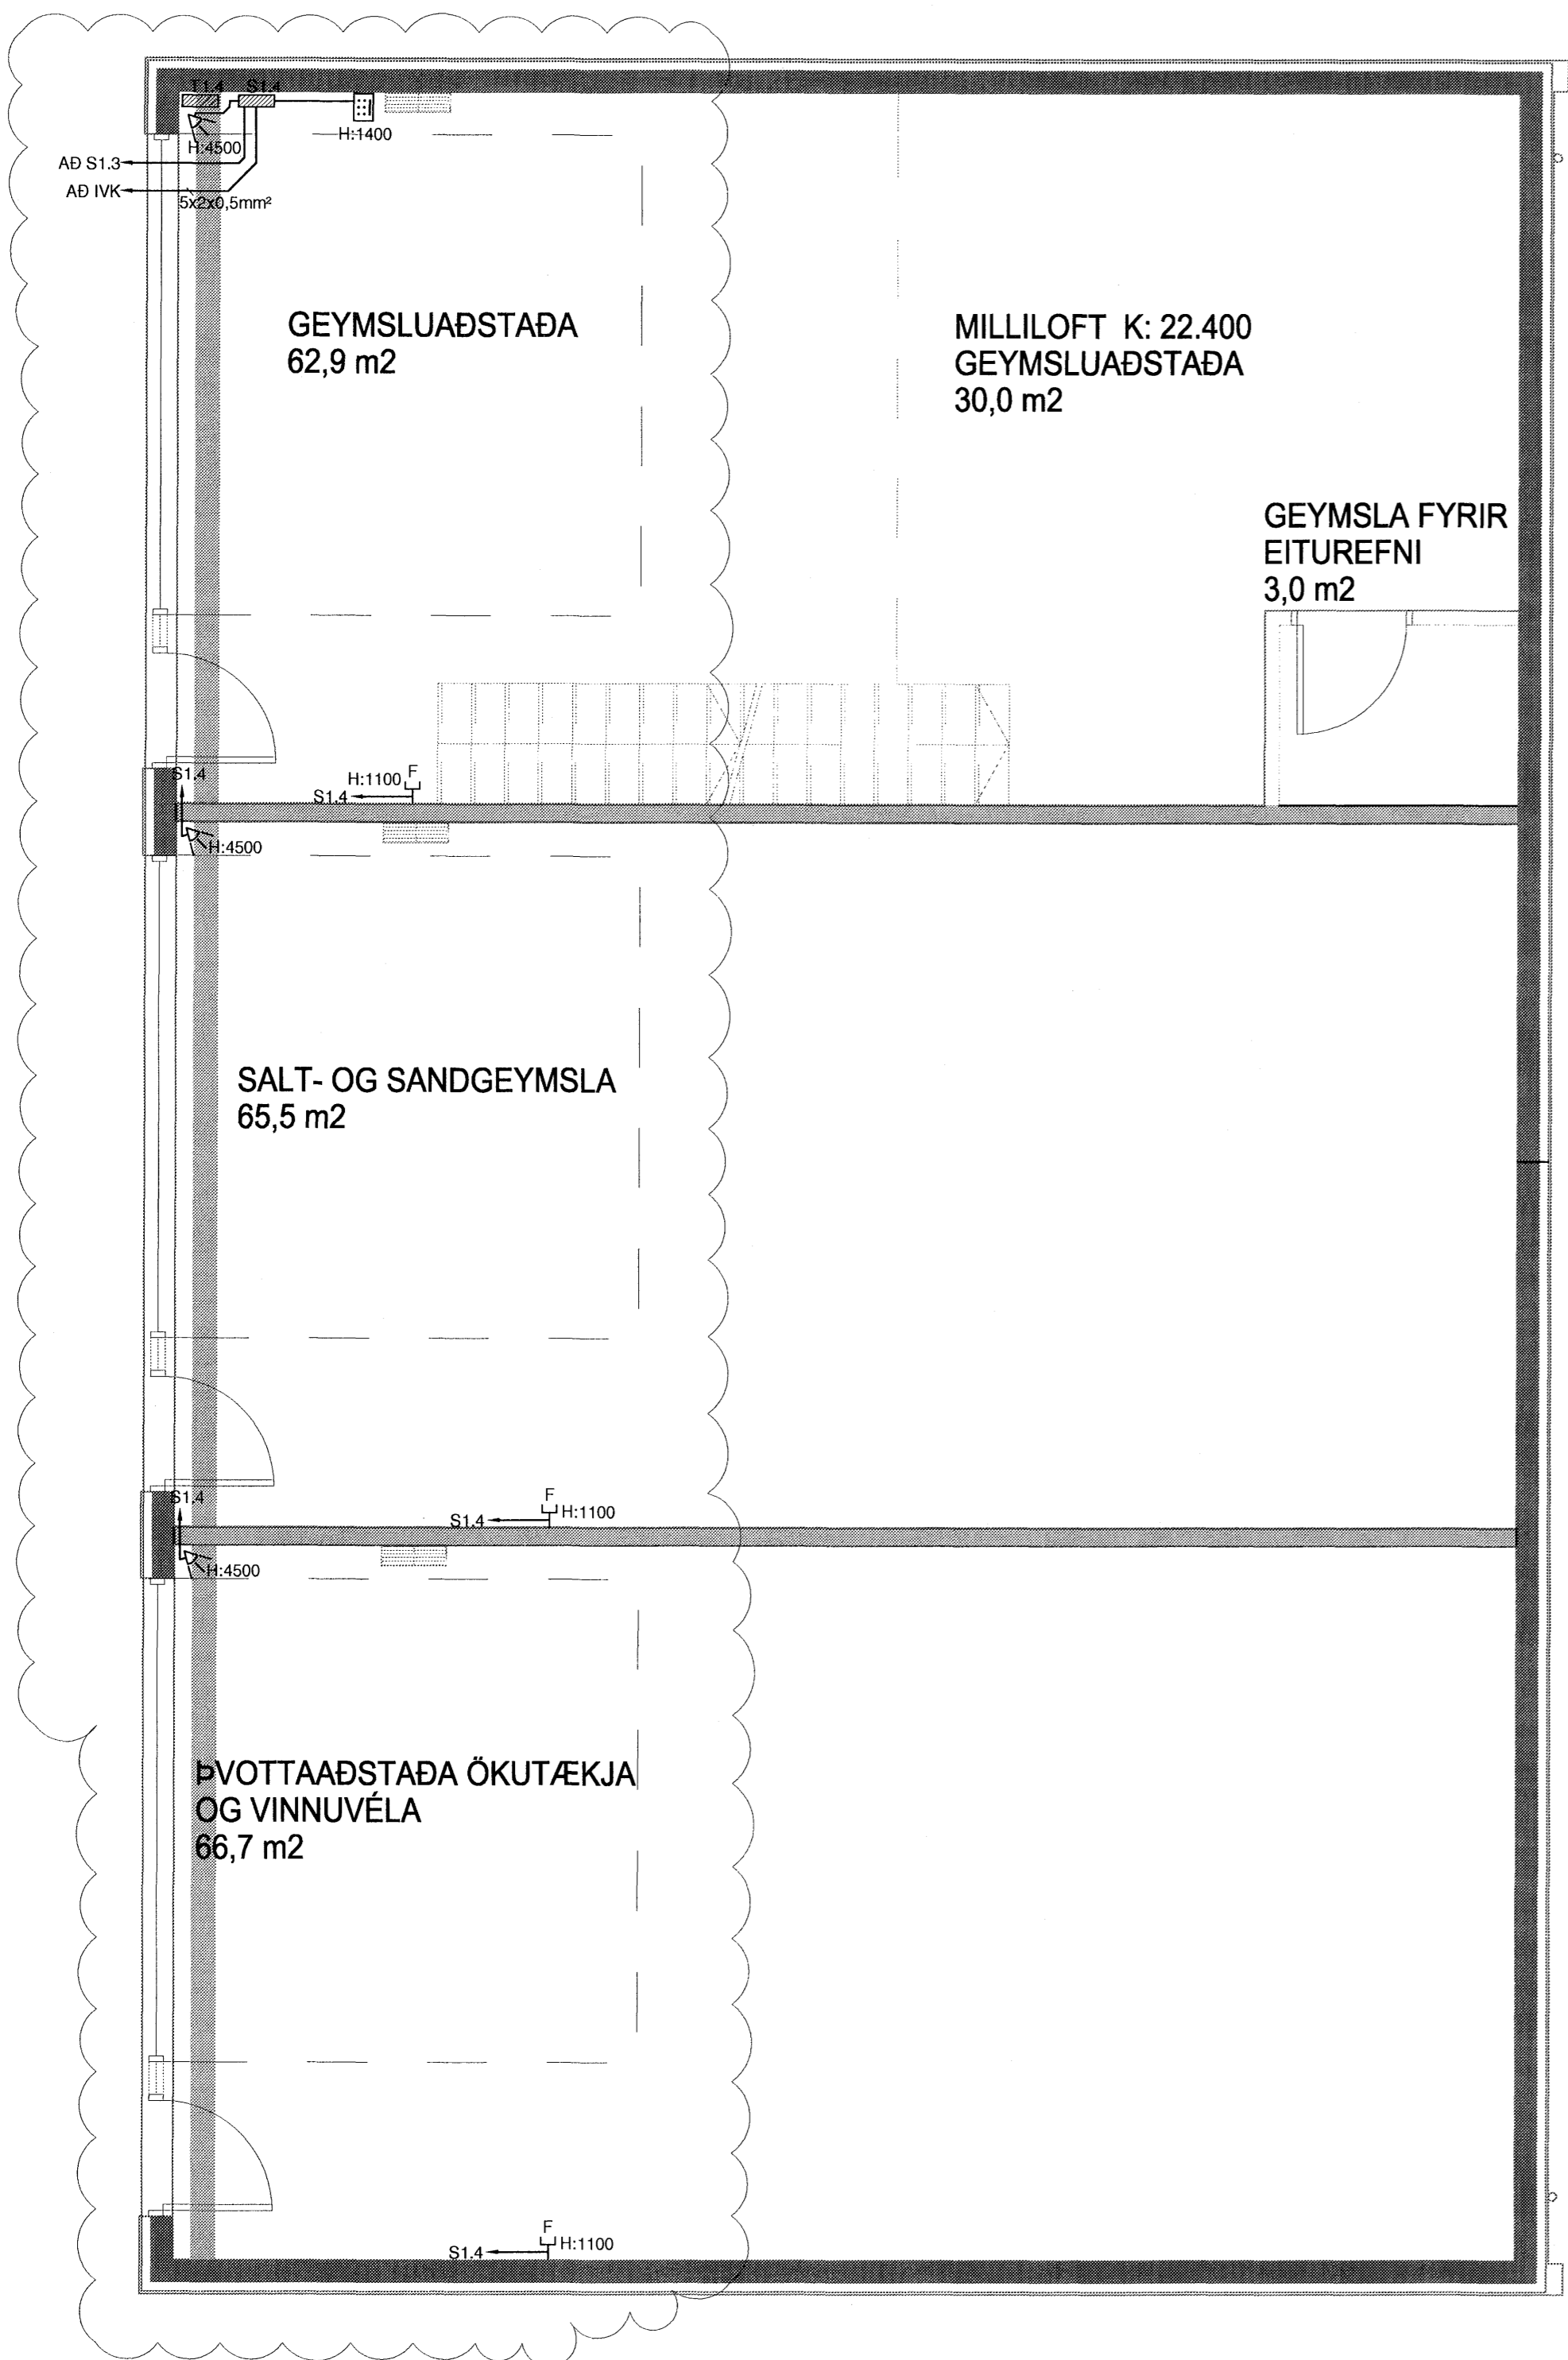


GRUNNMYND ÚTÍHÚSNÆÐI MILLILOFT

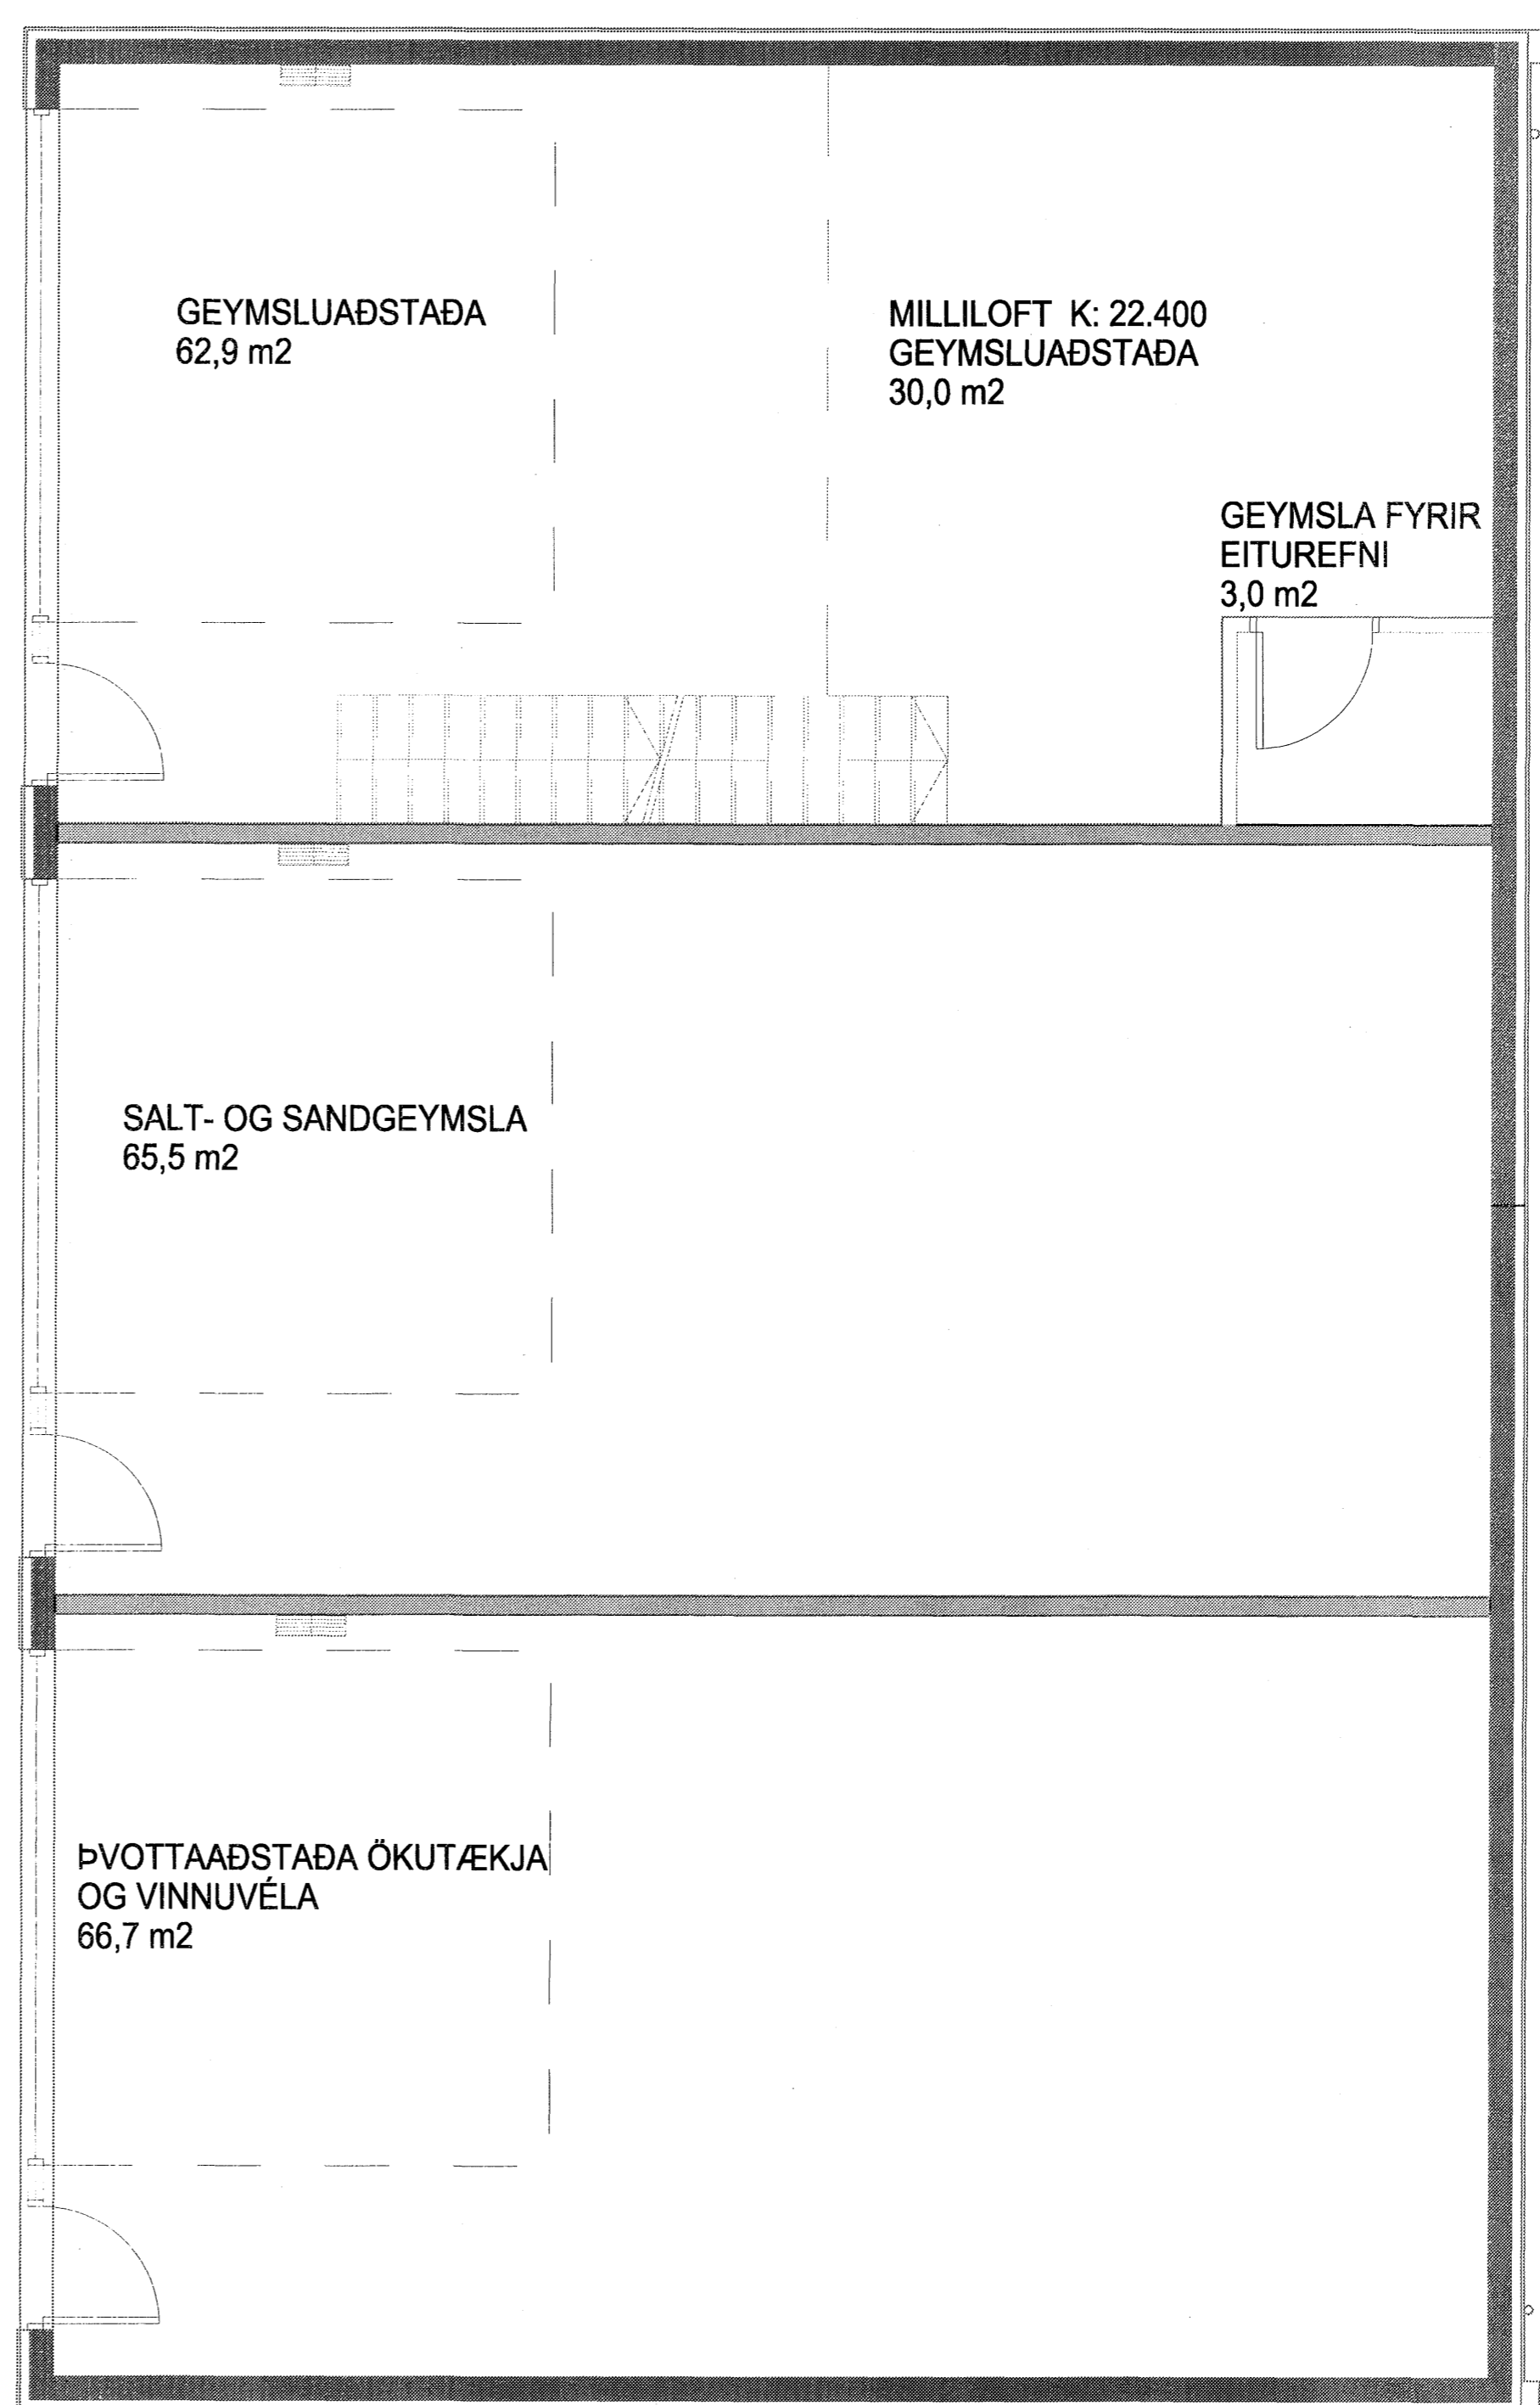

ÁRITUN SAMRÆMINGARHÖNDLUNAR

TILVÍSANIR:
ALMENNAR SKÝRINGAR SJÁ BL. NR. R-A-01

11.01.2008 VEGNA FJERSLU Á HURÐUM JJ MÖG
BIL DAGS BREYTING REIKN TEKN

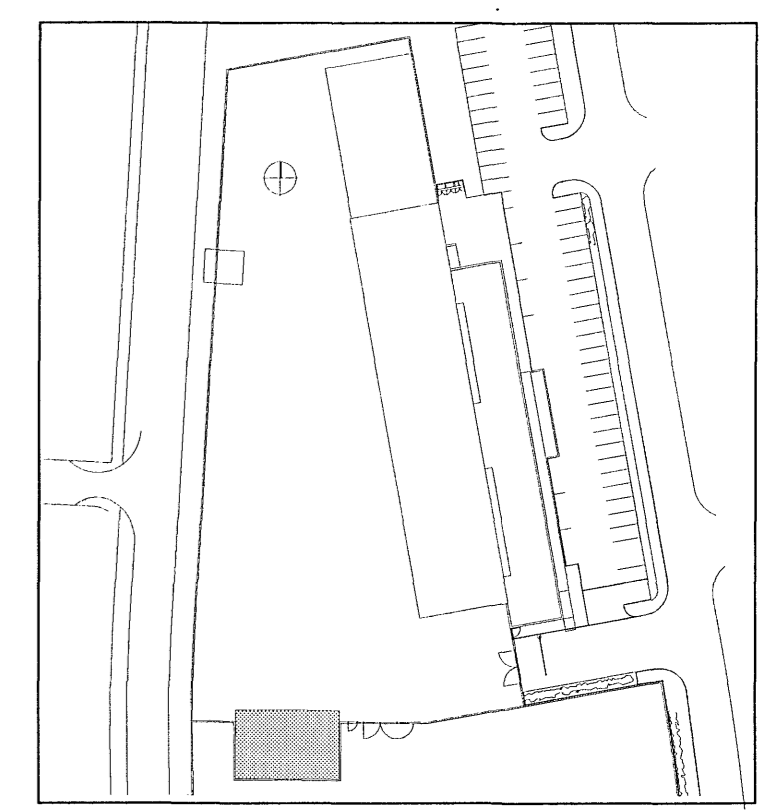

BATTERIÐ

VERK:	0651
MÖT:	27.3.08
SAMB:	
SKYRIR:	

VSÓ RÁÐGJÖF
BORGARTUN 20, 105 REYKJAVÍK, Sími 585-9000, Símbref 585-9010, Netfang vs@vs.is

FRAMKVÆMDASVIÐ HAFNARFJARÐAR

RAFKERFI	HANNAÐ/TEKIN	EAAG MÖG
SMÁSPENNA	YFIRFARIR	SA
GRUNNMYND 1. HÆÐ	SAMÞYKKT	Simon Urundsson
ÚTÍHÚSNÆÐI	KT	110856/2269
KVÆÐI 1:50 / A1	REYKJAVÍK	11.10.2007
VERKNR.	TEKNI. NR.	BIL