



GRUNNMYND ÚTIHÚSNÆÐI

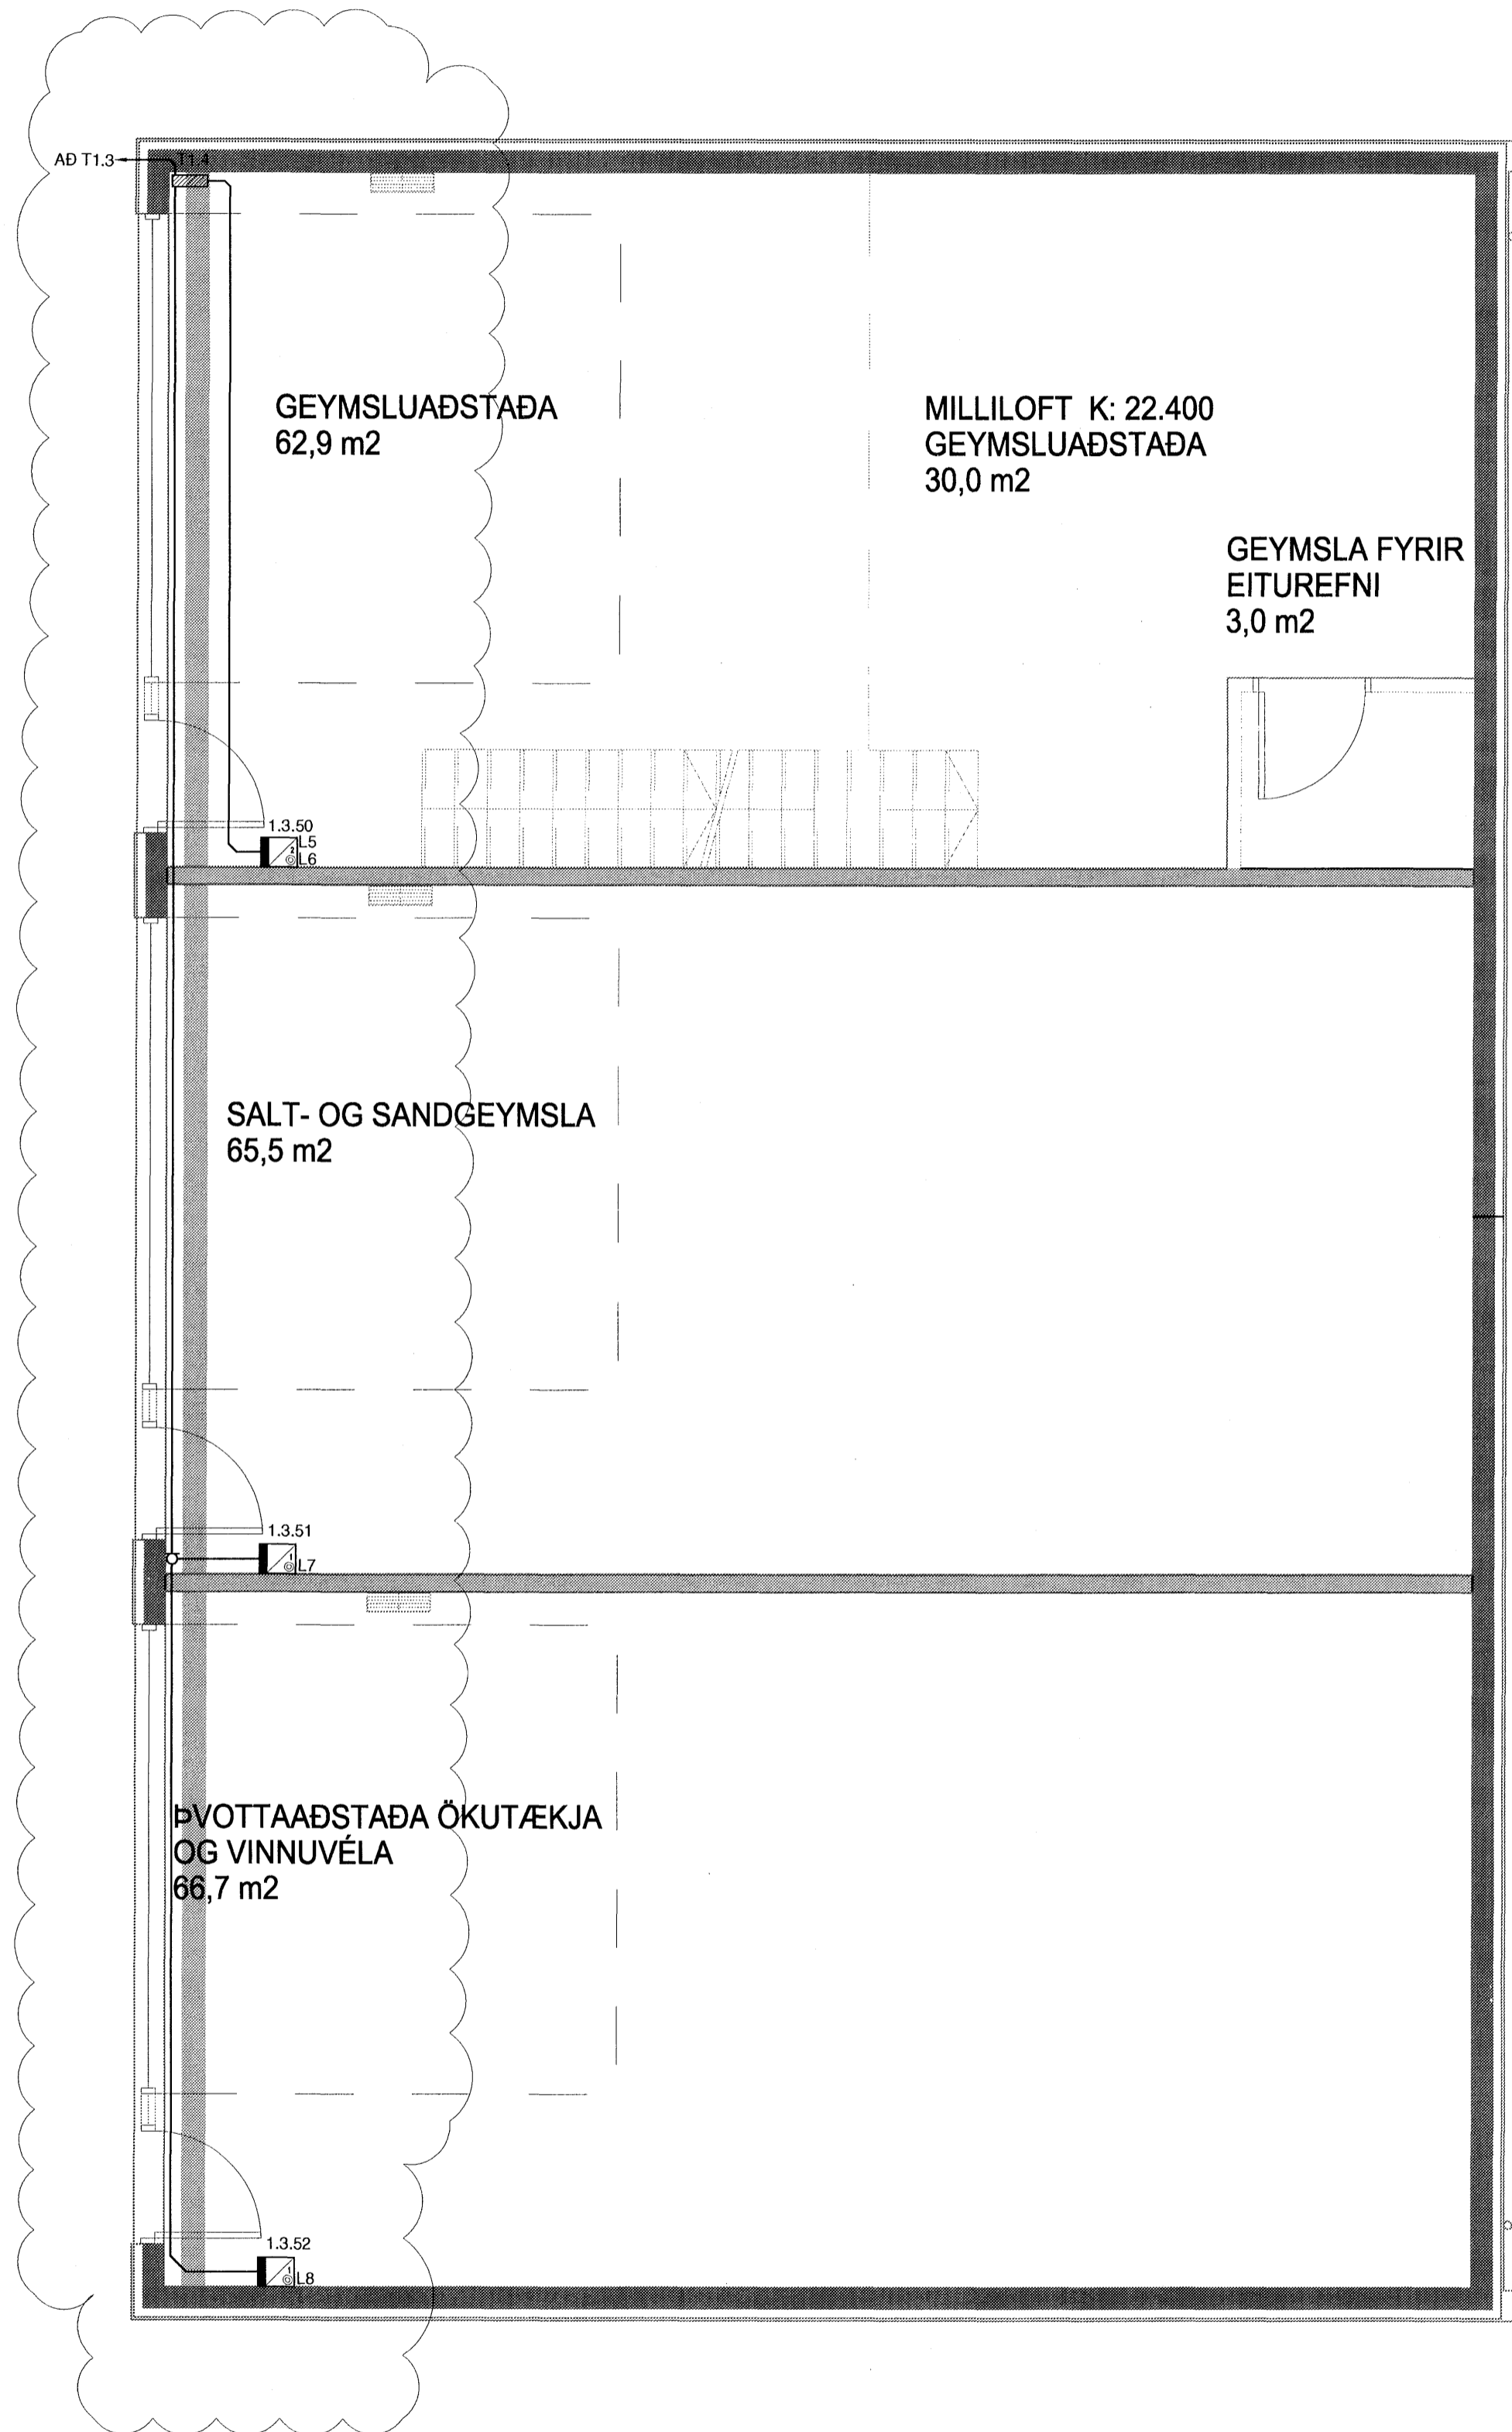

GRUNNMYND ÚTIHÚSNÆÐI MILLILOFT

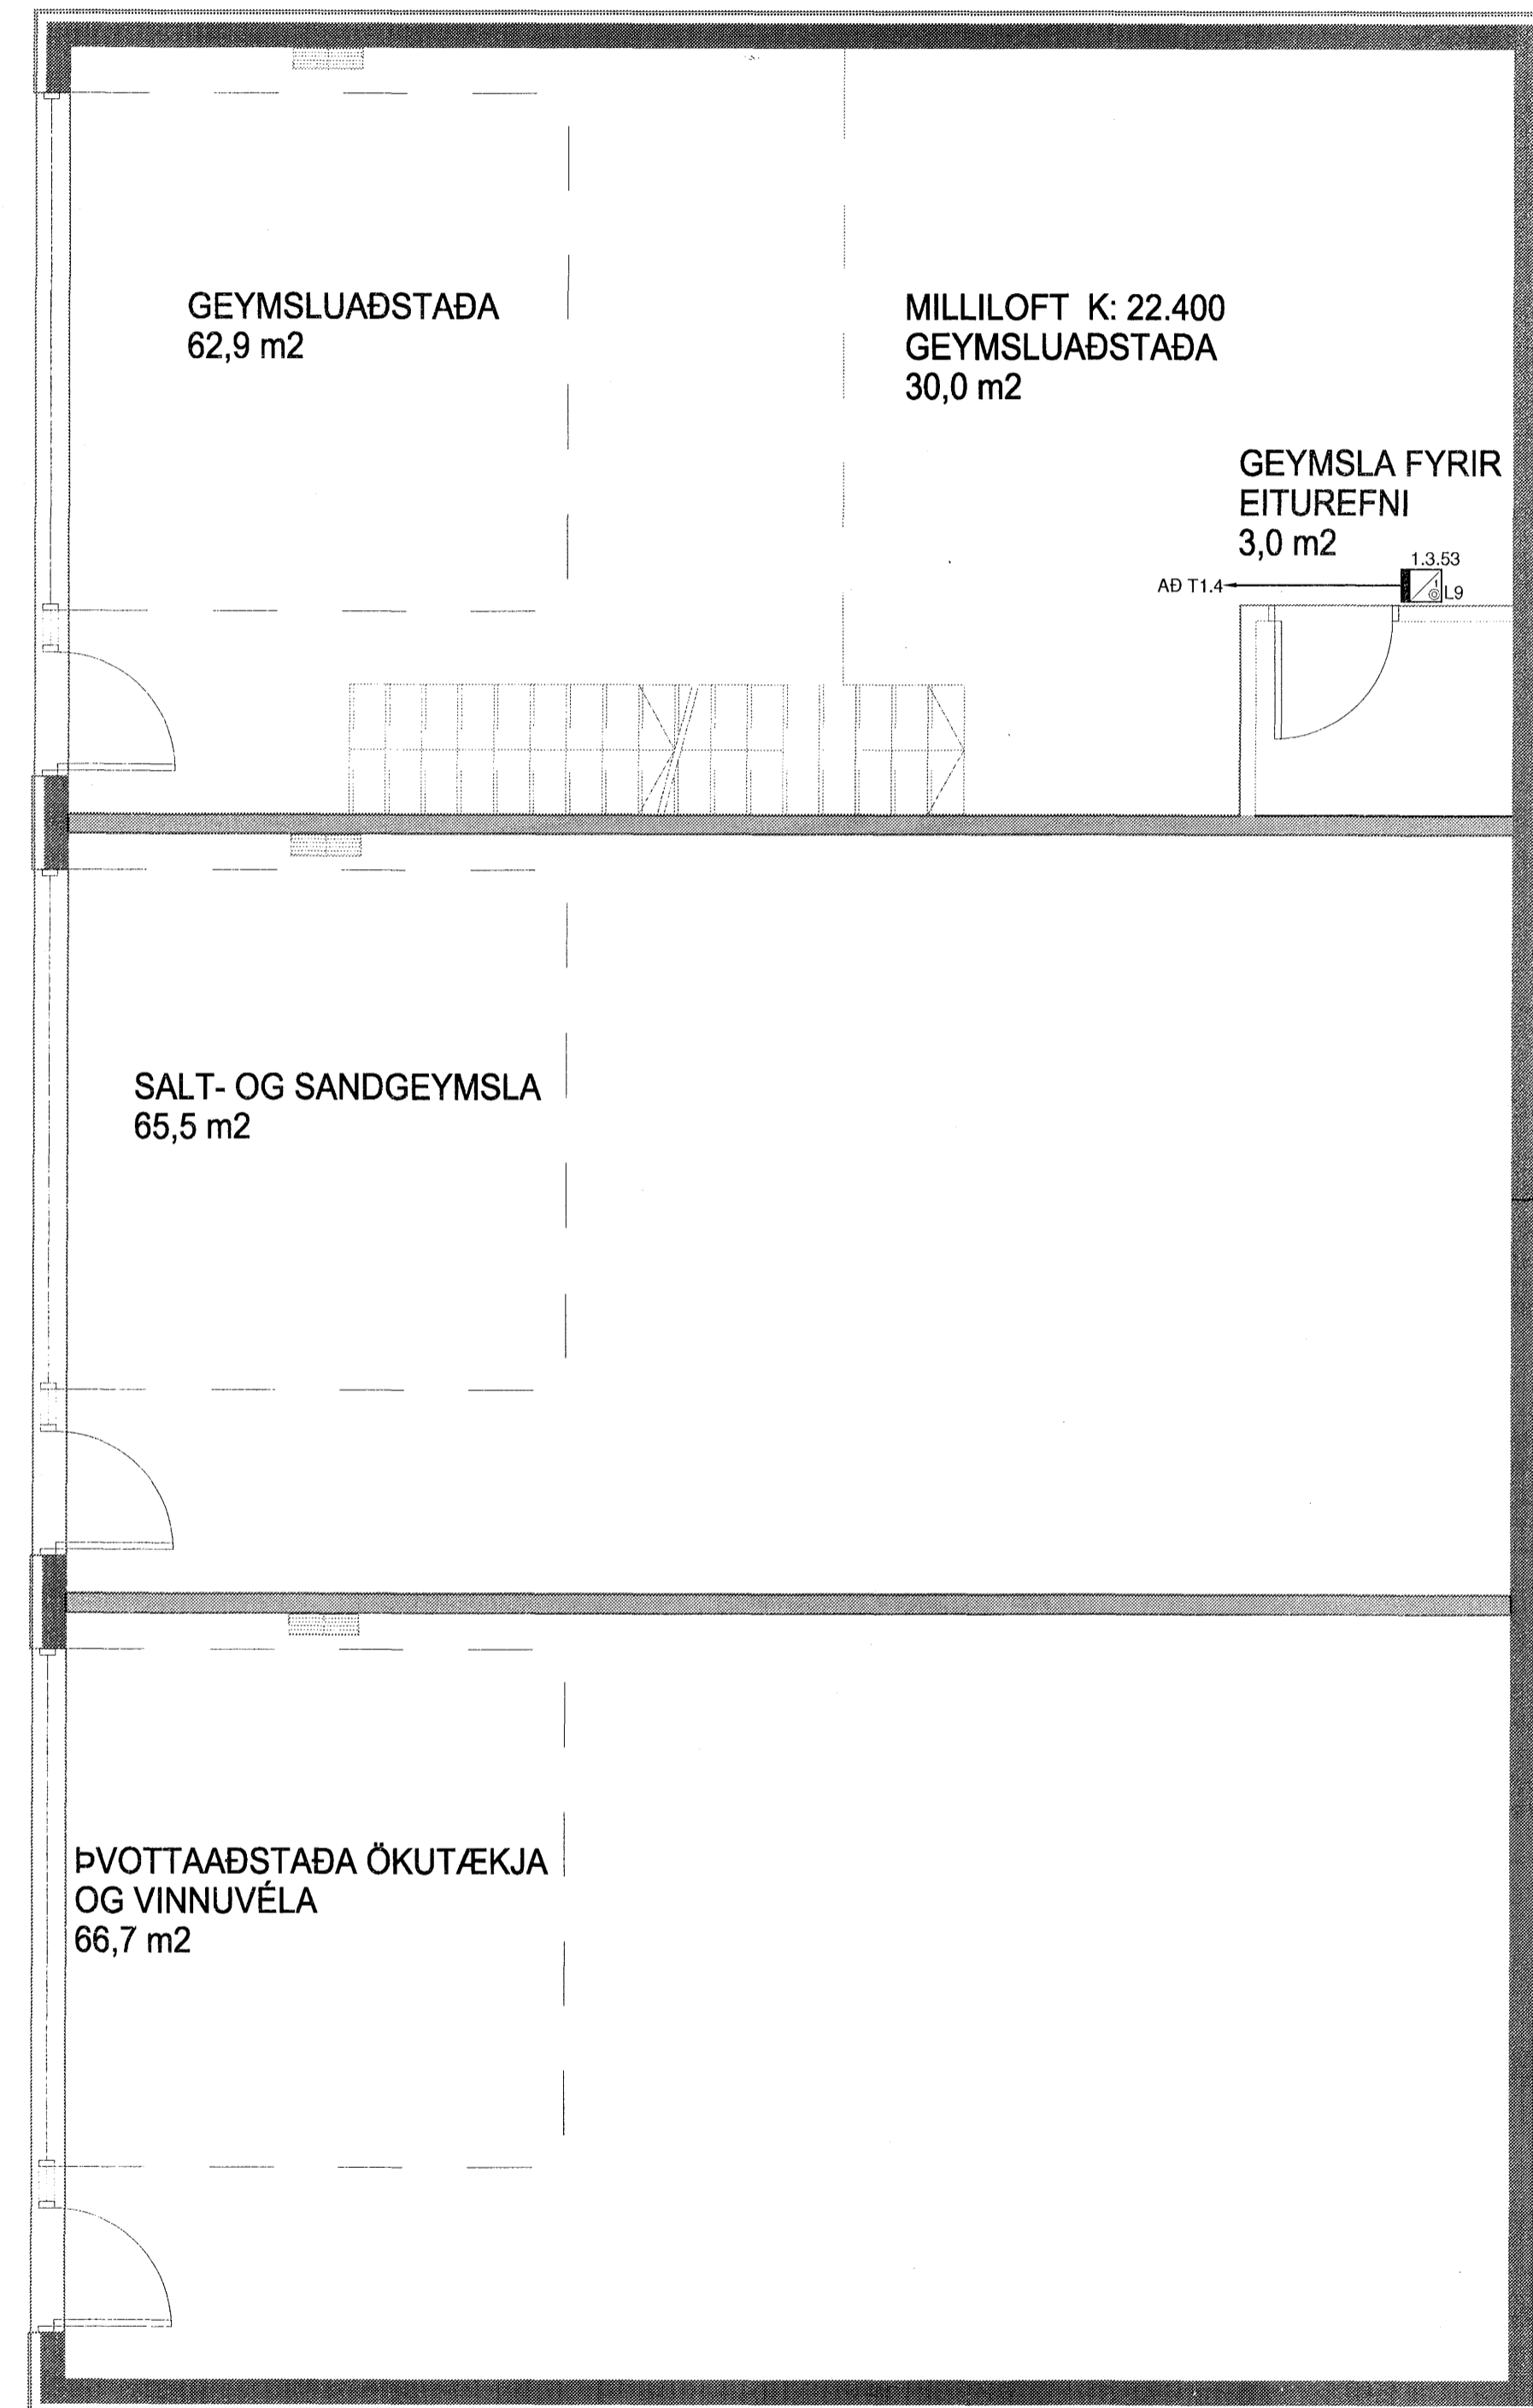


ÁRITUN SAMRÆMINGARHÖNNUNAR

TILVÍSANIR:

ALMENNAR SKÝRINGAR SJÁ BL. NR. R-A-01

A 11.01.2007 VEGNA FERSLU Á HIRÐUM JJ MÖG
BL. DAGS. Breyting REIKN. TEKN.

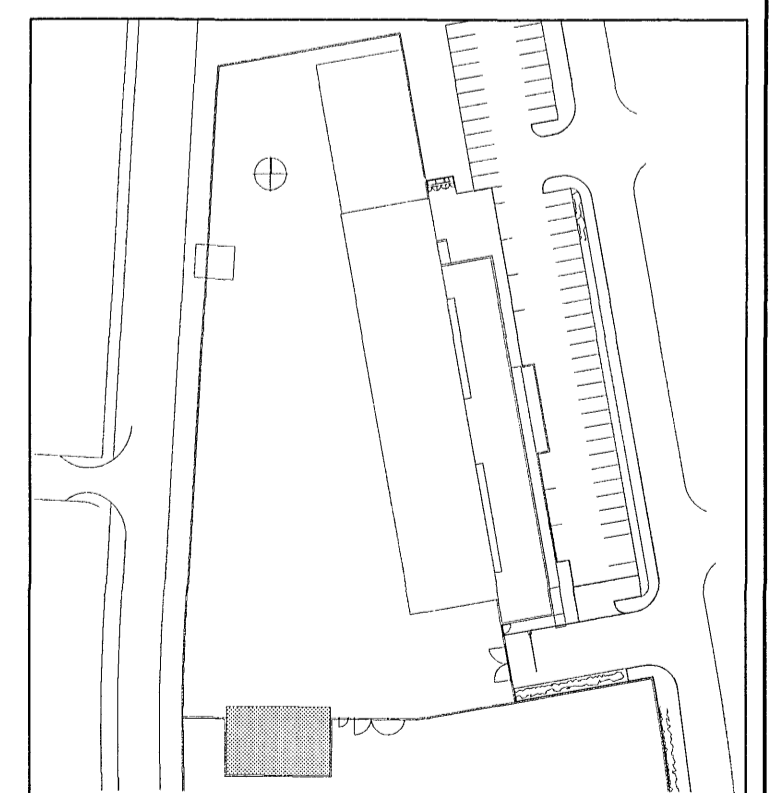

BATTERÍÐ

VERK: *0657*

MÖTTI: *22.3.08*

SAMÞ: *[Signature]*

SKÝFING: *[Signature]*

VSÓ RÁÐGJÖF

ÞORGARTUNI 23, 105 REYKJAVÍK, Sími 585-9000, Símbreyf 585-8010, Netfang vs@vs.is

FRAMKVÆMDASVIÐ HAFNARFJARÐAR

RAFKERFI	HANNAÐTEKNI	EVAAG MÖG
INSTABUS	YRIFARÐ	CA
GRUNNMYND 1. HÆÐ	SAMÞYKKT	Simon Umhögsson
ÚTIHÚSNÆÐI	KT	110856-2769
VERNR. 1:50 / A1	REYKJAVÍK	11.10.2007