



Samþykkt þann  
12. JUNÍ 2008  
Byggingarfulltrúinn í Hafnarfirði  
F.h. Hrönnur S. Gunnlaugsson

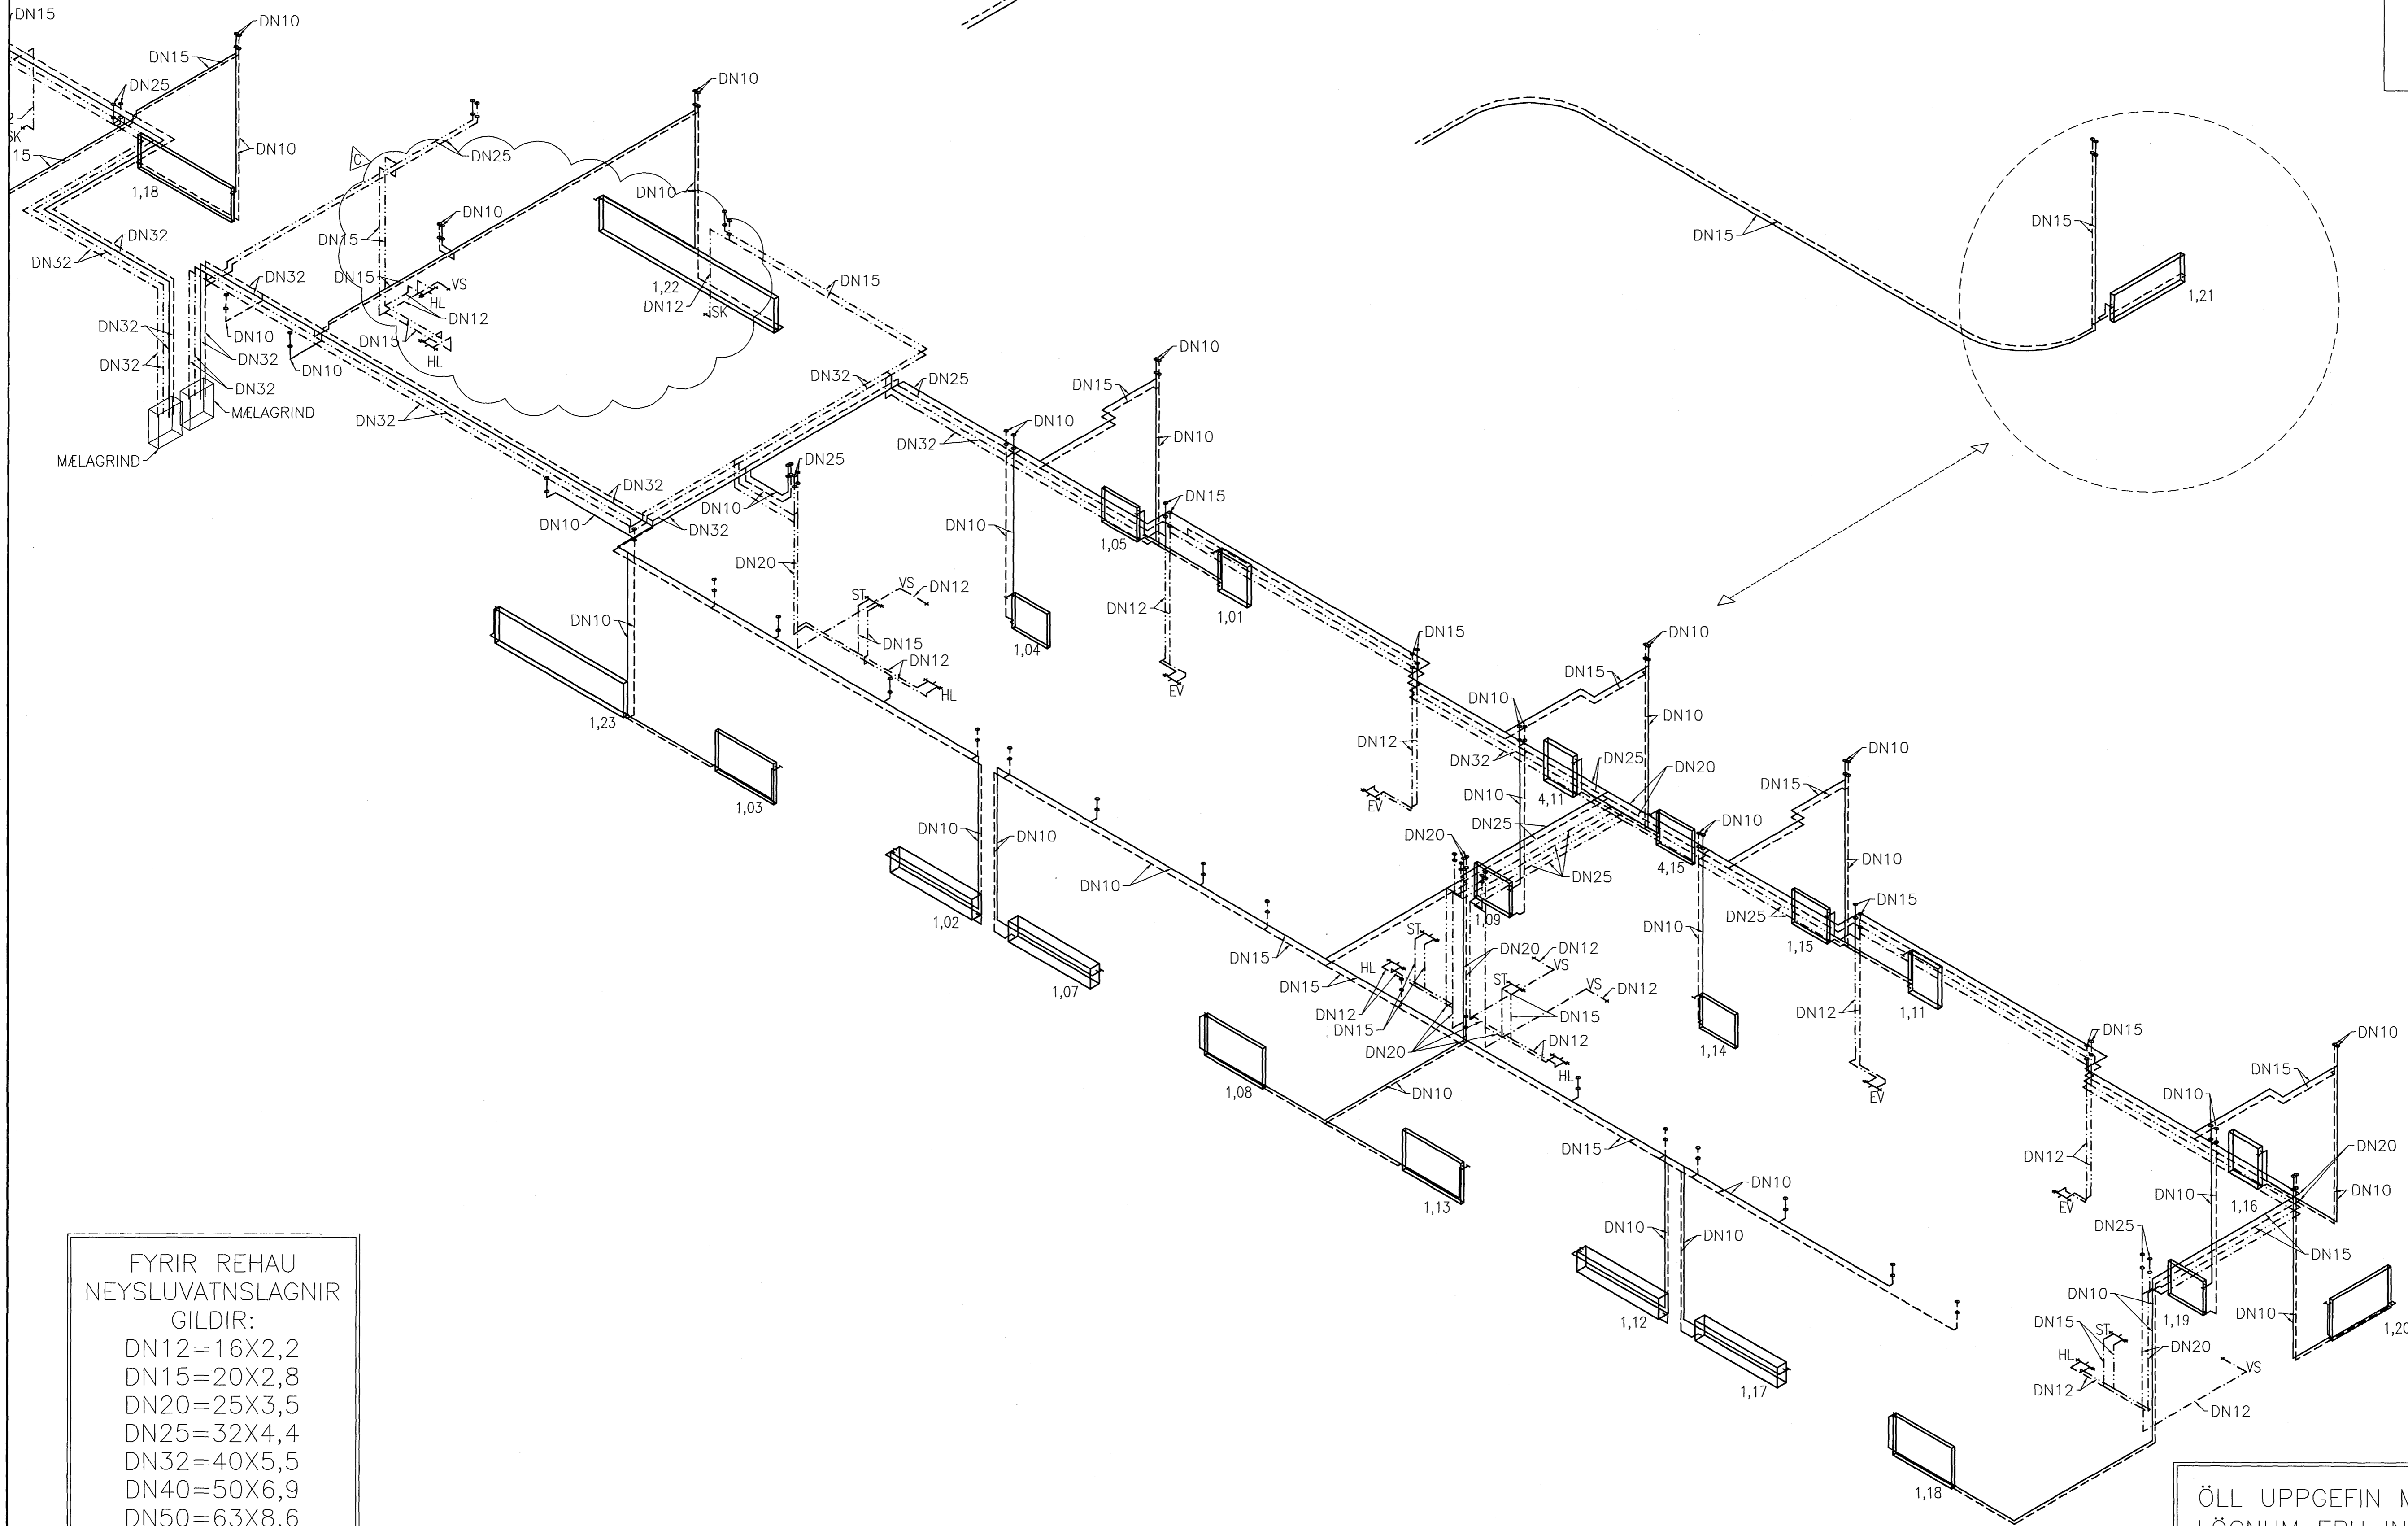

FYRIR REHAU  
NEYSLUVATNSLAGNIR  
GILDIR:  
DN12=16X2,2  
DN15=20X2,8  
DN20=25X3,5  
DN25=32X4,4  
DN32=40X5,5  
DN40=50X6,9  
DN50=63X8,6

ÖLL UPPGEFIN MÁL Á  
LÖGNUM ERU INNANMÁL

Tilvísanir:  
Sjá skýringar á teikningu P-00  
Sjá grunnlagir á teikningu P-10  
Sjá grunnmyndir lagna á teikningum P-11, P-13, P-15 og P-17  
Sjá kerfismyndir lagna á teikningum P-12, P-14, P-16 og P-18  
Sjá yfirlitsmynd hitalagna P-20  
Sjá yfirlitsmynd neysluvatnslagna P-21  
Sjá kerfismynd skólplagna P-22  
Sjá ofnatöflur og tengimynd á teikningu P-23

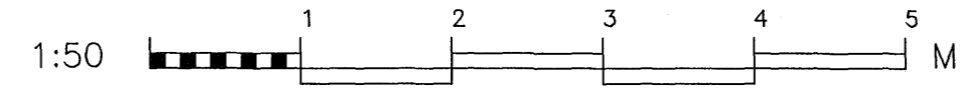

*[Signature]*  
RÚSTYRKA 2008

A	BR Á RÓRA STERD FYRIR STOFNLAGNIR	11.01.08	ÓH	MIÐ	1:50	VERKNI: V-06-001
B	SKOLKRANA BÆTT VID	06.03.08	ÓH	SKR	L-11 I GLDI	TEKNI: P-12C
C	BÆTT VID SALERNI OG FLEIRA	22.04.08	ÓH	SKR		
ETGAFI	DAGR.	NAFN	ÞAGS	03.10.2006		

BJARKAVELLIR 5- HÚS C, HAFNARFIRÐI

BYGGINGAFÉLAG NÁMSMANNA  
LAGNIR  
NEYSLUVATN OG HITI  
KERFISMYND 1 HÆÐ

VÍÐSJÁ  
VERKFRÆÐISTOFA FRV  
SKÓLAVÖRÐUSTÍG 3, 101 REYKJAVÍK  
SÍMI: 561 9040 OG 561 9043, FAX: 561 9044  
NETFANG: víðsjá@sk3.is  
www.sk3.is