C

B

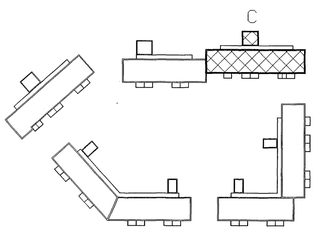

B	Skipulag geymslu hús C	23.04.08	JÞH
A	Færsla á rofum, breytt hæð á tengli og tengid. útilj.	10.01.07	JÞH
ÚTGÁFA		DAGS	NAFN

RTK
RAFTEIKNISTOFA
THOMAS KAABER

SKÓLAVÖRÐUSTÍG 3
S: 552 1266 FAX: 552 8266
E-MAIL: rtk@sk3.is
KT: 420198-2999

SAMÞ. Thomas Kaaber

BJARKAVELLIR 5B OG 5C
HAFNARFIRÐI

FULLNAÐARTEIKNING
GRUNNMYND 1. HÆÐAR
LAMPAPLAN

D. 28.09.06	BL.20	AF.26	MKV.1:50
H. JÞH	T. JÞH		Y. TK
VERKNR. 1176		TEIKN.NR.	L-02