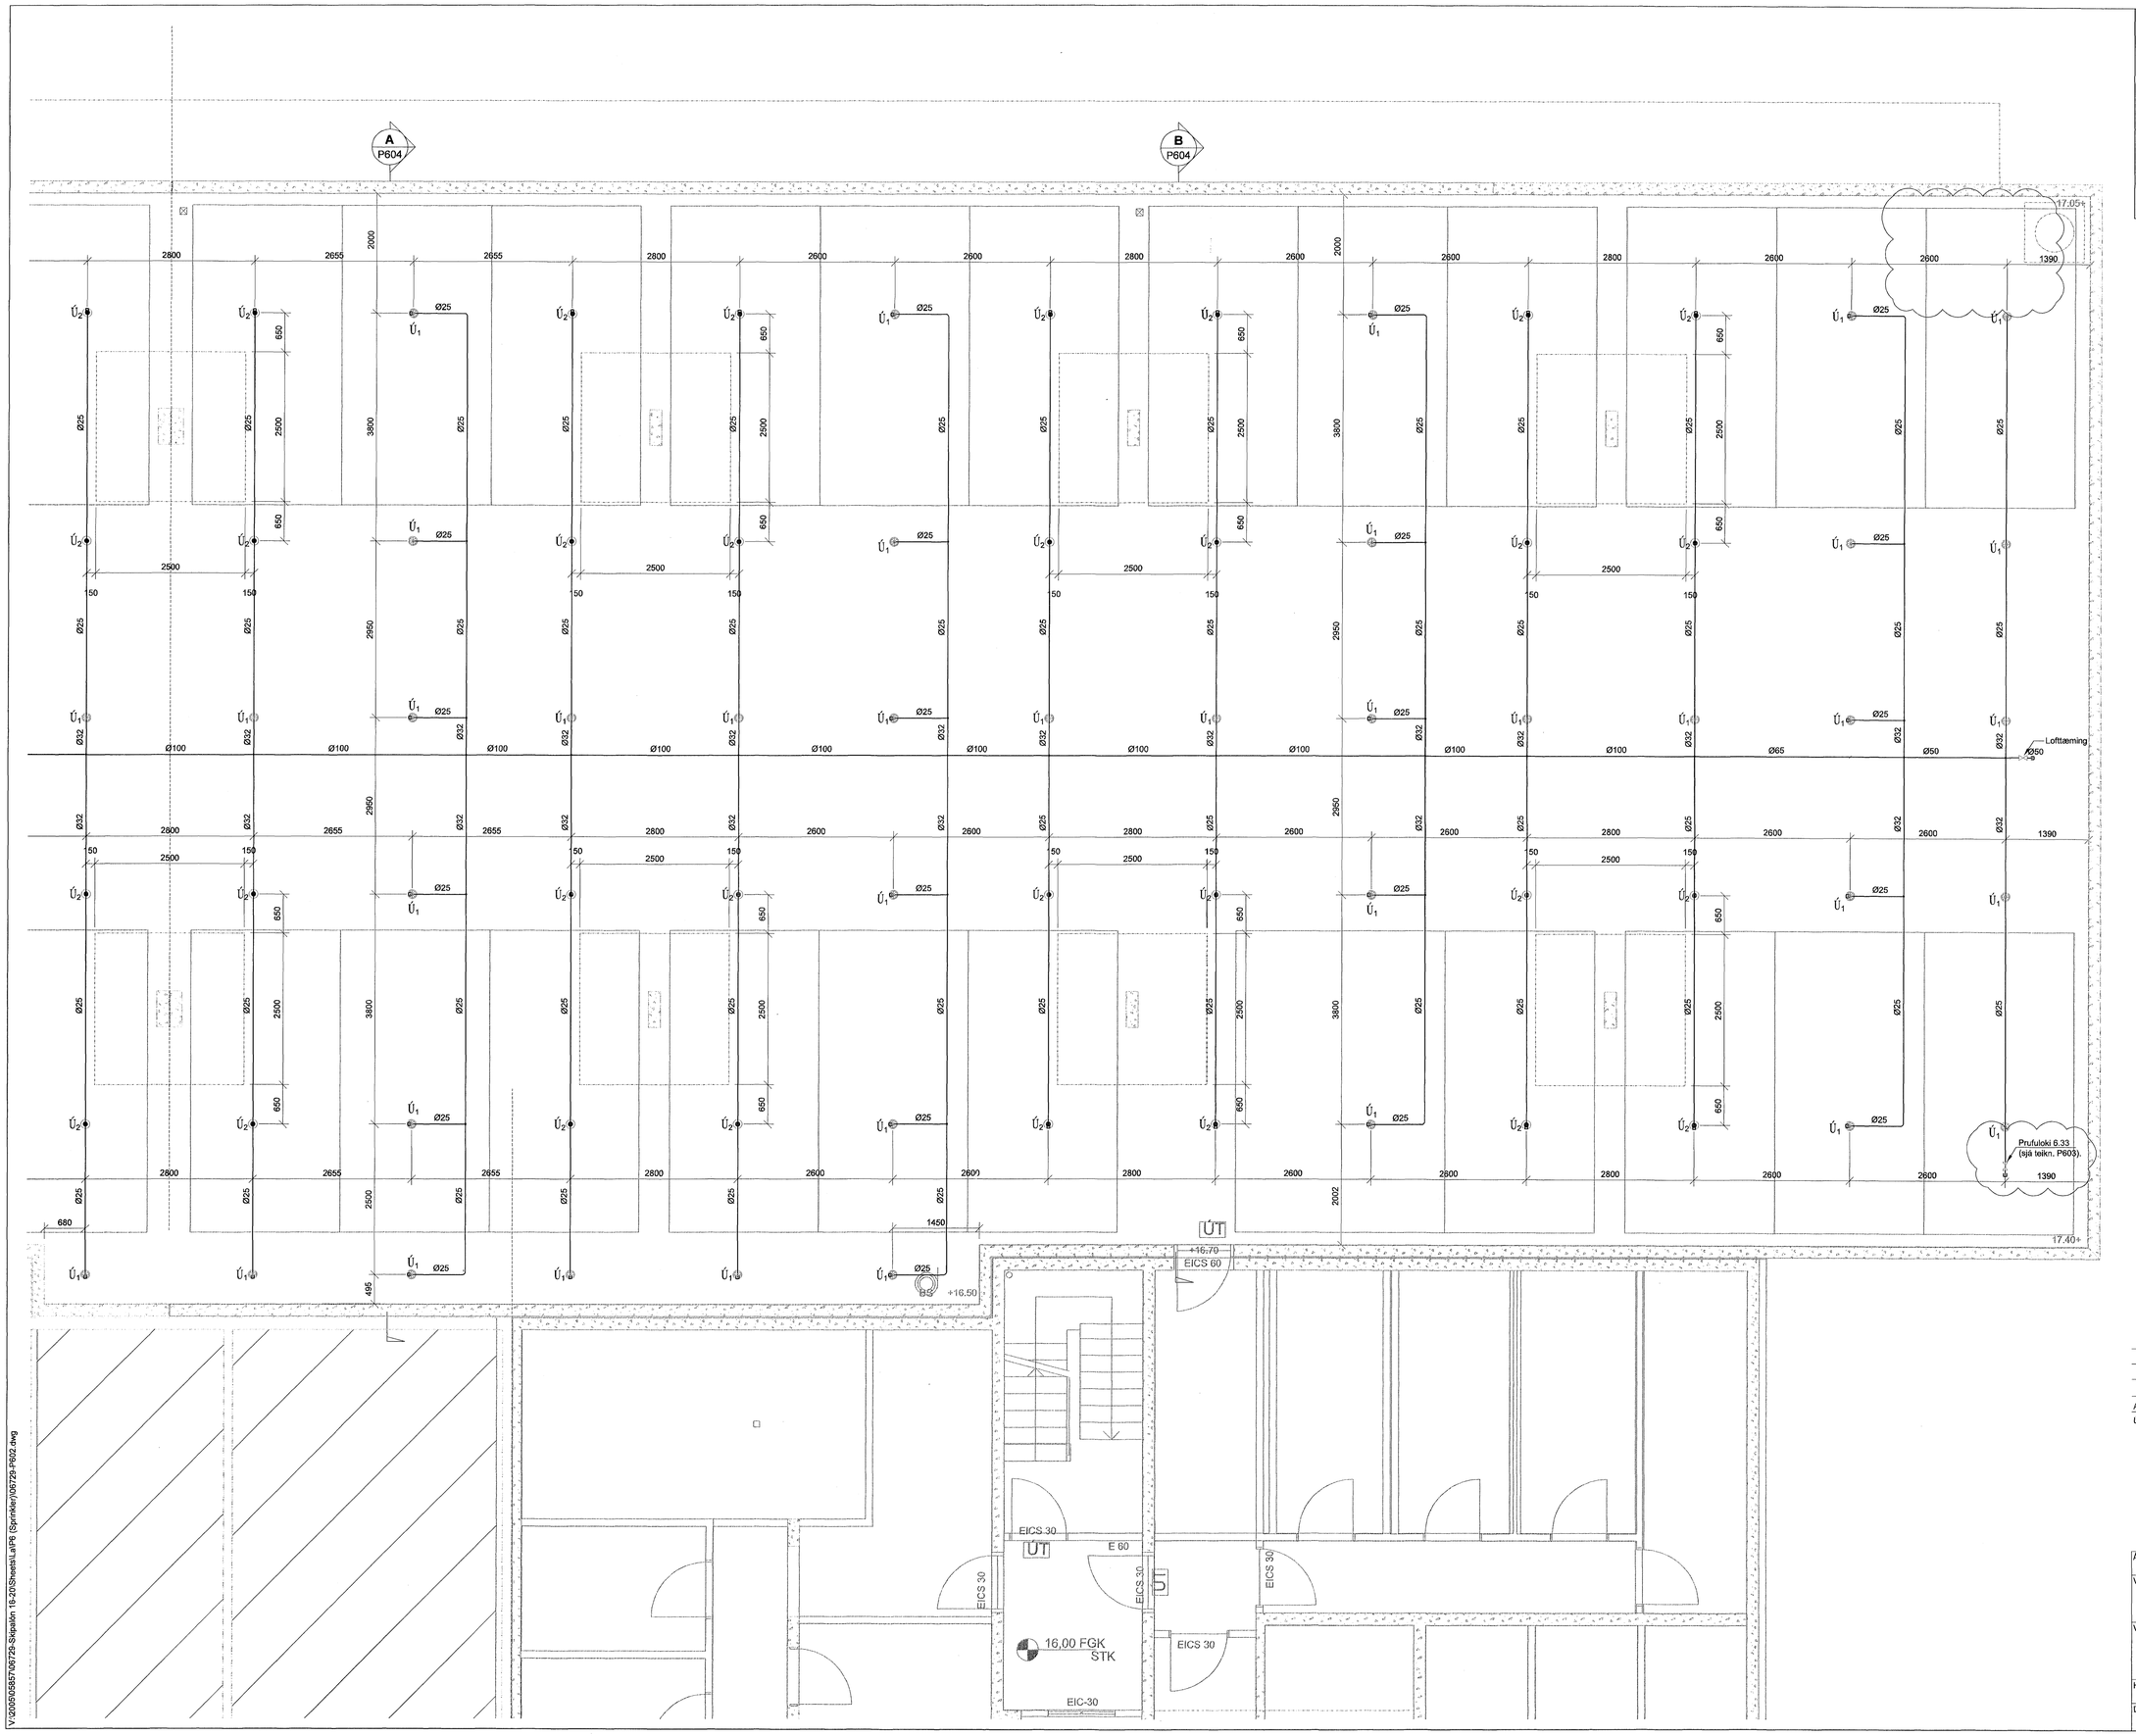

Samþykkt þann
12 JUNI 2008
Byggingarfulltrúinn í Hafnarfirði
F.h. Hrólfur S. Gunnlaugsson

ASK
ADAL- OG SAMRÆMINGARHÖNNUÐUR
SIGURLAUG SIGURÐSDÓTTIR, KT.060787-8319
10. júní 2008

SKIPALÓN 16-20

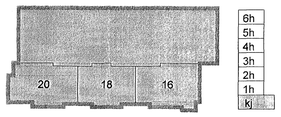

Útg.	Dags.	Skýring	Hannað/Yfirfarið
A	09.06.08	Prufuþk. færður	BS/SÁS

VSB
VERKFRÆÐISTOFA

BÆJARHRAUN 20 · 220 HAFNARFJÖRÐUR · KENNIT. 710796-2899
vsb@vsb.is · Sími 585 8600 · Fax 585 8610 · www.vsb.is

Áritun sérhönnuðar
Sveinn Áki Sverrisson Kt: 230855-5609

Verkheiti
SKIPALÓN 16-20
HAFNARFIRÐI

Verkhluti
Lagnir
Vatnsúðalagnir
Grunnmynd bílakjallara

Hannað	Teiknað	Yfirfarið	Kvarði	Síða
BS	BS	SÁS	/ A1	-

Dags.	Verkefni	Teikning	Útgáfa
07.06.2007	06729	P602	A

V:\2005\05857\06729-Skipalón 16-20\Sheets\La\P6 (Sprinkler)\06729-P602.dwg