


SNIDMYND C-C 1:100

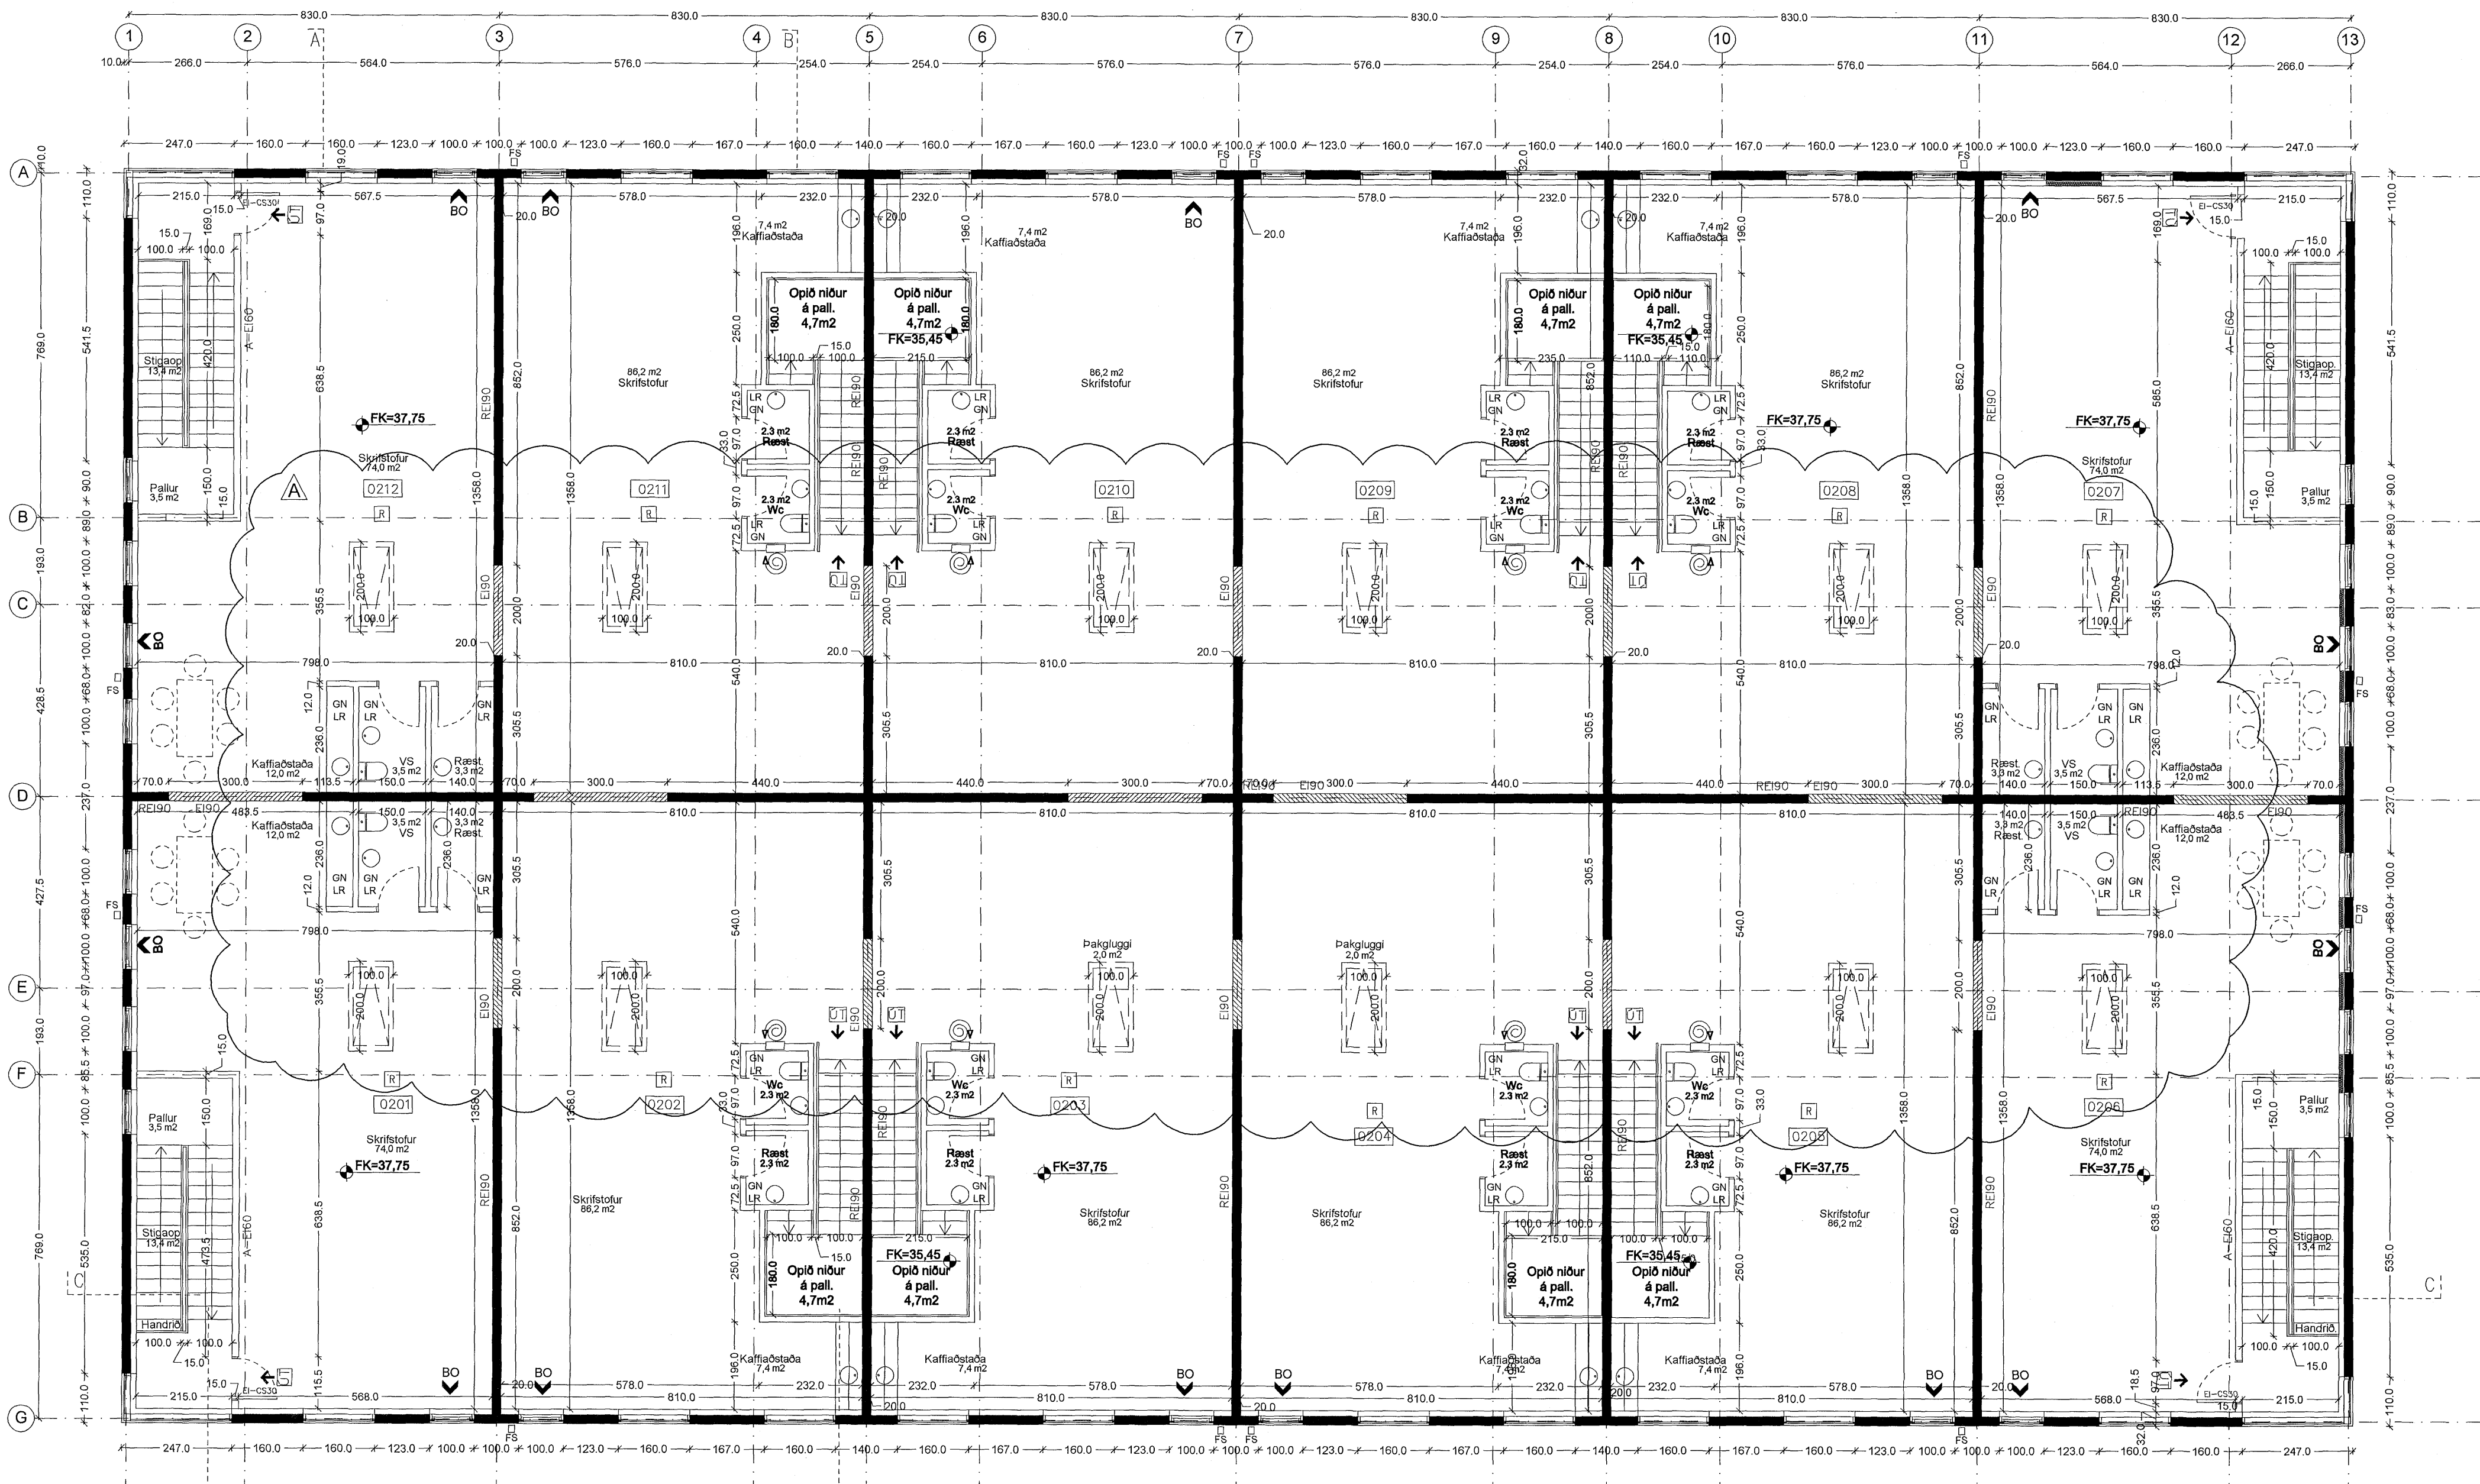

GRUNNMYND 2 HÆÐAR 1:100

C:  
B:  
A: Þakgluggar. Þakteikning samræmd byggingarlýsingu. Hæðarkóti á þaki lagfærður. Vegggtö lækkuð.  
Breytingar Dags: 22.04.08

VERKKAUPI: M 16 ehf. KT: 550507-1290  
ÁLFHELLA 13,  
221 HAFNARFIRÐI.

GRUNNMYND 2 HÆÐAR  
SNID C-C  
VERK: ALFH 0754  
KVARDI: 1:100 TEIKNAD: P-MM  
DAGS: 22.04.2008 SKRÁ:

**ÚTI INNI**  
**ARKITEKTAR**  
ÞINGHOLTSTRÆTI 27 101 REYKJAVÍK  
SíMAR 5627860 & 6627860 FAX 5627861  
NETFANG u@ul.is  
VEFFANG http://www.ul.is  
BALDUR Ó. SVAVARSSON ARKITEKTAR F.A.I.  
120357-5149  
JÓN ÞÓR ÞORVALDSSON ARKITEKTAR F.A.I.  
021256-7579  
TEIKNINGARNR: **A-0102** BREYTING: