



Samþykkt þann  
 09 JUNI 2008  
 Byggingarfulltrúinn í Hafnarfirði  
 F.h. Hrólfur S. Gunnlaugsson

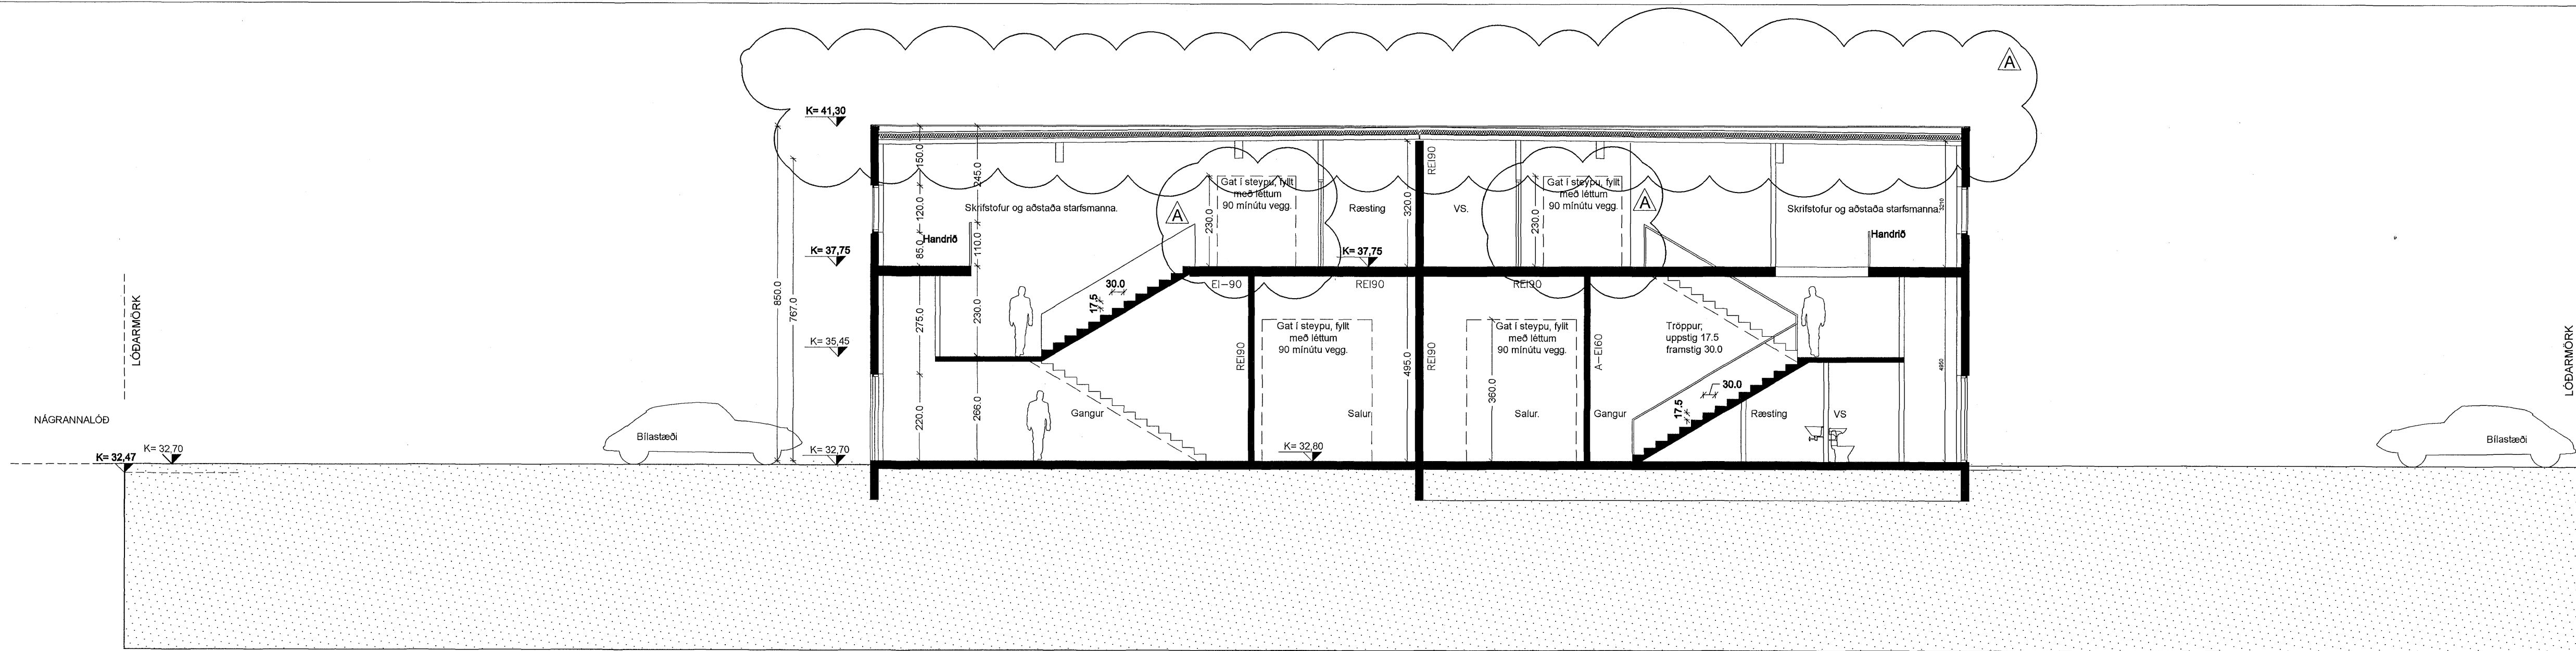

SNID B-B 1:100

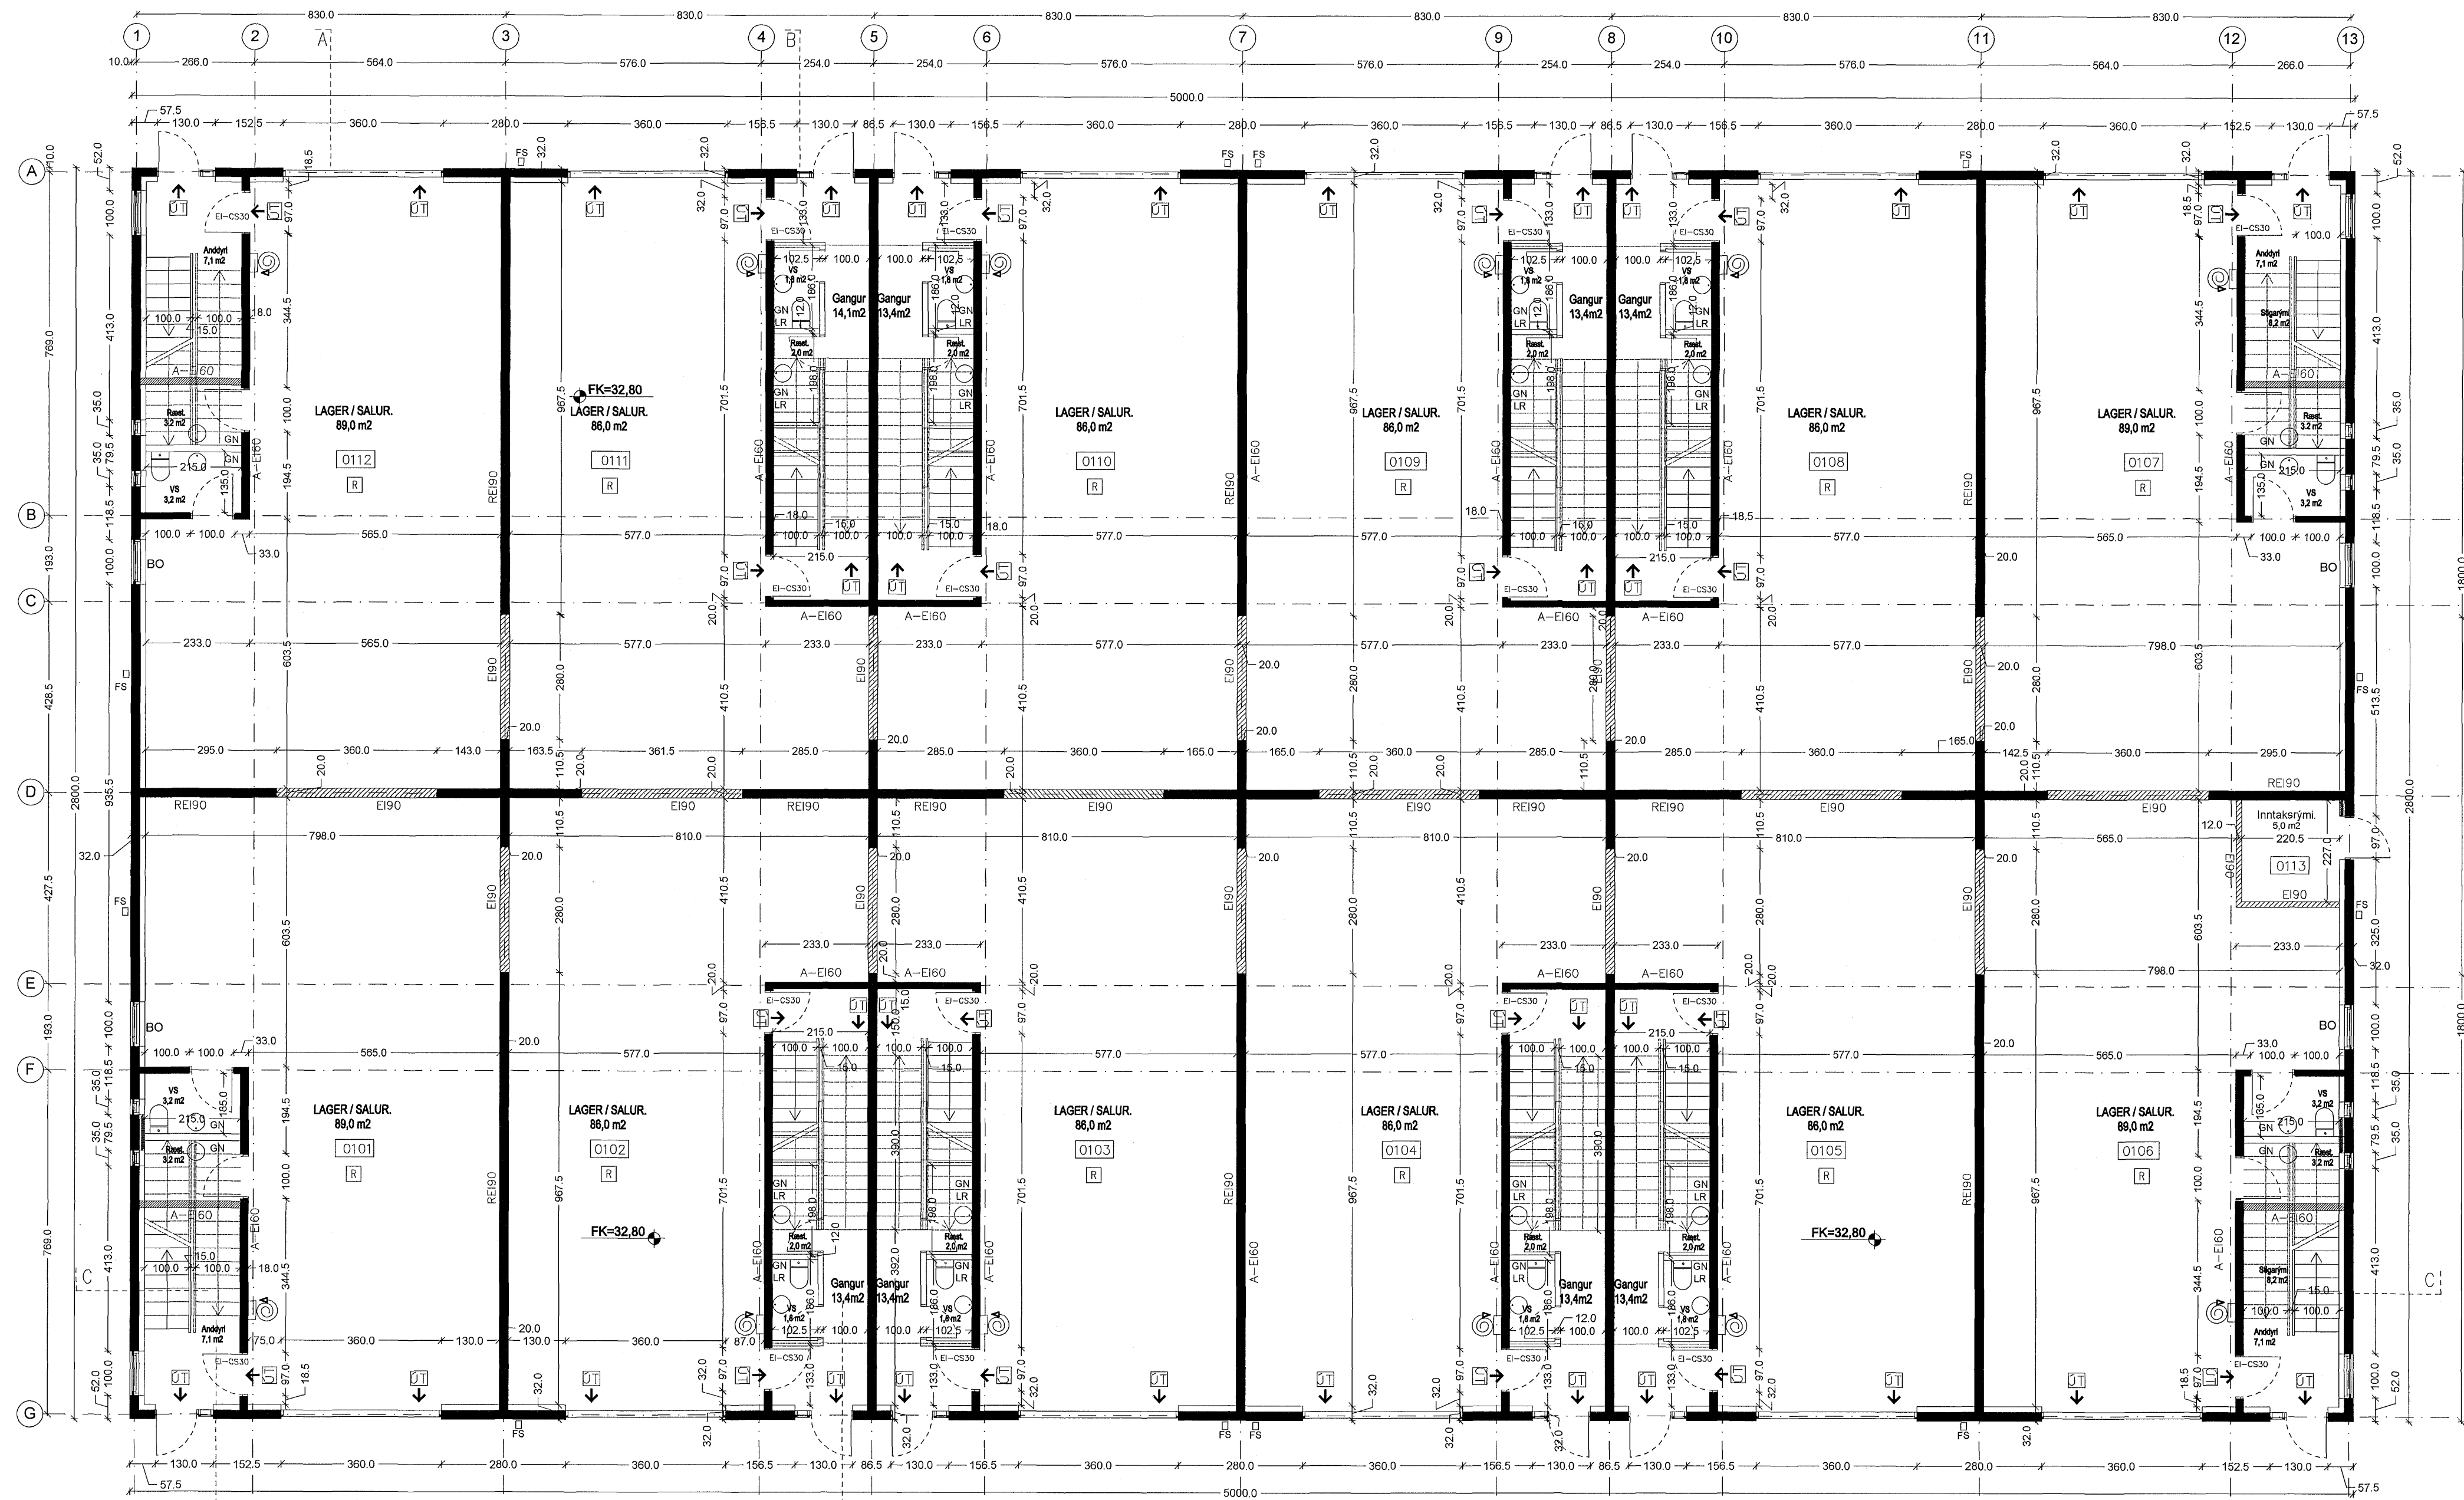

GRUNNMYND 1 HÆÐAR 1:100

C:  
 B:  
 A: Þakgluggar, Þakteikning samræmd byggingarlýsingu. Hæðarkóti á þaki lagfærður. Veggöt lækkuð  
 Breytingar Dags: 22.04.08

VERKKAUPI : M 16 ehf. Kt.: 550507-1290

ÁLFHELLA 13,  
 221 HAFNARFIRÐI.

GRUNNMYND 1 HÆÐAR  
 SNEIDING B-B

VERK: ALFH 0754  
 KVARDI: 1:100 TEIKNAD: DMM  
 DAGS: 22.04.2008 SKRÁ: 0754.DWG

**ÚTI INNI**

**ARKITEKTAR**

HINGHOLTSSSTRÆTI 27 101 REYKJAVÍK  
 Símar 6627660 & 6627660 FAX 6627661  
 NETFANG: uti@ui.is  
 VEFANG: http://www.uti.is

BALDUR Ó. SVAVARSSON ARKITEKTAR FAJ  
 120367-6149

JÓN ÞÓR ÞORVALDSSON ARKITEKTAR FAJ  
 021266-7579

TEIKNINGANR: **A-0101** BREYTING: