


Samþykkt þann
 09 JUNI 2008
 Byggingarfulltrúinn í Hafnarfirði
 F.Þ. Hröfður S. Gunnlaugsson



Skýringar

20x2,0 PEX gólfhitalagnir


Sjá einnig P000

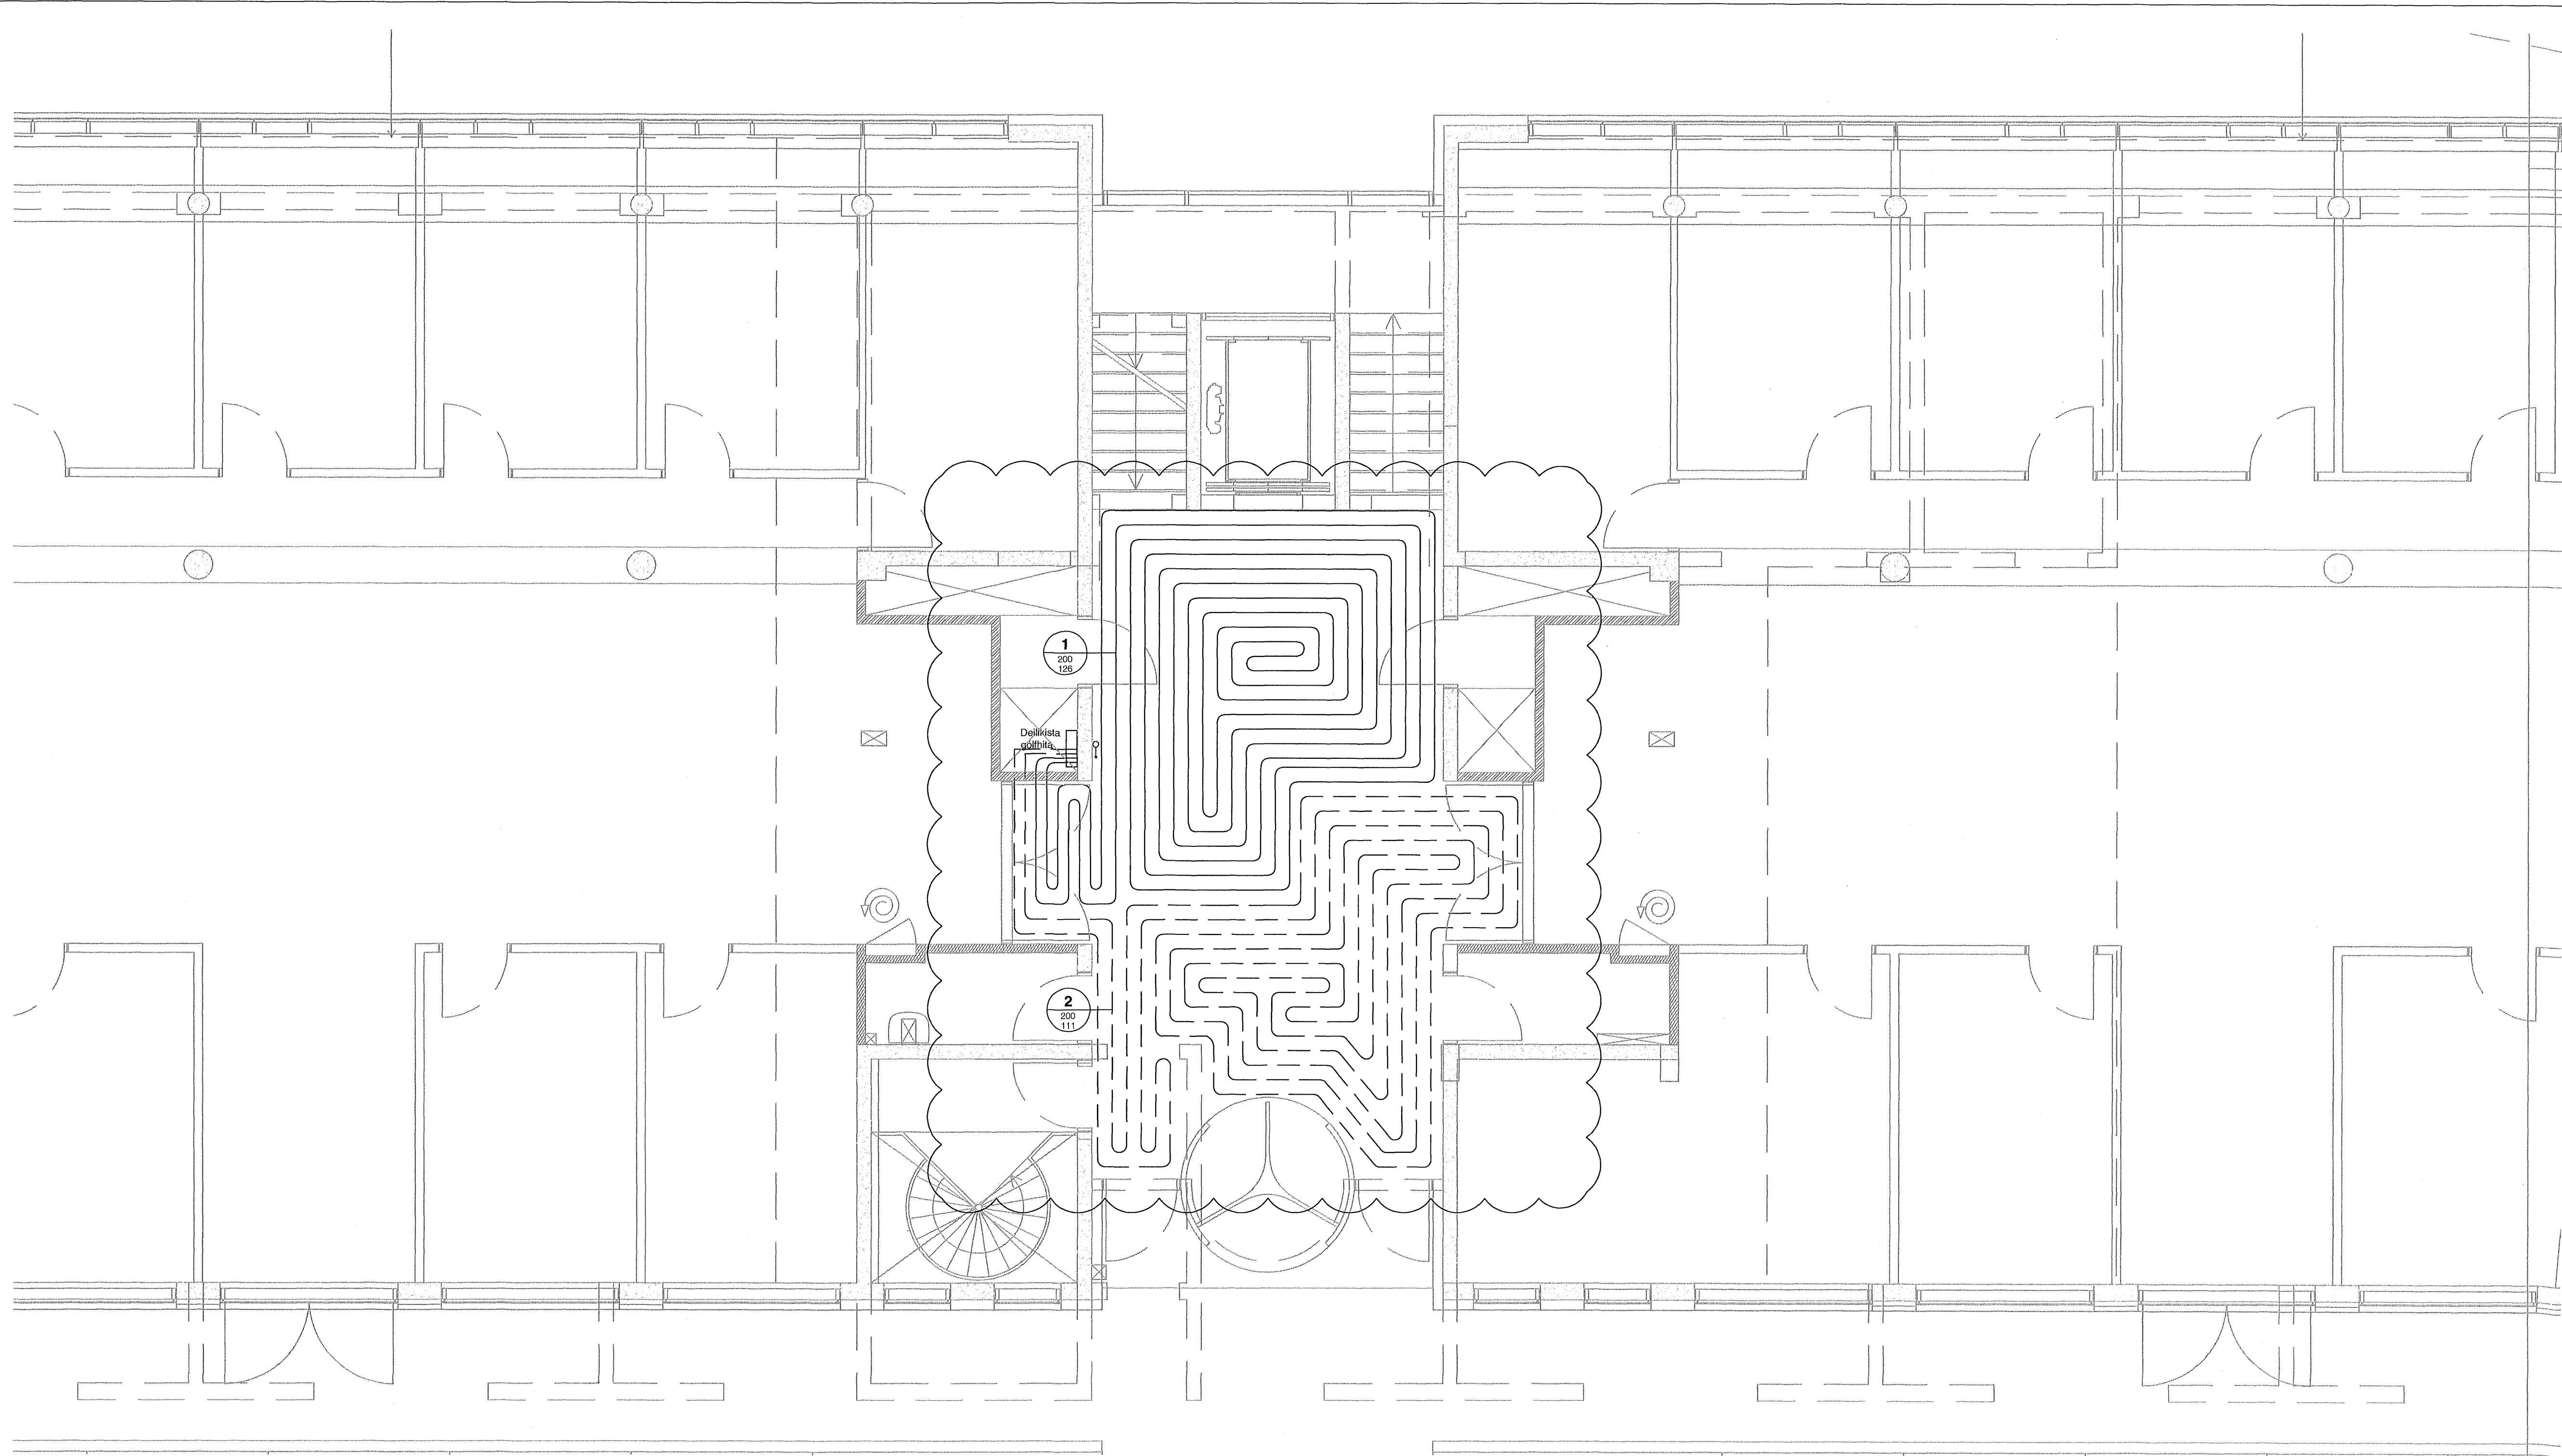

DALSHRAUN 3

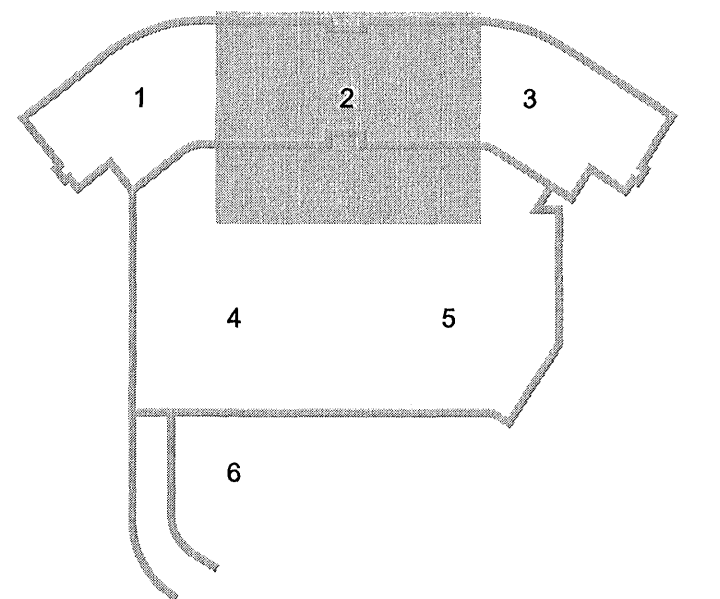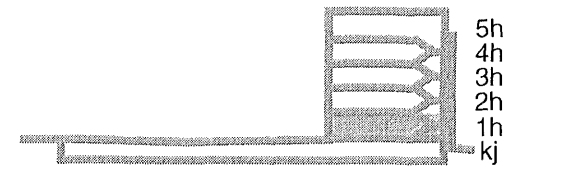

Snið í gólfhitalagnir í milliþötu 1:10

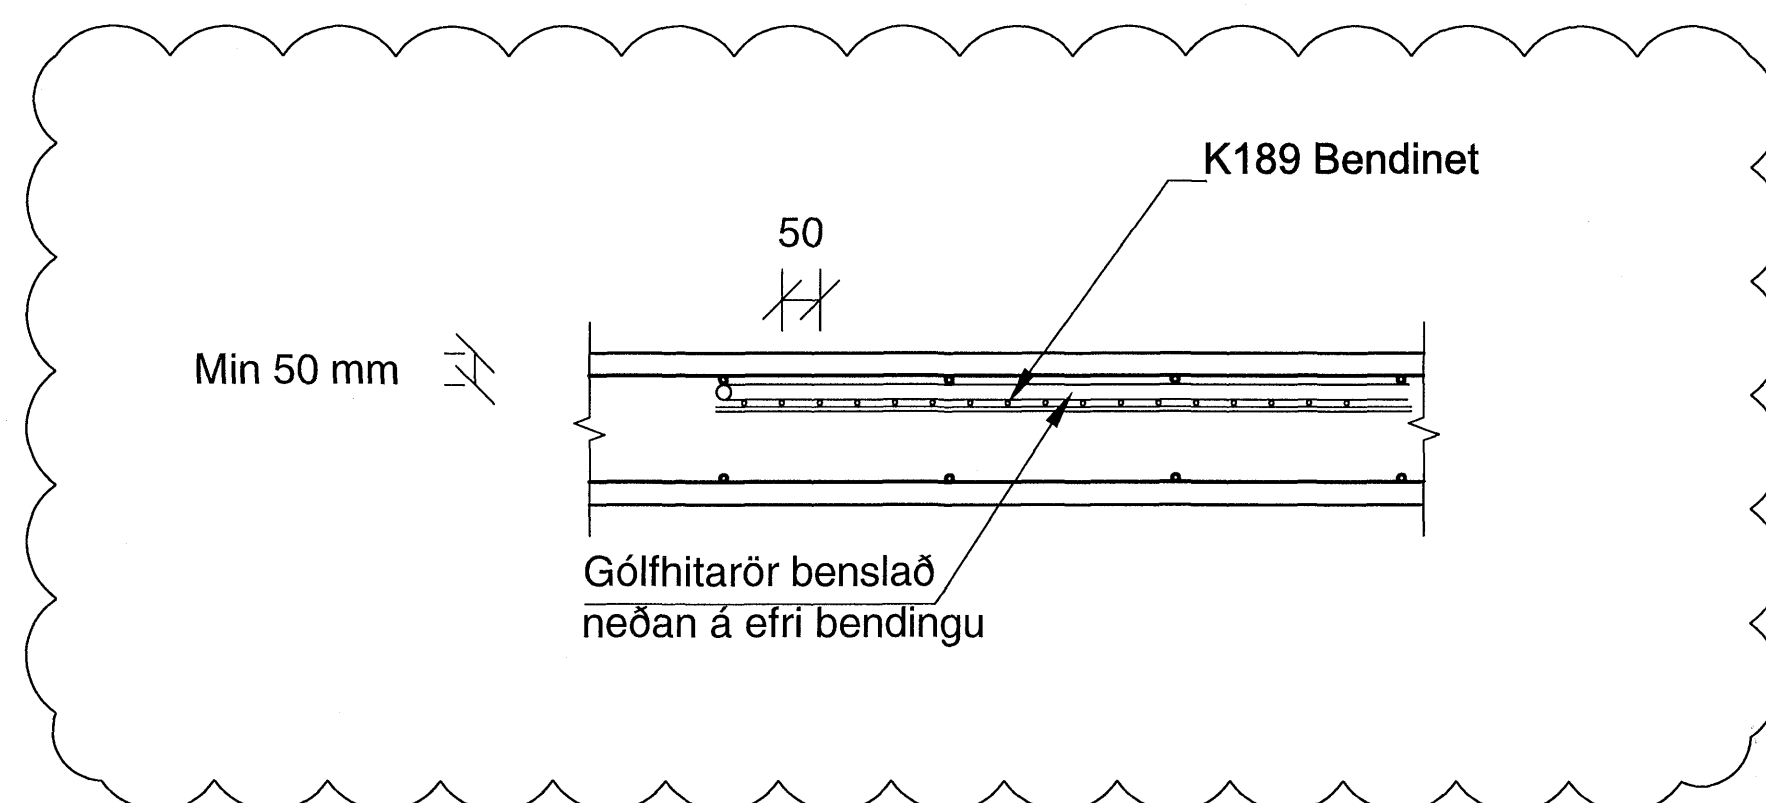

A 07.05.08 Gólfhitalagnum og sniði breytt RJK/SÁS
 Utg. Dags. Skýring Hannað/Yfirfarð

VSB

VERKFRÆÐISTOFA

BÆJARHRAUN 20 • 220 HAFNARFJÖRDUR • KENNIT. 710796-2899
 vsb@vsb.is • Sími 585 8600 • Fax 585 8610 • www.vsb.is

Áritun sérhönnuðar Sveinn Aki Sverrisson
 KÍ: 230855 5609 • aki@vsb.is

Verkhliut
DALSHRAUN 3
HAFNARFIRÐI

Lagnir
 Gólfhiti 1.hæð
 Grunnmynd 2

Hannað	Teknað	Yfirtarð	Kvarði	Síða
RJK	RJK	SÁS	1:50	/ A1
Dags.	Verkefni	Tekning	Útgáfa	
14.02.2008	07244	P4 012	A	