


C	HMH	HMH	29.05.2008
Hluta sveigangshandriðs breytt or lattu í slépt.			
B	RH	HMH	12.01.08
-Stöppe á handrið uppfarir skv. 4011			
-Másetningar lagfarbar, ýmsar lagfaringar á innréttingum.			
A	RH	HMH	25.04.07
Hlutum snúð í íbúðum 04-05 og 04-06			
ÚTGÁFA	TEKNAÐ	SAMBÝKKT	Í DAGS
BREYTINGAR			

ASK Arkitektar  
 Geisgötu 9  
 101 Reykjavík  
 Sími 515 0300  
 Fax 515 0319  
 www.ask.is

Áritun aðalhönnuðar:  
  
 Helgi Már Halldórsson arkitekt F.A., kt. 301258-7049

<b>BREKKUÁS 1-3</b>		
<b>HAFNARFIRÐI</b>		
VERKTEIKNING	HRV.1 A1	1:50
GRUNNMÝND 4.HÆÐAR	TEKNAÐ	HTH/HT
BREKKUÁS 3	DAGS	15.03.07
VERK.NR.	NUMER TEKNAÐAR	ÚTGÁFA
0668	20-08	C

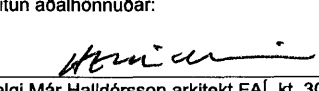