Mótt: 12/6 2008

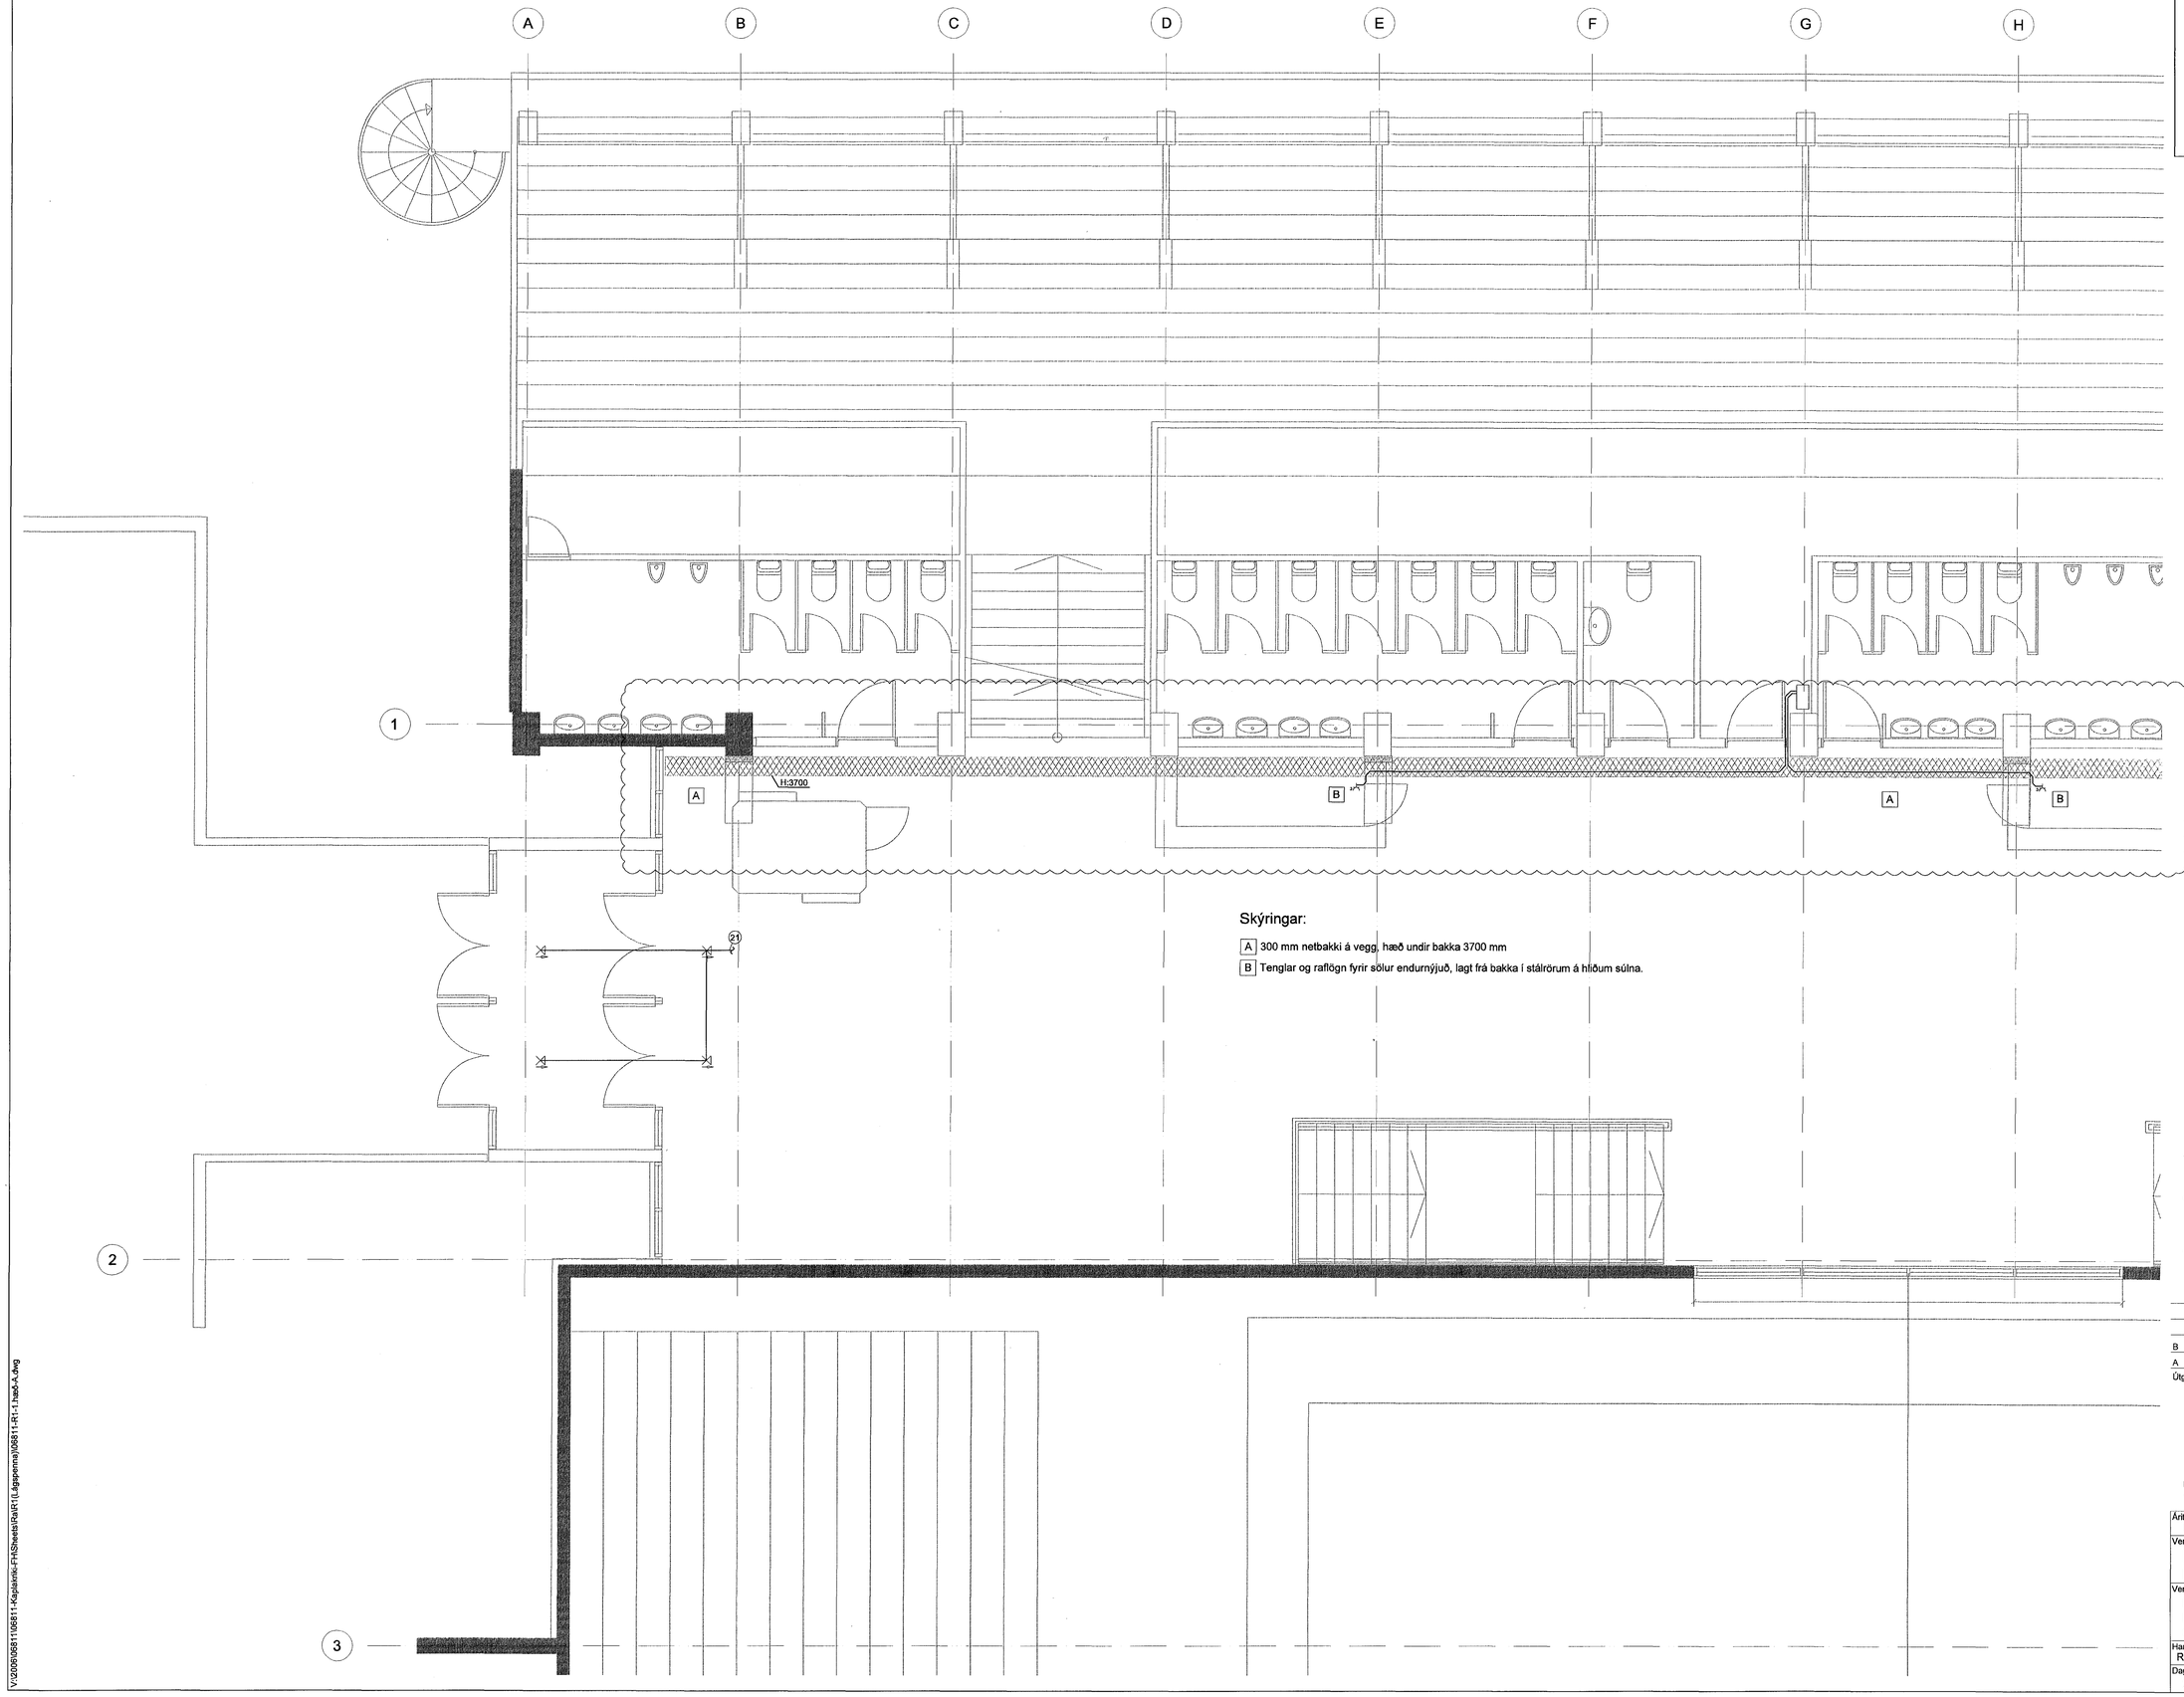

Skýringar:

A 300 mm netbakki á vegg, hæð undir bakka 3700 mm

B Tenglar og raflögn fyrir sólur endurnýjuð, lagt frá bakka í stálrörum á hliðum súlna.

Kt. 110457-2789

KAPLAKRIKI

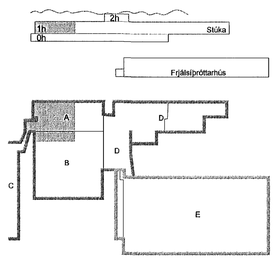

Útg.	Dags.	Skýring	Hannað/Yfirfarið
B	11.06.08	Bætt við stigum	SF/BSG
A	27.11.07	Verkteikning	RVK/HJ

VSB

VERKFRÆÐISTOFA

BÆJARHRAUN 20 · 220 HAFNARFJÖRÐUR · KENNIT. 710796-2899
vsb@vsb.is · Sími 585 8600 · Fax 585 8610 · www.vsb.is

Áritun sérhönnuðar
Ragnar Viktor Karlsson Kt: 220470 5129

Verkheiti
KAPLAKRIKI
HAFNARFIRÐI

Verkhluti
Rafkerfi
Lágspenna 1.hæð
Grunnmynd

Hannað	Teiknað	Yfirfarið	Kvarði		Slóða
RVK/HJ	RVK/HJ	BSG	1:50	/ A1	-
Dags.		Verkefni	Teikning		Útgáfa
30.04.2007		06811	A R111		B

V:\2006\06811\06811-Kaplakriki-FHSheets\Raf\R1\Lágspenna\06811-R1-1.hæð-A.dwg