


GRUNNMÝND 2. HÆÐ 1:50

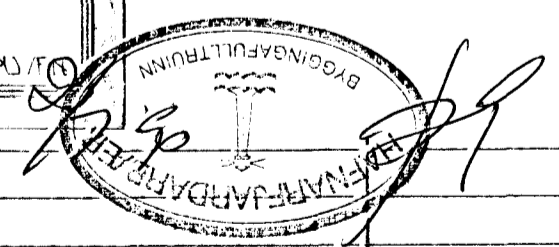

DI	11.06.90	LÖGNUM BR. SKV. LÖGN. HÍJULM.	
BR.NR.	DAGS	EDLI BREVTINGAR	SIGN.
SNEJURGATA 100 OG 102 HAFNARFIREN			DAGS. MARS 90
HITA - VATNS OG FRÆNNISLISLAGNIR			FRANNAÐ
GRUNNMÝND 2. HÆÐ.			TEKNAÐ
MELIKV. 1:50			VERK NR. 8932
SIGURÐUR ÞORLEIFSSON TEKNIFRÆÐINGUR F.Í.F.Í.			BLADNR.
STRANDGÖTU 11 HAFNARFIRÐI SÍMI 54751			2-04