


RÚMMYND. 1:50

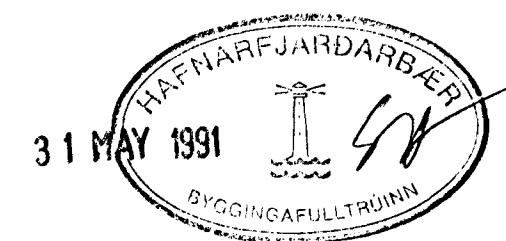

1.	ZD 05.91	LEGU LAGNA BREYTT	4.2.
BR. NR.	DAGS	EÐLI BREVTINGAR	SIGN.
SÚÐURGATA 104 HAFNARFIRÐI			DAGS. JÚLÍ 90
HITALAGNIR Z.H.F.Þ. RÚMMYND			HANNAÐ 4.2.
			TEIKNAD 4.2.
			VERK NR. 8950
MÆLIKV. SIGURÐUR ÞORLEIFSSON TEKNIFRÆÐINGUR F.T.F.Í.			BLAD NR. 2-06 B
STRANDGÖTU 11 HAFNARFIRÐI SÍMI 54751/54255			