


RÚMMYND HITALAGNA 1:50

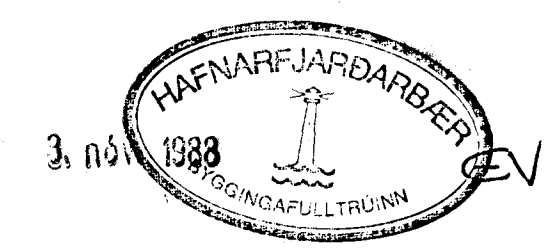

Z	25.10.88	LOGNUM Breytt.	
I	25.05.88	ÞÚÐ A JARÐHÉÐ	
DR. NR.	DAGS	EDLI BREVINGAR	SIGN
		ÞÓFUSSARIS IS HAFNARFJÆRIS.	DAGS FEBR. '88
		RÚMMYND HITALAGNA	FRANNAÐ 2%
		MENKY. 1:50	VEIR NR 8753
		SIGURÐUR ÞORLEIFSSON TEKNIFRÆÐINGUR P.T.T.M.	BLAÐ NR 2-06 AB
		SKRANÐGÖFU 11 HAFNARFJÆRI SÍMI 54751	