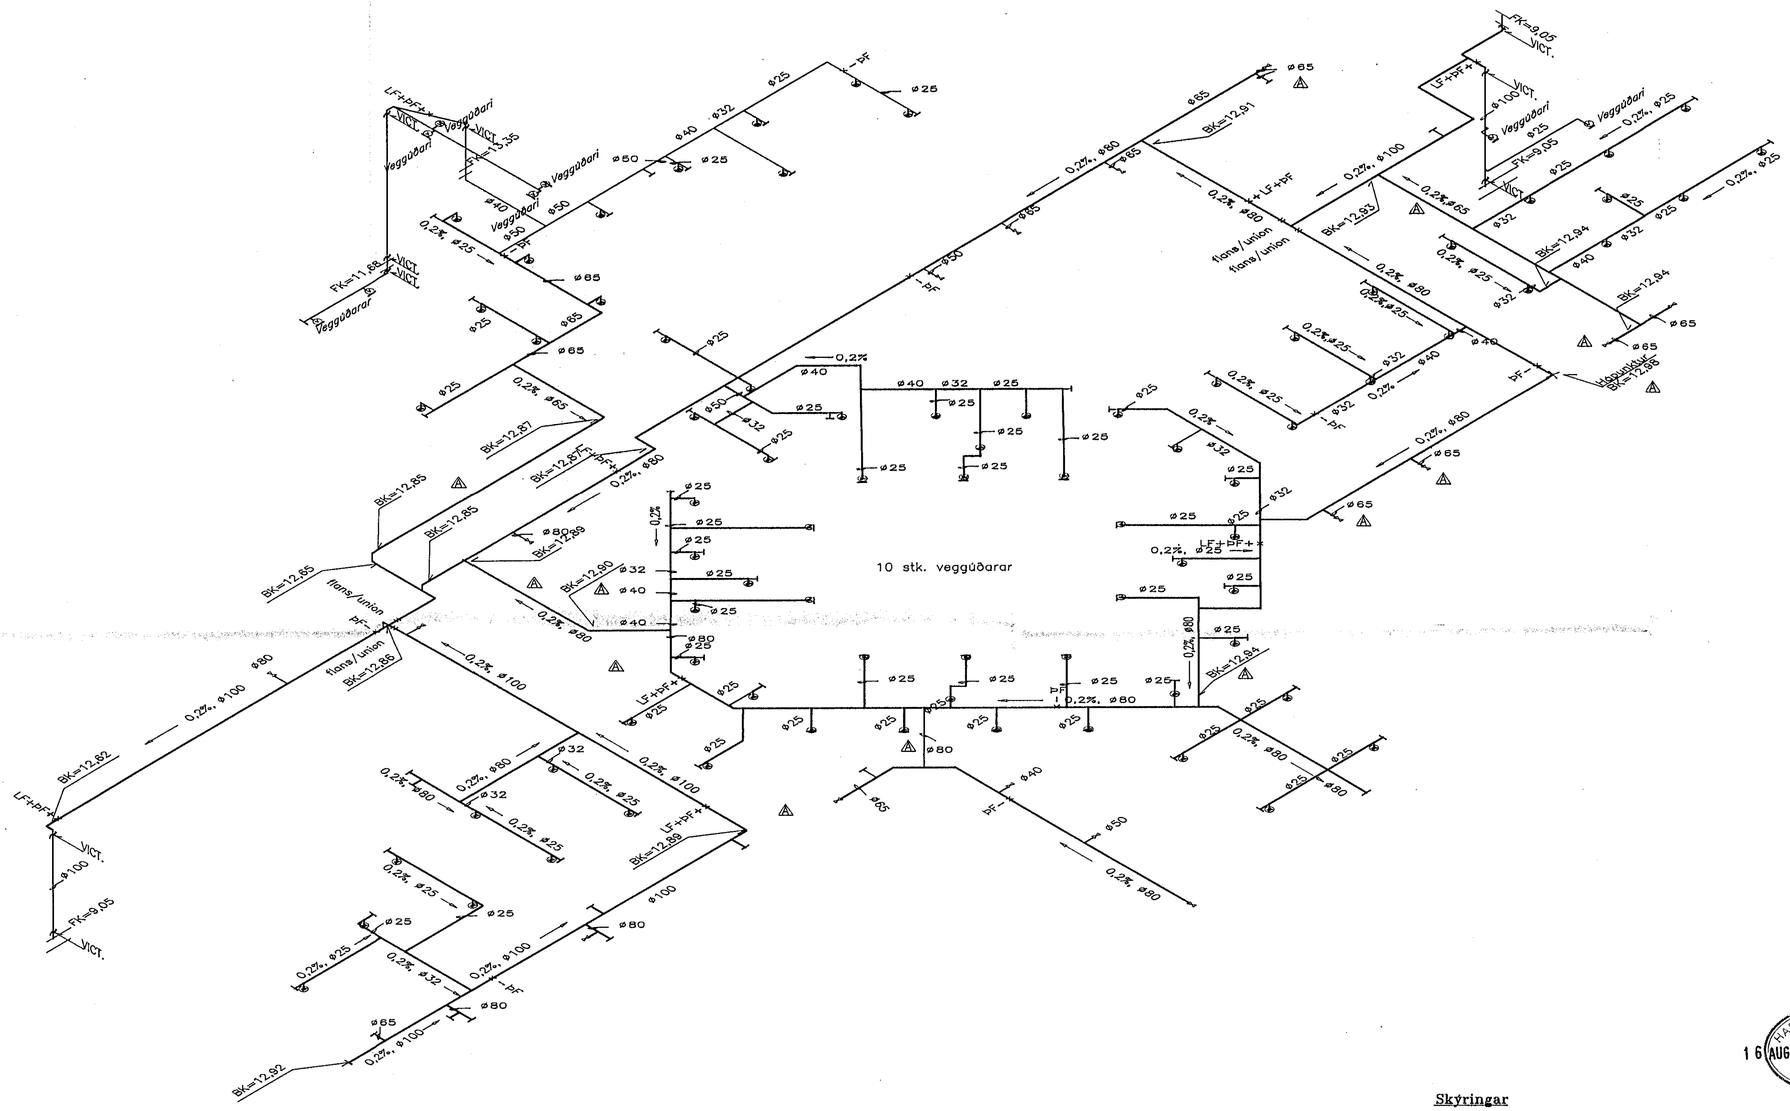

Skýringar

Sjá skýringar fyrir vatnsúðalögn á teikningu nr. 1032–V–80.
Sjá skýringar og tákn á teikningu nr. 1032–V–01.
Sjá dæmigerðar sérmyndir á teikningu nr. 1032–V–03, og nr. 1032–V–04.
Vatnsúðakerfi í bílageymslu og hóteli eru ekki með í útboði.

Hönnun vatnsúðakerfa í séreignir skal samþykkjast af Almennu verkfræðistofunni.
Vatnsúðakerfi í séreignum verða færð inn á uppdrætti af sameign af Almennu verkfræðistofunni.

Uppsetning vatnsúðakerfa í séreignir skal samþykkjast af pípulagningameistara sem setur upp vatnsúðakefi í sameign og verður hann ábyrgur fyrir heildarkerfi.

△ Staðsetning úðahausa kernur fram á teikningu arkitekts. Sjá tengigrindur og skýringar á teikn.nr 1032–V–200 til 203.

1 0 1 2 3 4 5 6 7 8 9 10 m

HAFNARFJARÐARBÆR 16 AUG. 1994 BYGGINGAFULLTRÚINN

Brunamálastofnun ríkisins
SAMÞYKKT
27 JUN 1994
Staðgenill
Guðbjörg Gunnarsson

NR	FJÖLDI	BREYTINGAR	DAGS	SAMÞ.
A	14	Stofnar málsettir, leiðsluir farðar	24/2'94	

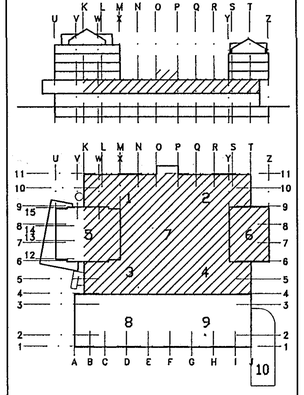

MIÐBÆR HAFNARFJARÐAR
FJARÐARGATA 13–15

ALMENNA VERKFRÆÐISTOFAN HF
FELLSMÚLA 26 – 108 REYKJAVÍK
SÍMI (91) 678100 FAX (91) 680284

HEITI
VATNSÚÐALÖGN
2–3.HÆÐ VERSLANIR
RÚMMYND, HL. 1–4 OG 6

MÁL 1:100

HANNAÐ	TEIKNAÐ	YFIRFARIÐ	SAMÞ.
RHauks	RHauks	ÓÁ	SJ

DAGS 16/11 1993

TEIKNING NR. 1032–V–94 BREYTING NR. A

AM sjá B