


Skýringar

Sjá skýringar fyrir vatnslagnir á teikningu nr. 1032-V-102.
 Sjá skýringar og tákni á teikningu nr. 1032-V-01.
 Sjá dæmigerðar sérmyndir á teikningu nr. 1032-V-03,
 og nr. 1032-V-04.

ÁSKILIÐ, ELDRI
 TEIKNING ÓGILD
 08 MARS 1994

A	20	Litabatur 1 kj., litabata fyrir slökkvilið 10/2/94	09
NR FJÖLDI		BREYTINGAR	DAGS SAMP

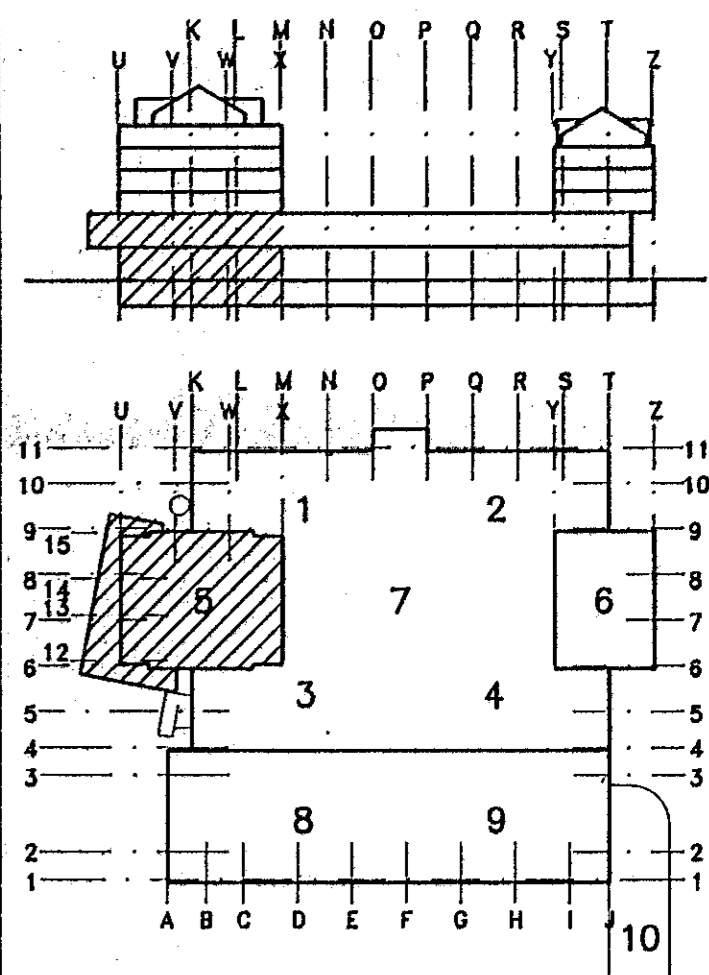

MIDBÆR
HAFNARFJARÐAR
 FJARÐARGATA 13-15

ALMENNA
VERKFRÆÐISTOFAN HF
 FELLSMÖLA 26 - 108 REYKJAVÍK
 SÍMI (91) 678100 FAX (91) 660284

HEITI
VATNSLAGNIR
 0.-2.HÆÐ, HÓTEL
 RÚMMYND 1, HL 5

MÁL	1:50	/	/	/	/
HANNAÐ	TEIKNAD	YPRIFARÐ	SAMP.		
RHauks	RHauks	ÓA	SJ		
DAGS	17/11 1993				
TEIKNING NR.	1032-V-110			BREYTING NR.	A