


FRH. sjá teikn. nr. 1032-V-155

OFNASKRÁ						VALDIR OFNAR - Rántyl					
OFN NR.	AFL (W)	MESTA LENGD (mm)	MESTA HÆÐ (mm)	STAÐS. OFNLOKA	STÚTAR	FESTING	STILLIGILDI OFNLOKA Kv=m <sup>3</sup> /t	HEITI OFNS	HÆÐ OFNS (mm)	LENGD OFNS (mm)	AFL OFNS (W)
105-1	570	800	280	Framrás	CD	Steinvegg	0,04	CP	280	620	547
105-2	570	800	280	Framrás	CD	Steinvegg	0,04	CP	280	620	547
105-3	570	800	280	Framrás	AB	Steinvegg	0,04	CP	280	620	547
105-4	570	800	280	Framrás	AB	Steinvegg	0,04	CP	280	620	547
▲ 105-5	3172	2200	700	Bakrás	AD	Létta vegg	0,22	VKM/2	700	2200	3172


AFKÖST: 5452 W AFKÖST: 5360 W

I ofnaskrá er gefin upp mesta stærð stálofna, nauðsynleg varmagjöf og tengistaðir. Varmgjöfina skal mæla við ofna á vegg án hindraðs loftstreymsis að ofni. Ofnar skulu valdir fyrir hitamun  $\Delta 40^\circ\text{C}$  og skulu þeir hafa viðurkenningu frá lönteknistofnun Íslands um að þeir standist kröfur ÍST 69.1. Ofnarnir skulu þrýstþröðir við minnst 0,8 MPa vatnsþrýsting. Ofnarnir skulu ofnendir grunnbir á byggingarstað, með festingum eins og sýgreint er í ofnaskrá. Á öllum ofnum skal vera loftskrifa. Valdir ofnar eru frá Ofnasmiðju Suðurnesja, gerð Rántyl. Á ofnum eru lofttastyrðir Danfoss lokar, gerð RA2000 sem stillast á Kv stilligildi í töflu, en það er rennsil í gegnum ofni í m<sup>3</sup>/t við 100kPa þrýstifall. Stillitú á ofnum með bakrásarloka Danfoss FJVR stillist á Kv stilligildi í töflu.

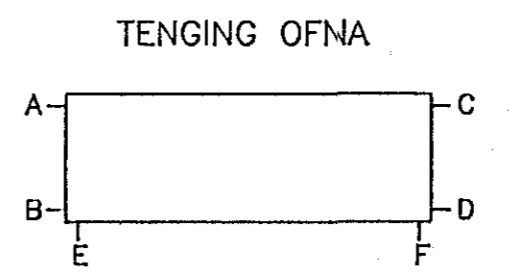


**Skýringar**

Sjá skýringar fyrir hitalagnir á teikningu nr. 1032-V-116. Sjá skýringar og tákni á teikningu nr. 1032-V-01. Sjá demigerðar sérmyndir á teikningu nr. 1032-V-03 og nr. 1032-V-04.

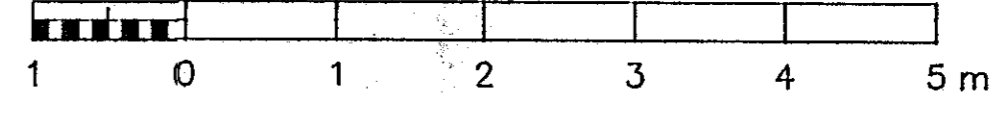


B 2	Valdir ofnar og stíllitlar	0.8.95	OA
A 5	Pr. á tengingum við hitara, ofni nr 5 sett við	30.11.94	OA
NR FJÖLDI	BREYTINGAR	DAGS	SAMP

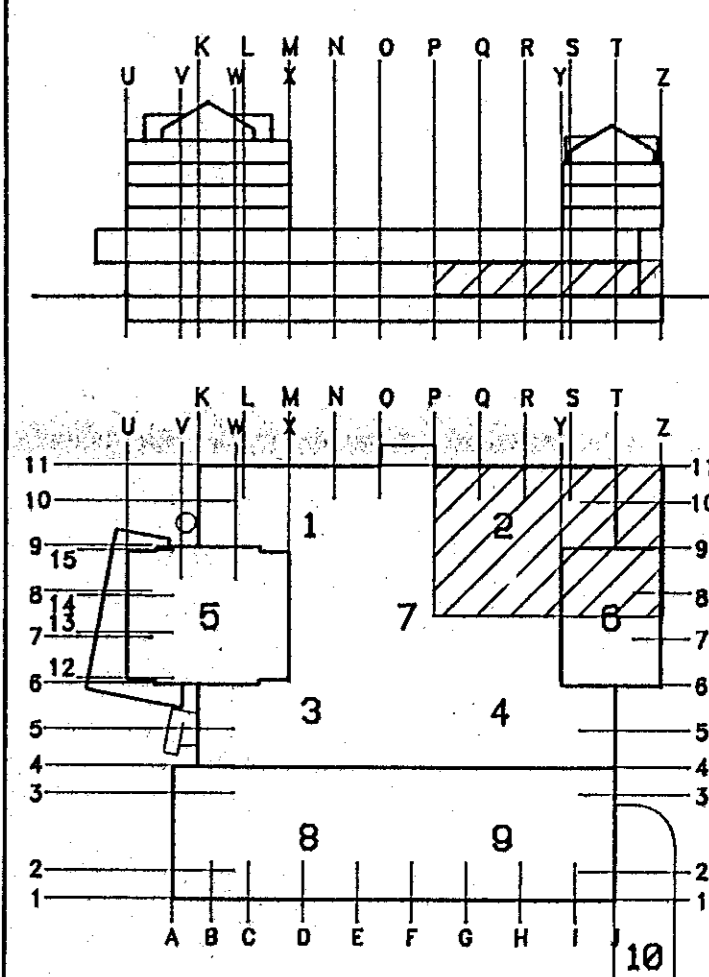

**MIDBÆR**  
HAFNARFJARÐAR  
FJARÐARGATA 13-15

ASKILD, ELDRÍ  
TEIKNING OGILD

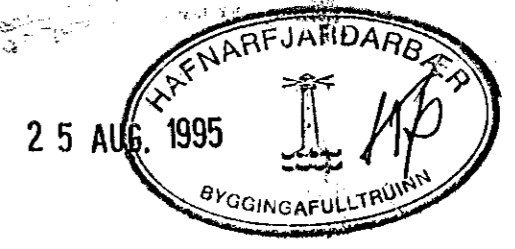

ALMENNA  
VERKFRÆÐISTOFAN HF  
FELLSMÖLA 26 - 108 REYKJAVÍK  
SÍMI 588 8100 FAX 588 0284

HITALAGNIR  
1.HÆÐ, 0105, VERSLUN 10-11  
GRUNNMYND, HL.2

1:50

TEIKNINGUR: Phanta, Phanta, OA, SJ.

DAGS: 13/09 1994

TEIKNING NR: 1032-V-232 BREYTING NR: B