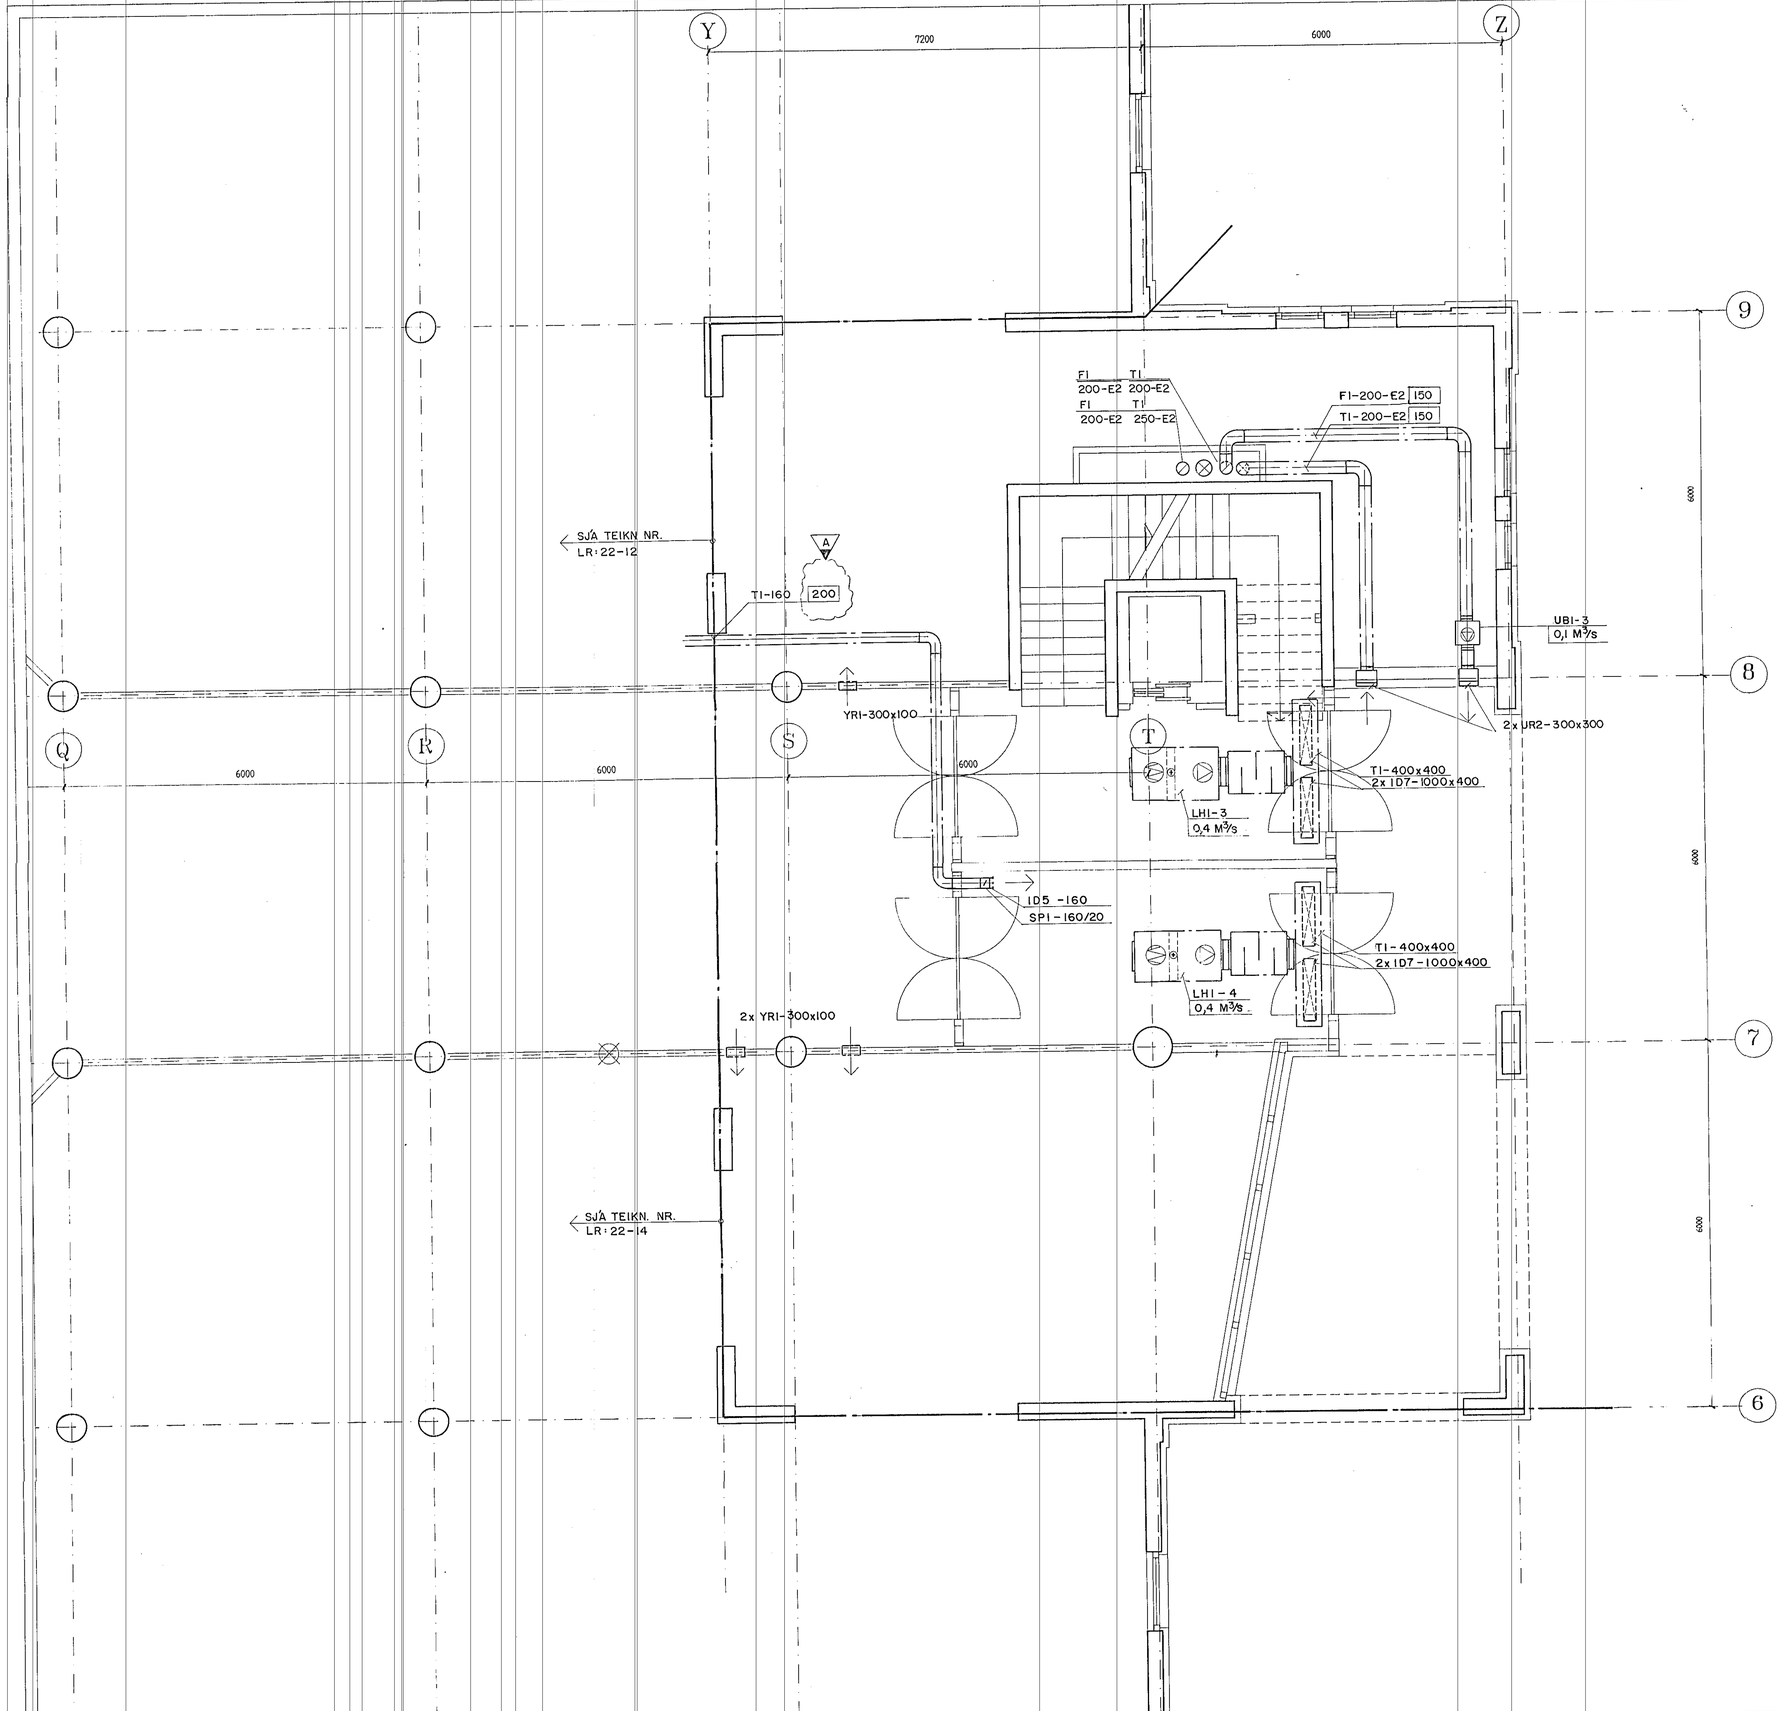

A	1	HÆÐARBR.	254'94 R.G.

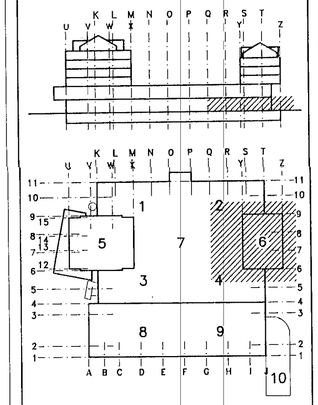

MIÐBÆR HAFNARFJARÐAR

FJARÐARGATA 13–15

Rafn Guðmundsson TFR
BRAUTARHOLT 8
105 REYKJAVÍK
SÍMI: 62 01 12
FAX: 62 13 65

HEITI
GRUNNMYND
1. HÆÐ
SVÆÐI 6
LOFTRÆSING

MÁL			
1:50			
HANNAÐ	TEIKNAÐ	YFIRFARIÐ	SAMÞ.
R.G.	I.Þ.		

DAGS 20/10. 1993

TEIKNING NR. LR:22-16

BREYTING NR. A

HAFNARFJARÐARBÆR 11 MAÍ 1994 BYGGINGAR- OG SKIPULAGSNEFND

Brunamálastofnun ríkisins
SAMÞYKKT
05 MAY 1994
Sbr. bréf
Theodór Árnason